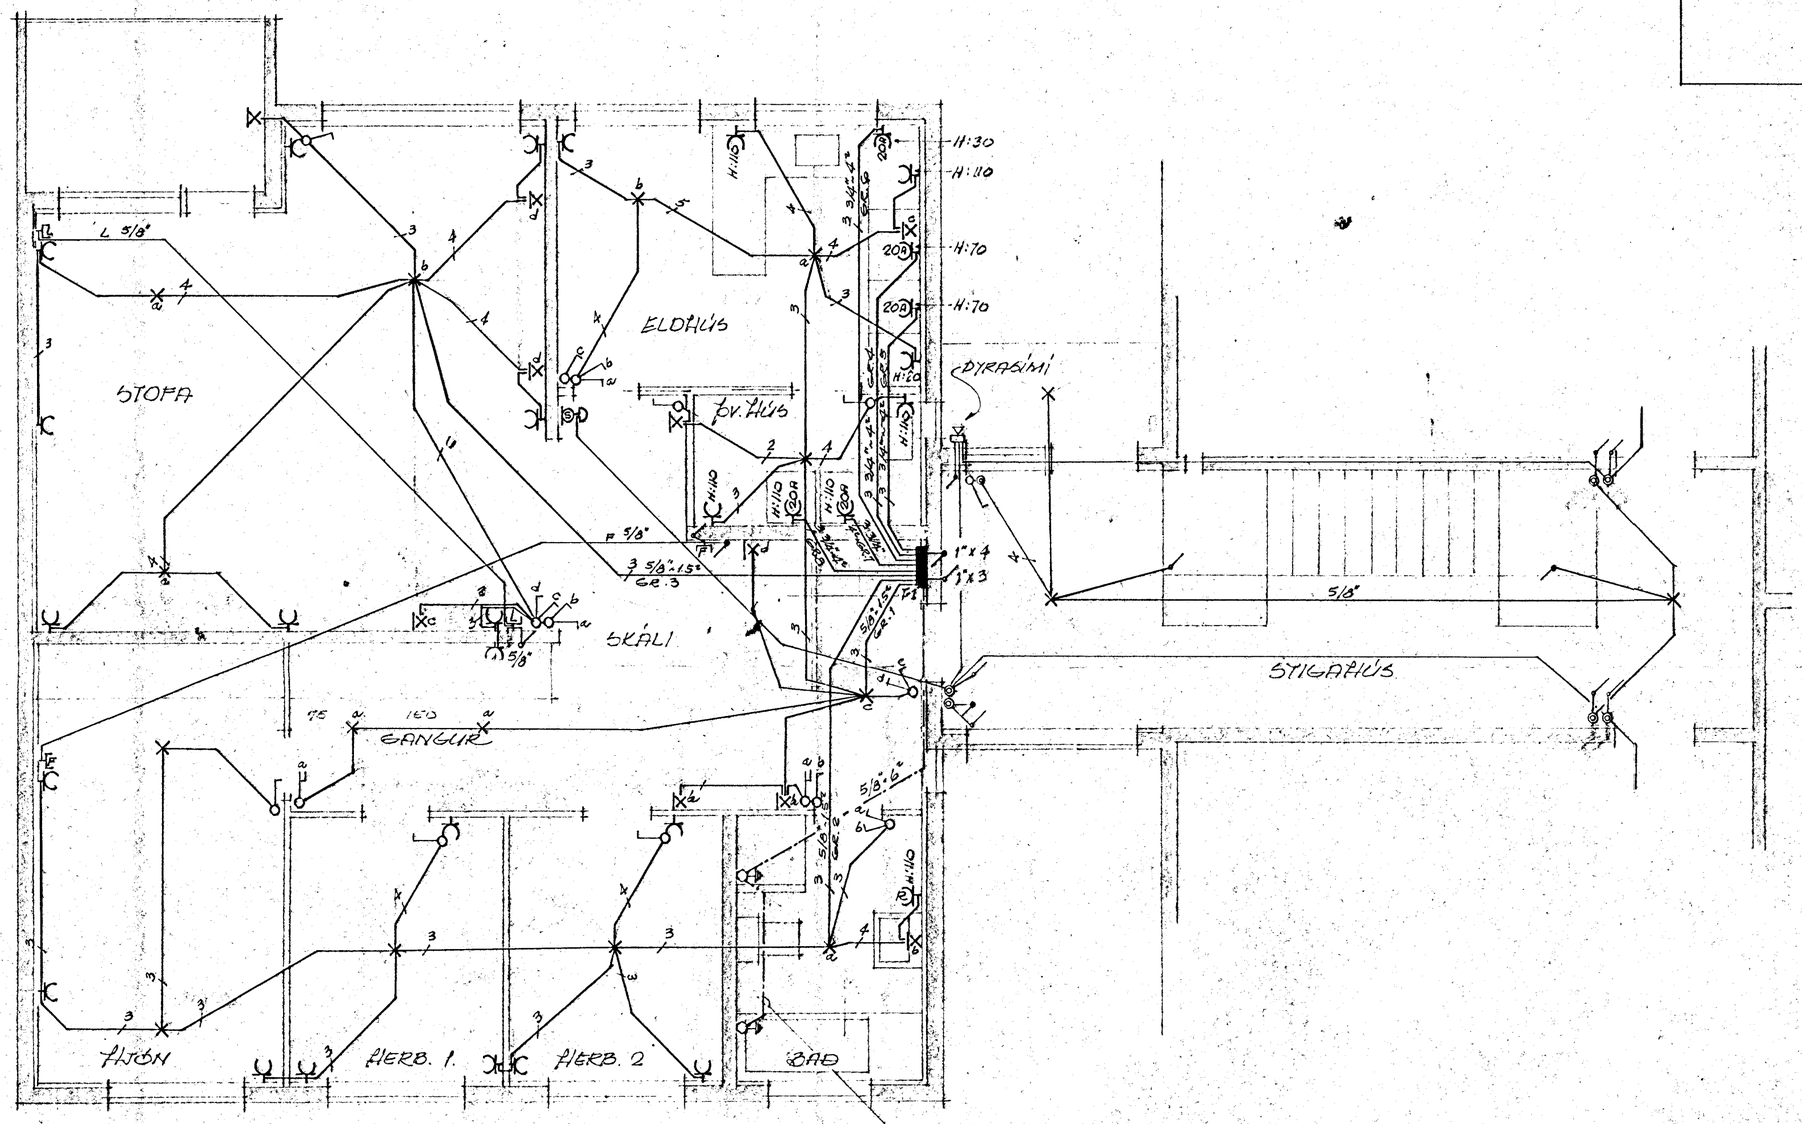

BREYTT 3.7.'74 & 23.8.'74

GRUNNMYND 3. HÆÐ MKV = 1:50

TEIKNISTOFA HAFNARFJARÐAR - S:51834
BREIÐVANGUR 28(A) HAFNARFIRÐI
RAFLAGNATEIKNING

MKV = 1:50	
DAGS: MAÍ 1974	
TEIKN.NR. 28-5-74	
TEIKNAÐ: GRG	Guðm. Rúnar Guðmundsson