BREYTING Á LÓÐAMÖRKUM

BREIÐVANGUR NR. 30-32 HAFNARFIRÐI M. 1:100

BREIÐVANGUR

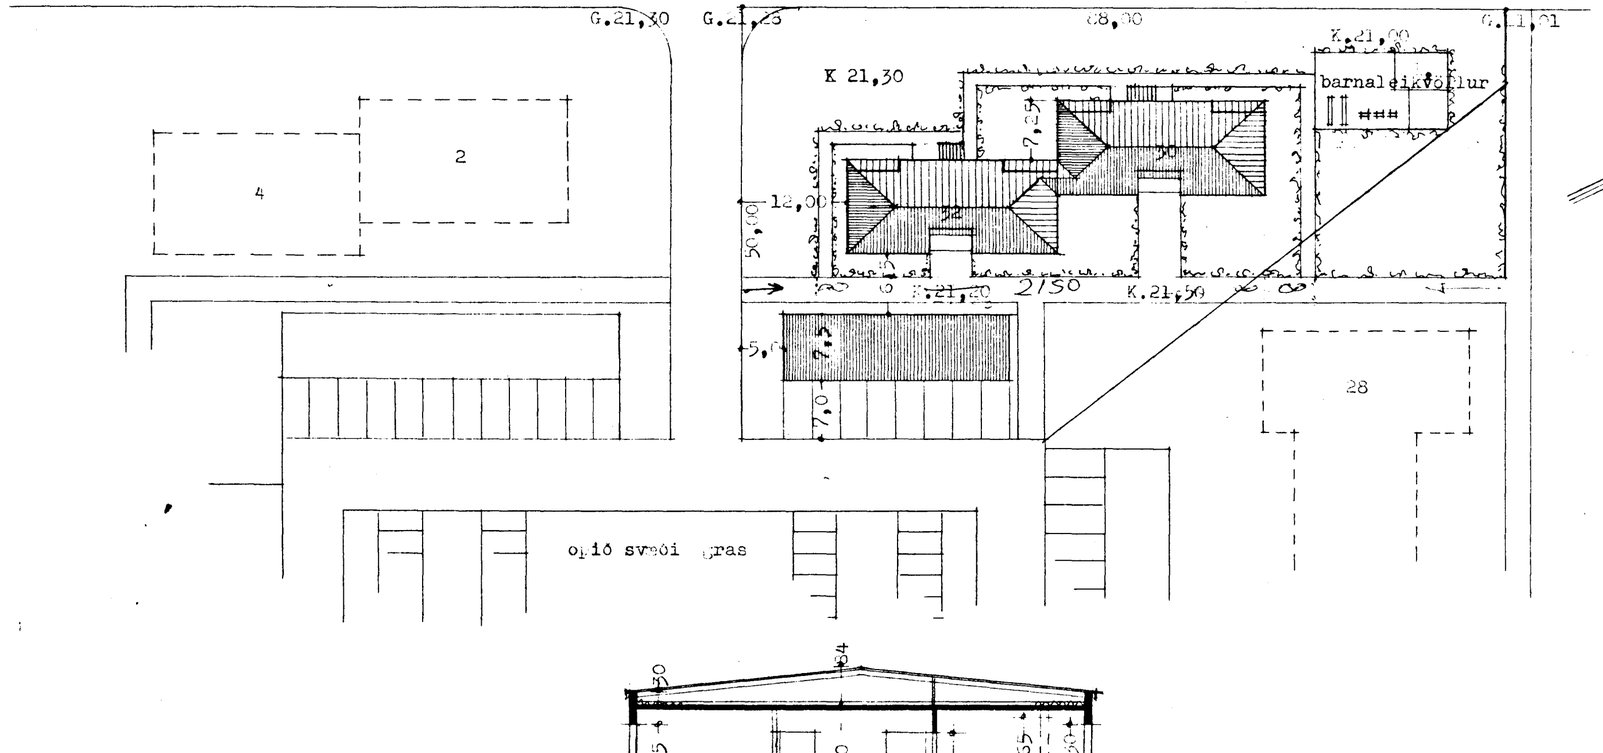

Afstöðumynd 1:500

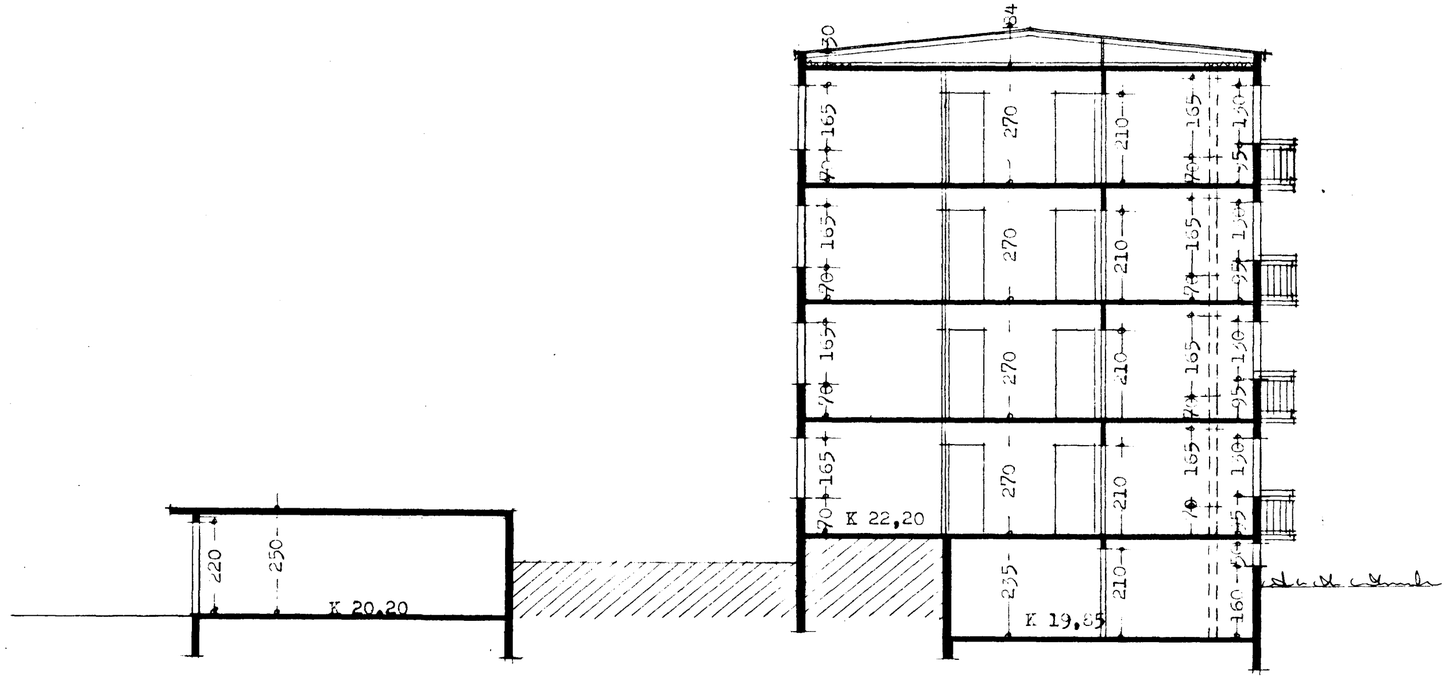

SKURÐUR A-A

Samþykkt á fundi byggingarnefndar þ. 2/4 1975
BYGGINGAFULLTRÚINN
Í HAFNARFIRÐI
F. Sigurðsson

Hæð á gangstíg framan (austan) við stigahúsin skal vera í kóta 21,50 og halli þaðan upp að húsunum.

Reykjavík í apríl 1974

Gjartan Sveinsson