


OFNASKRA AT 40°C


NR.	HITATAP KCAL/T	OFN RUNTAL	TENGI
1	810	2 V 49 / 1200	C B 10
2	1410	2 V 77 / 1400	A B 10
3	730	V 63 / 1500	C B 10
4	730	V 63 / 1500	C B 10
5	730	V 63 / 1500	A D 10
6	910	2 V 56 / 1300	A D 10
7	2560	2 V 35 / 5500	A D 15
8	1030	3 H 42 / 1600	E F 10
9	290	V 63 / 600	A B 10
10	380	V 63 / 800	C D 10
11	3650	V 84 / 5500	A D 15
12	630	V 63 / 1100	C D 10

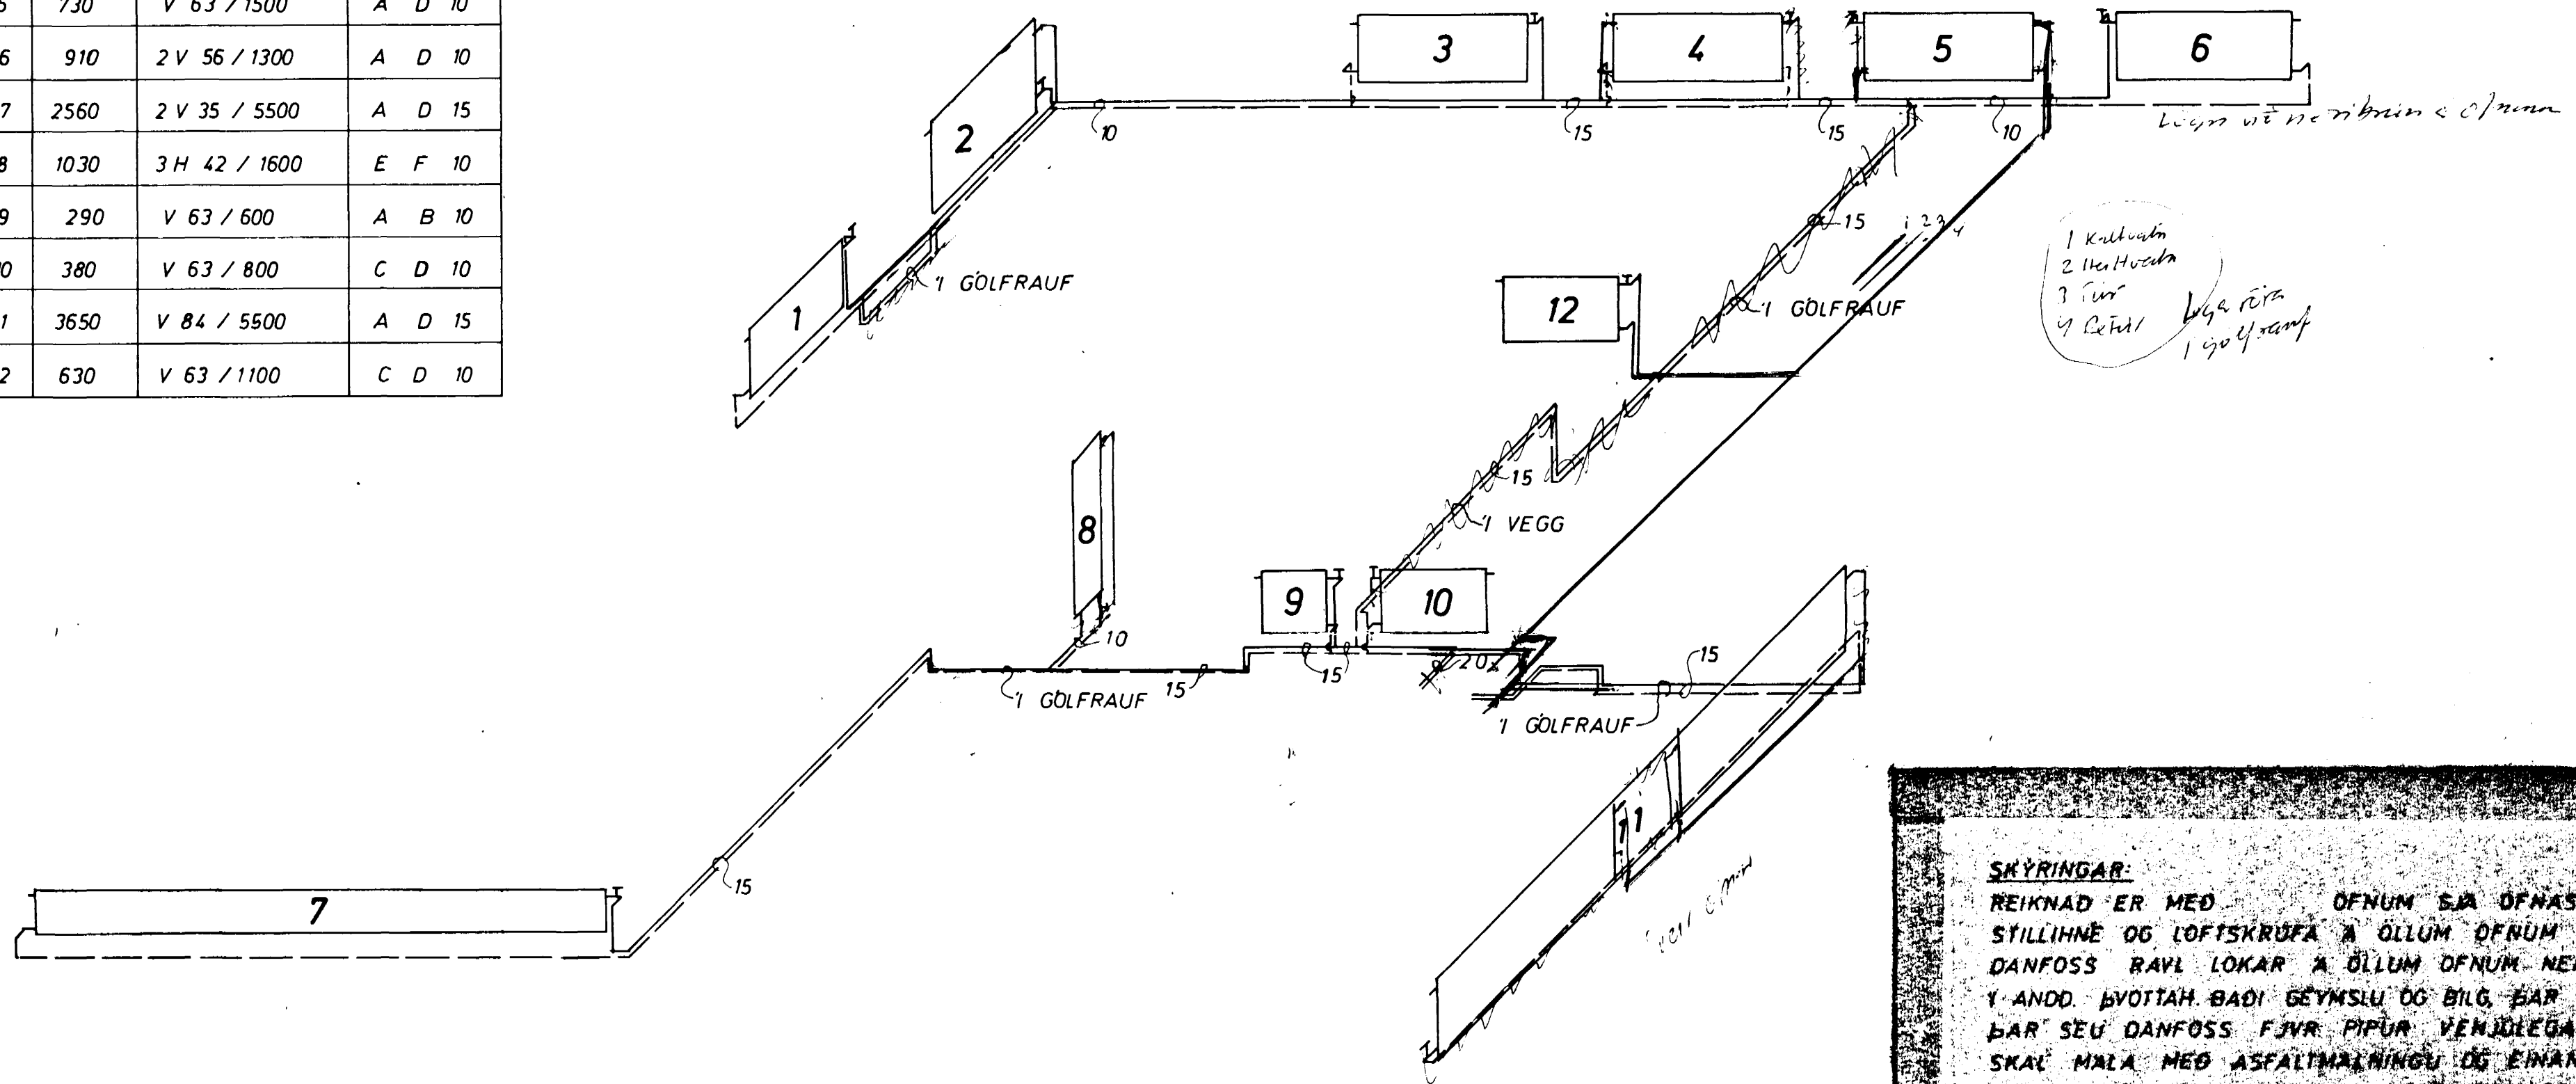

KERFI ~1:50

SKÝRINGAR:

REIKNAD ER MED OFNUM SJA OFNASKRA
 STILLIHNE OG LOFTSKRUFU A ÖLLUM OFNUM
 DANFOSS RAVL LOKAR A ÖLLUM OFNUM NEMA
 Y ANDD. ÞVOTTAN BAÐI GEYMSLU OG ÞILG. ÞAR SEU,
 ÞAR SEU DANFOSS FJVR PIPUR VENNILEGAR SVARTAR
 SKAL MALA MED ASFALTMALNINGU OG EINANGRA
 MED MINNST 20 MM GLERULLARHOEKUM OG
 VEFJA MED PLASTOUM
 VEGGJAEINANGRUN A.M.K. 2 1/2" PLAST
 ÞAKEINANGRUN A.M.K. 1"
 TVÖFALT GLER 1 BLUGGUM
 PIPUR LIGGI I EINANGRUN ÞVEGGJA Eða
 I GÖLFRAUFUM
 --- TAKNAR RAS (HEITAR PIPUR)
 --- BAKNAR (KALDAR PIPUR)

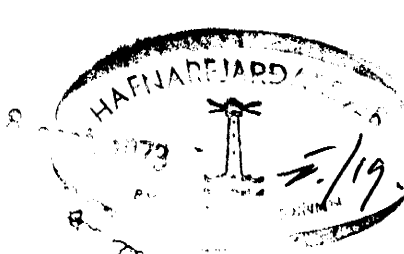

BREIDVANGUR 31	MÆLKVARI ~1:50	VERK 7312	TEIKN NR. 9
HITALÖGN KERFI	Hanna: NS Teikna: AS	Yfirfar: JB Samb: JB	DAGS JULI '73
JÓHANN GUNNAR BERGPÓRSSON VERKFR MVFI KÖLDUKINN 9 - HAFNARFIRÐI - Sími 52005	BREYTT		