


Skráningartala: BREIÐVANGUR 32, Hafnarfirdi				Skrásetjari: Frjóþófur Sigurðsson													
Landnúmer: 120155				Kennitala: 200724-2249													
Matshlutanúmer: 02				Dags: 12.11.2002													
Uppskipting og lýsing				Stærðir													
D0	D1	D2	D3	D4	D5	D5M	D6	D7	D8	D9	D10a	D10b	D11	D12	D16	Rekintala	D17
Lokun	Rými hæð ród	Notkun texti	Notkun flokkun	Eignar háld	Brúttóflot m²	Málflot m²	Sigur m²	Op m²	Brúttóflot m²	Brúttóflot sh < 1,8	Salarhæð min	Salarhæð max	Brúttó rúmmál m³	Nettóflot m²	Birt flátmál m²	Rekintala skiptarúmmáls	Skipta rúmmál m³
		Matshluti			1.428,7	0,0	22,7	31,0	1.153,9	0,0				3.295,2	1.029,2	917,9	2.213,000
		Botn												49,0			
		Kjallari			244,9	0,0	5,3	0,0	244,9	0,0				575,5	210,3	55,6	13.395
A	0001	Geymsla	N	0101	7,7				7,7					18,1	5,7	7,7	2,35
A	0002	Geymsla	N	0201	6,7				6,7					15,7	5,7	6,7	2,35
A	0003	Geymsla	N	0301	6,7				6,7					15,7	5,7	6,7	2,35
A	0004	Geymsla	N	0401	6,7				6,7					15,7	5,7	6,7	2,35
A	0005	Geymsla	N	0102	6,7				6,7					15,7	5,7	6,7	2,35
A	0006	Geymsla	N	0202	6,7				6,7					15,7	5,7	6,7	2,35
A	0007	Geymsla	N	0302	6,7				6,7					15,7	5,7	6,7	2,35
A	0008	Geymsla	N	0402	7,7				7,7					18,1	5,7	7,7	2,35
A	0009	Vagngeymsla	N	X	20,9				20,9					49,1	18,2		13.395
A	0010	Hítaklefi	T	X	20,9				20,9					49,1	18,2		13.395
A	0011	Gangur	U	X	22,8				22,8					53,6	20,4		13.395
A	0012	Stigagangur	U	X	15,6		5,3		15,6					36,7	14,4		13.395
A	0013	Gangur	U	X	22,8				22,8					53,6	20,4		13.395
A	0014	Geymsla	N	X	19,6				19,6					46,1	16,5		13.395
A	0015	Geymsla	N	X	16,4				16,4					38,6	14,1		13.395
A	0016	Geymsla	N	X	14,3				14,3					33,6	11,9		13.395
A	0017	Geymsla	N	X	16,4				16,4					38,6	14,1		13.395
A	0018	Geymsla	N	X	19,6				19,6					46,1	16,5		13.395
C	0019	Útróppur	U	X	9,6				9,6								
		1. hæð			244,9	0,0	5,8	7,0	237,9	0,0				661,2	213,8	214,9	253,800
A	0101	Ibúð	N	0101	107,6				107,6		2,70	2,70	290,5	94,0	107,9	2,70	253,800
A	0102	Ibúð	N	0102	107,3				107,3		2,70	2,70	289,7	93,8	107,3	2,70	253,260
A	0103	Stigagangur	U	X	15,4		5,8	7,0	8,4		2,70	2,70	41,6	6,1			
A	0104	Anddyri	U	X	7,5				7,5		2,70	2,70	20,2	5,7			
A	0105	Sorpgeymsla	T	X	7,1				7,1		2,70	2,70	19,2	14,2			
B	0106	Svalir	S	0101	9,7				9,7							1,00	9,700
B	0107	Svalir	S	0102	9,7				9,7							1,00	9,700
		2. hæð			231,7	0,0	5,8	8,0	223,7	0,0				625,6	201,7	215,8	253,800
A	0201	Ibúð	N	0201	107,9				107,9		2,70	2,70	291,3	94,0	107,9	2,70	253,800
A	0202	Ibúð	N	0202	107,9				107,9		2,70	2,70	291,3	93,8	107,9	2,70	253,260
A	0203	Stigagangur	U	X	15,9		5,8	8,0	7,9		2,70	2,70	43,0	13,9			
B	0204	Svalir	S	0201	9,7				9,7							1,00	9,700
B	0205	Svalir	S	0202	9,7				9,7							1,00	9,700
		3. hæð			231,7	0,0	5,8	8,0	223,7	0,0				625,6	201,7	215,8	253,800
A	0301	Ibúð	N	0301	107,9				107,9		2,70	2,70	291,3	94,0	107,9	2,70	253,800
A	0302	Ibúð	N	0302	107,9				107,9		2,70	2,70	291,3	93,8	107,9	2,70	253,260
A	0303	Stigagangur	U	X	15,9		5,8	8,0	7,9		2,70	2,70	43,0	13,9			
B	0304	Svalir	S	0301	9,7				9,7							1,00	9,700
B	0305	Svalir	S	0302	9,7				9,7							1,00	9,700
		4. hæð			231,7	0,0	0,0	8,0	223,7	0,0				625,6	201,7	215,8	253,800
A	0401	Ibúð	N	0401	107,9				107,9		2,70	2,70	291,3	94,0	107,9	2,70	253,800
A	0402	Ibúð	N	0402	107,9				107,9		2,70	2,70	291,3	93,8	107,9	2,70	253,260
A	0403	Stigagangur	U	X	15,9		8,0		7,9		2,70	2,70	43,0	13,9			
B	0404	Svalir	S	0401	9,7				9,7							1,00	9,700
B	0405	Svalir	S	0402	9,7				9,7							1,00	9,700
		Þakrymi			243,8	0,0	0,0	0,0	0,0	0,0				132,7	0,0	0,0	
A	0501	Þakrymi	V	X	243,8				243,8		0,30	0,84		132,7			

Skráningartala: BREIÐVANGUR 30-32, Hafnarfirdi				Skrásetjari: Frjóþófur Sigurðsson													
Landnúmer: 120155				Kennitala: 200724-2249													
Matshlutanúmer: 03				Dags: 18.10.2002													
Uppskipting og lýsing				Stærðir													
D0	D1	D2	D3	D4	D5	D5M	D6	D7	D8	D9	D10a	D10b	D11	D12	D16	Rekintala	D17
Lokun	Rými hæð ród	Notkun texti	Notkun flokkun	Eignar háld	Brúttóflot m²	Málflot m²	Sigur m²	Op m²	Brúttóflot m²	Brúttóflot sh < 1,8	Salarhæð min	Salarhæð max	Brúttó rúmmál m³	Nettóflot m²	Birt flátmál m²	Rekintala skiptarúmmáls	Skipta rúmmál m³
		Matshluti			195,0	0,0	0,0	0,0	195,0	0,0				526,6	174,4	195,0	436,000
		Botn												39,0			
		1. hæð			195,0	0,0	0,0	0,0	195,0	0,0				487,6	174,4	195,0	53,750
A	0101	Bilgeymsla	B	0101	25,0				25,0		2,50	2,50	62,5	21,5	25,0	2,50	53,750
A	0102	Bilgeymsla	B	0102	24,0				24,0		2,50	2,50	60,0	21,9	24,0	2,50	54,750
A	0103	Bilgeymsla	B	0103	24,0				24,0		2,50	2,50	60,0	21,9	24,0	2,50	54,750
A	0104	Bilgeymsla	B	0104	24,5				24,5		2,50	2,50	61,3	21,9	24,5	2,50	54,750
A	0105	Bilgeymsla	B	0105	24,5				24,5		2,50	2,50	61,3	21,9	24,5	2,50	54,750
A	0106	Bilgeymsla	B	0106	24,0				24,0		2,50	2,50	60,0	21,9	24,0	2,50	54,750
A	0107	Bilgeymsla	B	0107	24,0				24,0		2,50	2,50	60,0	21,9	24,0	2,50	54,750
A	0108	Bilgeymsla	B	0108	25,0				25,0		2,50	2,50	62,5	21,5	25,0	2,50	53,750
		Þakrymi			195,0	0,0	0,0	0,0	195,0	0,0				132,7	0,0	0,0	
A	0501	Þakrymi	V	X	195,0				195,0		0,30	0,84		132,7			

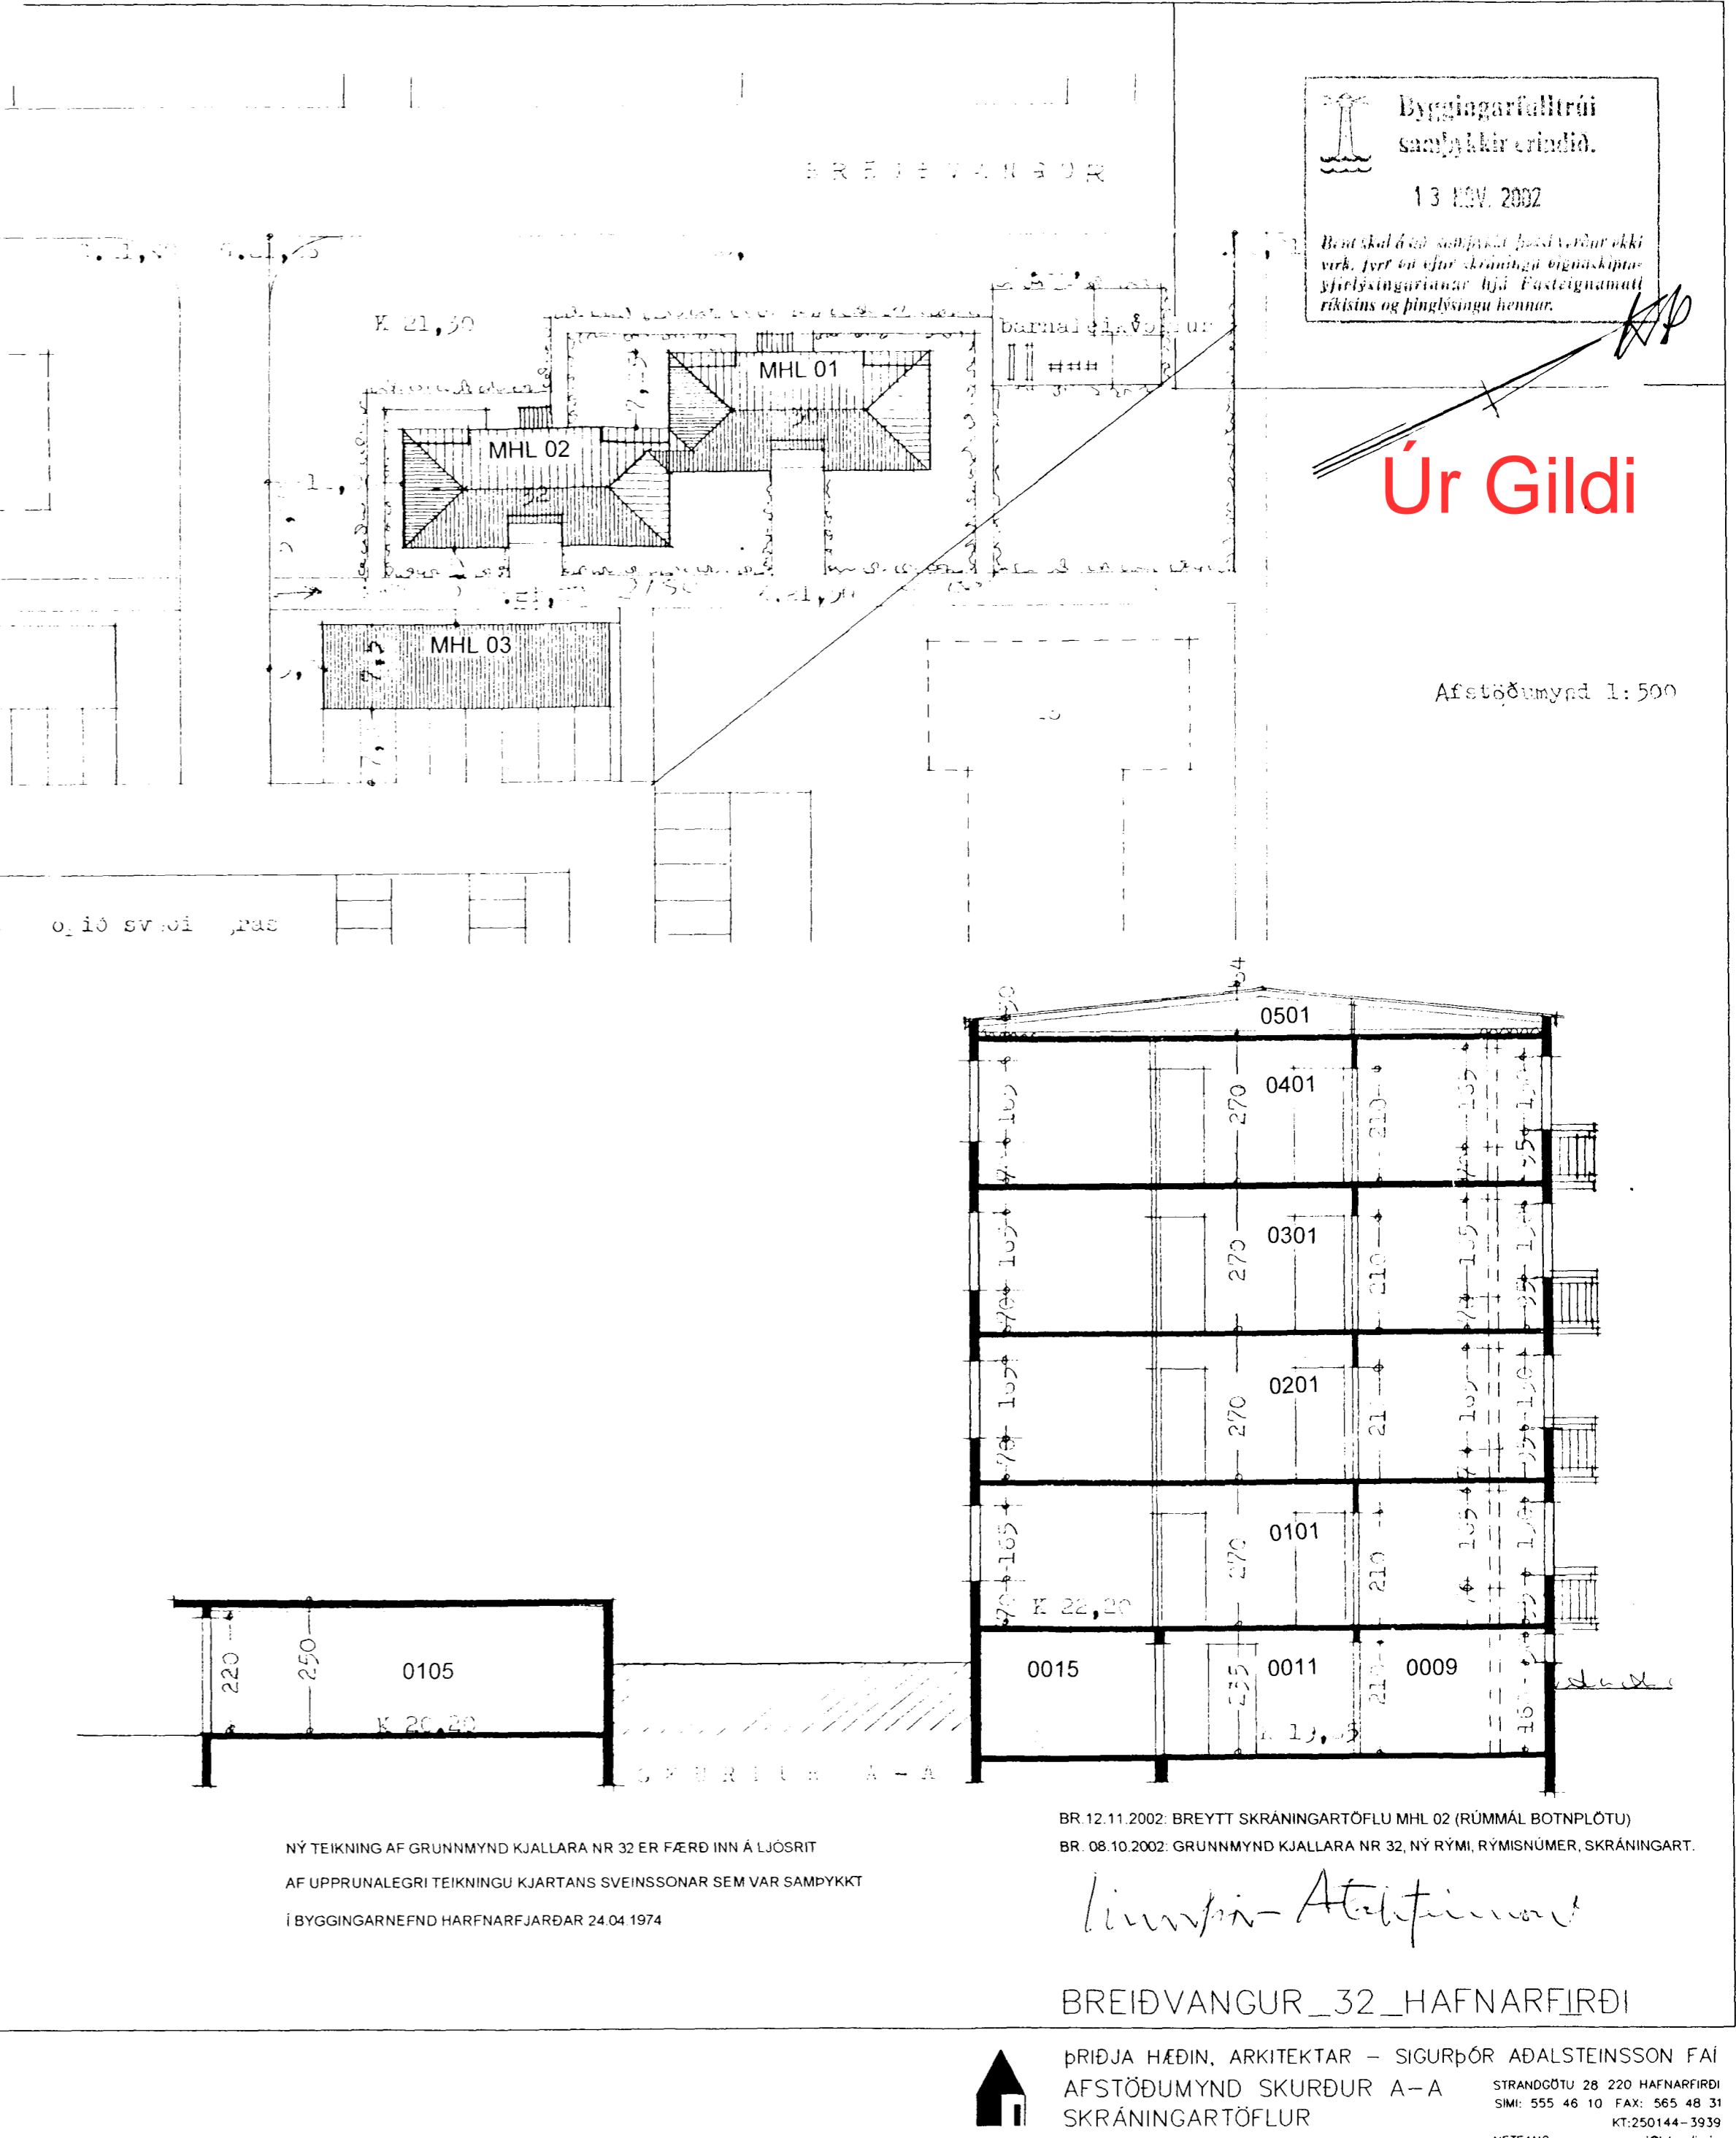

Byggingarhlutur
samþykkt er.
13. NOV. 2002
Birt skal í tíðningi með vörðum ekki verk. Í því er einn kröngdug og áskipta-
yfirlýsingarinnar hjá Fasteignamat-
ráðsins og þingsýngu hennar.

Úr Gildi
Afstöðumynd 1:500

BR.12.11.2002: BREYTT SKRÁNINGARTÖFLU MHL 02 (RÚMMÁL BOTNPLÖTU)
BR. 08.10.2002: GRUNNMYND KJALLARA NR 32, NÝ RÝMI, RÝMISNÚMÉR, SKRÁNINGART.

NÝ TEIKNING AF GRUNNMYND KJALLARA NR 32 ER FÆRD INN Á LJÓSRIT
AF UPPRUNALEGRI TEIKNINGU KJARTANS SVEINSSONAR SEM VAR SAMPYKKT
Í BYGGINGARNEFND HAFNARFJARDAR 24.04.1974

liunspir-Attektinn

BREIÐVANGUR_32_HAFNARFIRÐI

ÞRÍÐJA HÆÐIN, ARKITEKTAR - SIGURÞÓR AÐALSTEINSSON FAI
AFSTÖÐUMYND SKURÐUR A-A
SKRÁNINGARTÖFLUR
STRANDGÖTU 28 220 HAFNARFIRÐI
SÍMI: 555 46 10 FAX: 565 48 31
NETFANG: si@slondia.is

HANNAD: KS TEIKNAD: KS DACS: 08.10.2002 MKV: 1:100, 1:500 VERKNR: