


Byggingartúlltrúf  
 samþykkt erindið.  
 13.10.2002  
 Þessi skýling er samþykkt þessu verður ekki  
 virk, fyrr en eftir skráningu eignaskipta-  
 sýrlýsingarinnar hjó Fasteignamatli  
 ríkisins og þinglýsinga heimar.

*RP*

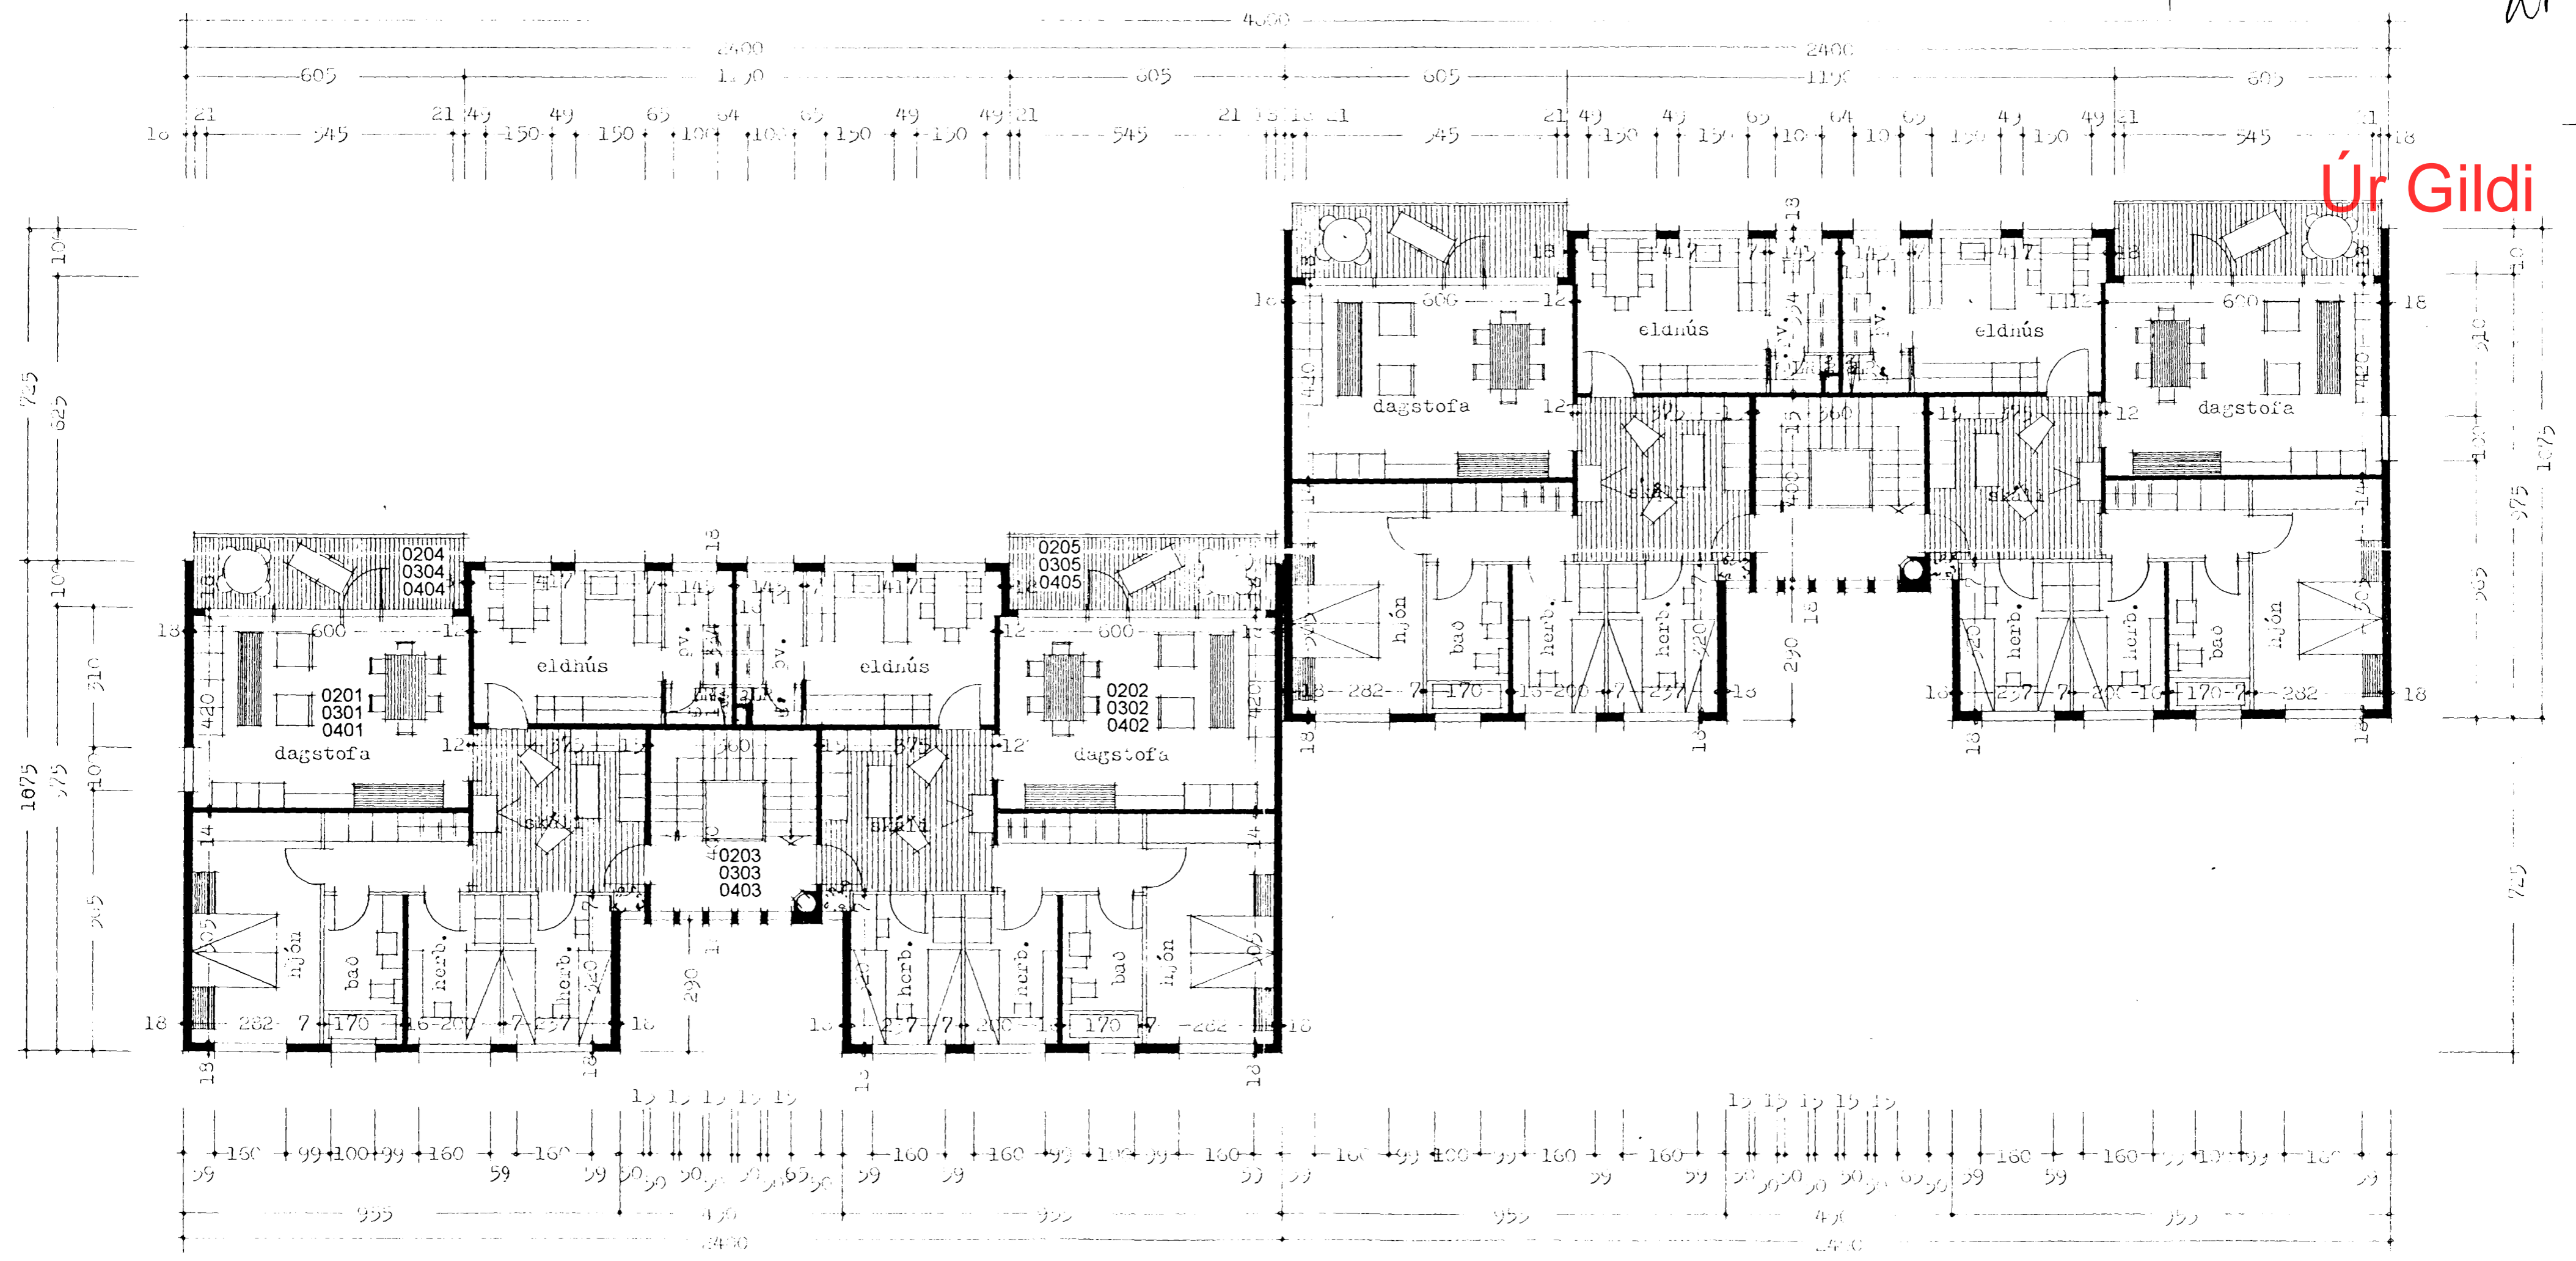

grunnmynd 2, 3, og 4 hæð

NY TEIKNING AF GRUNNMYND KJALLARA NR 32 ER FÆRD INN Á LJÓSRIT  
 AF UPPRUNALEGRI TEIKNINGU KJARTANS SVEINSSONAR SEM VAR SAMÞYKKT  
 Í BYGGINGARNEFND HAFNARFJARÐAR 24.04.1974

BR 12.11.2002: BREYTT SKRÁNINGARTÖFLU MHL 02 (RÚMMÁL BOTNPLÖTU)  
 BR 08.10.2002: GRUNNMYND KJALLARA NR 32, NY RÝMI, RÝMISNÚMÉR, SKRÁNINGART.

*Liunþor Adalsteinsson*

BREIÐVANGUR 32 HAFNARFIRÐI

BREYTT: \_\_\_\_\_ DAGS: \_\_\_\_\_ LÝSING: \_\_\_\_\_  
 BREYTT: \_\_\_\_\_ DAGS: \_\_\_\_\_ LÝSING: \_\_\_\_\_  
 \_\_\_\_\_  
 \_\_\_\_\_

ÞRÍÐJA HÆÐIN, ARKITEKTAR – SIGURÞÓR AÐALSTEINSSON FAI  
 GRUNNMYND 2.–4. HÆÐA  
 STRANDGÖTU 28 220 HAFNARFIRÐI  
 Sími: 555 46 10 FAX: 565 48 31  
 KT: 250144–3939  
 sí@standio.is  
 NETFANG: \_\_\_\_\_  
 HANNAÐ: KS TEIKNAD: KS DAGS: 08.10.2002 MKV: 1:100 VERKNR: \_\_\_\_\_