


SKRÁNINGARFRAGA... HAFNARFIRÐI... 1:10

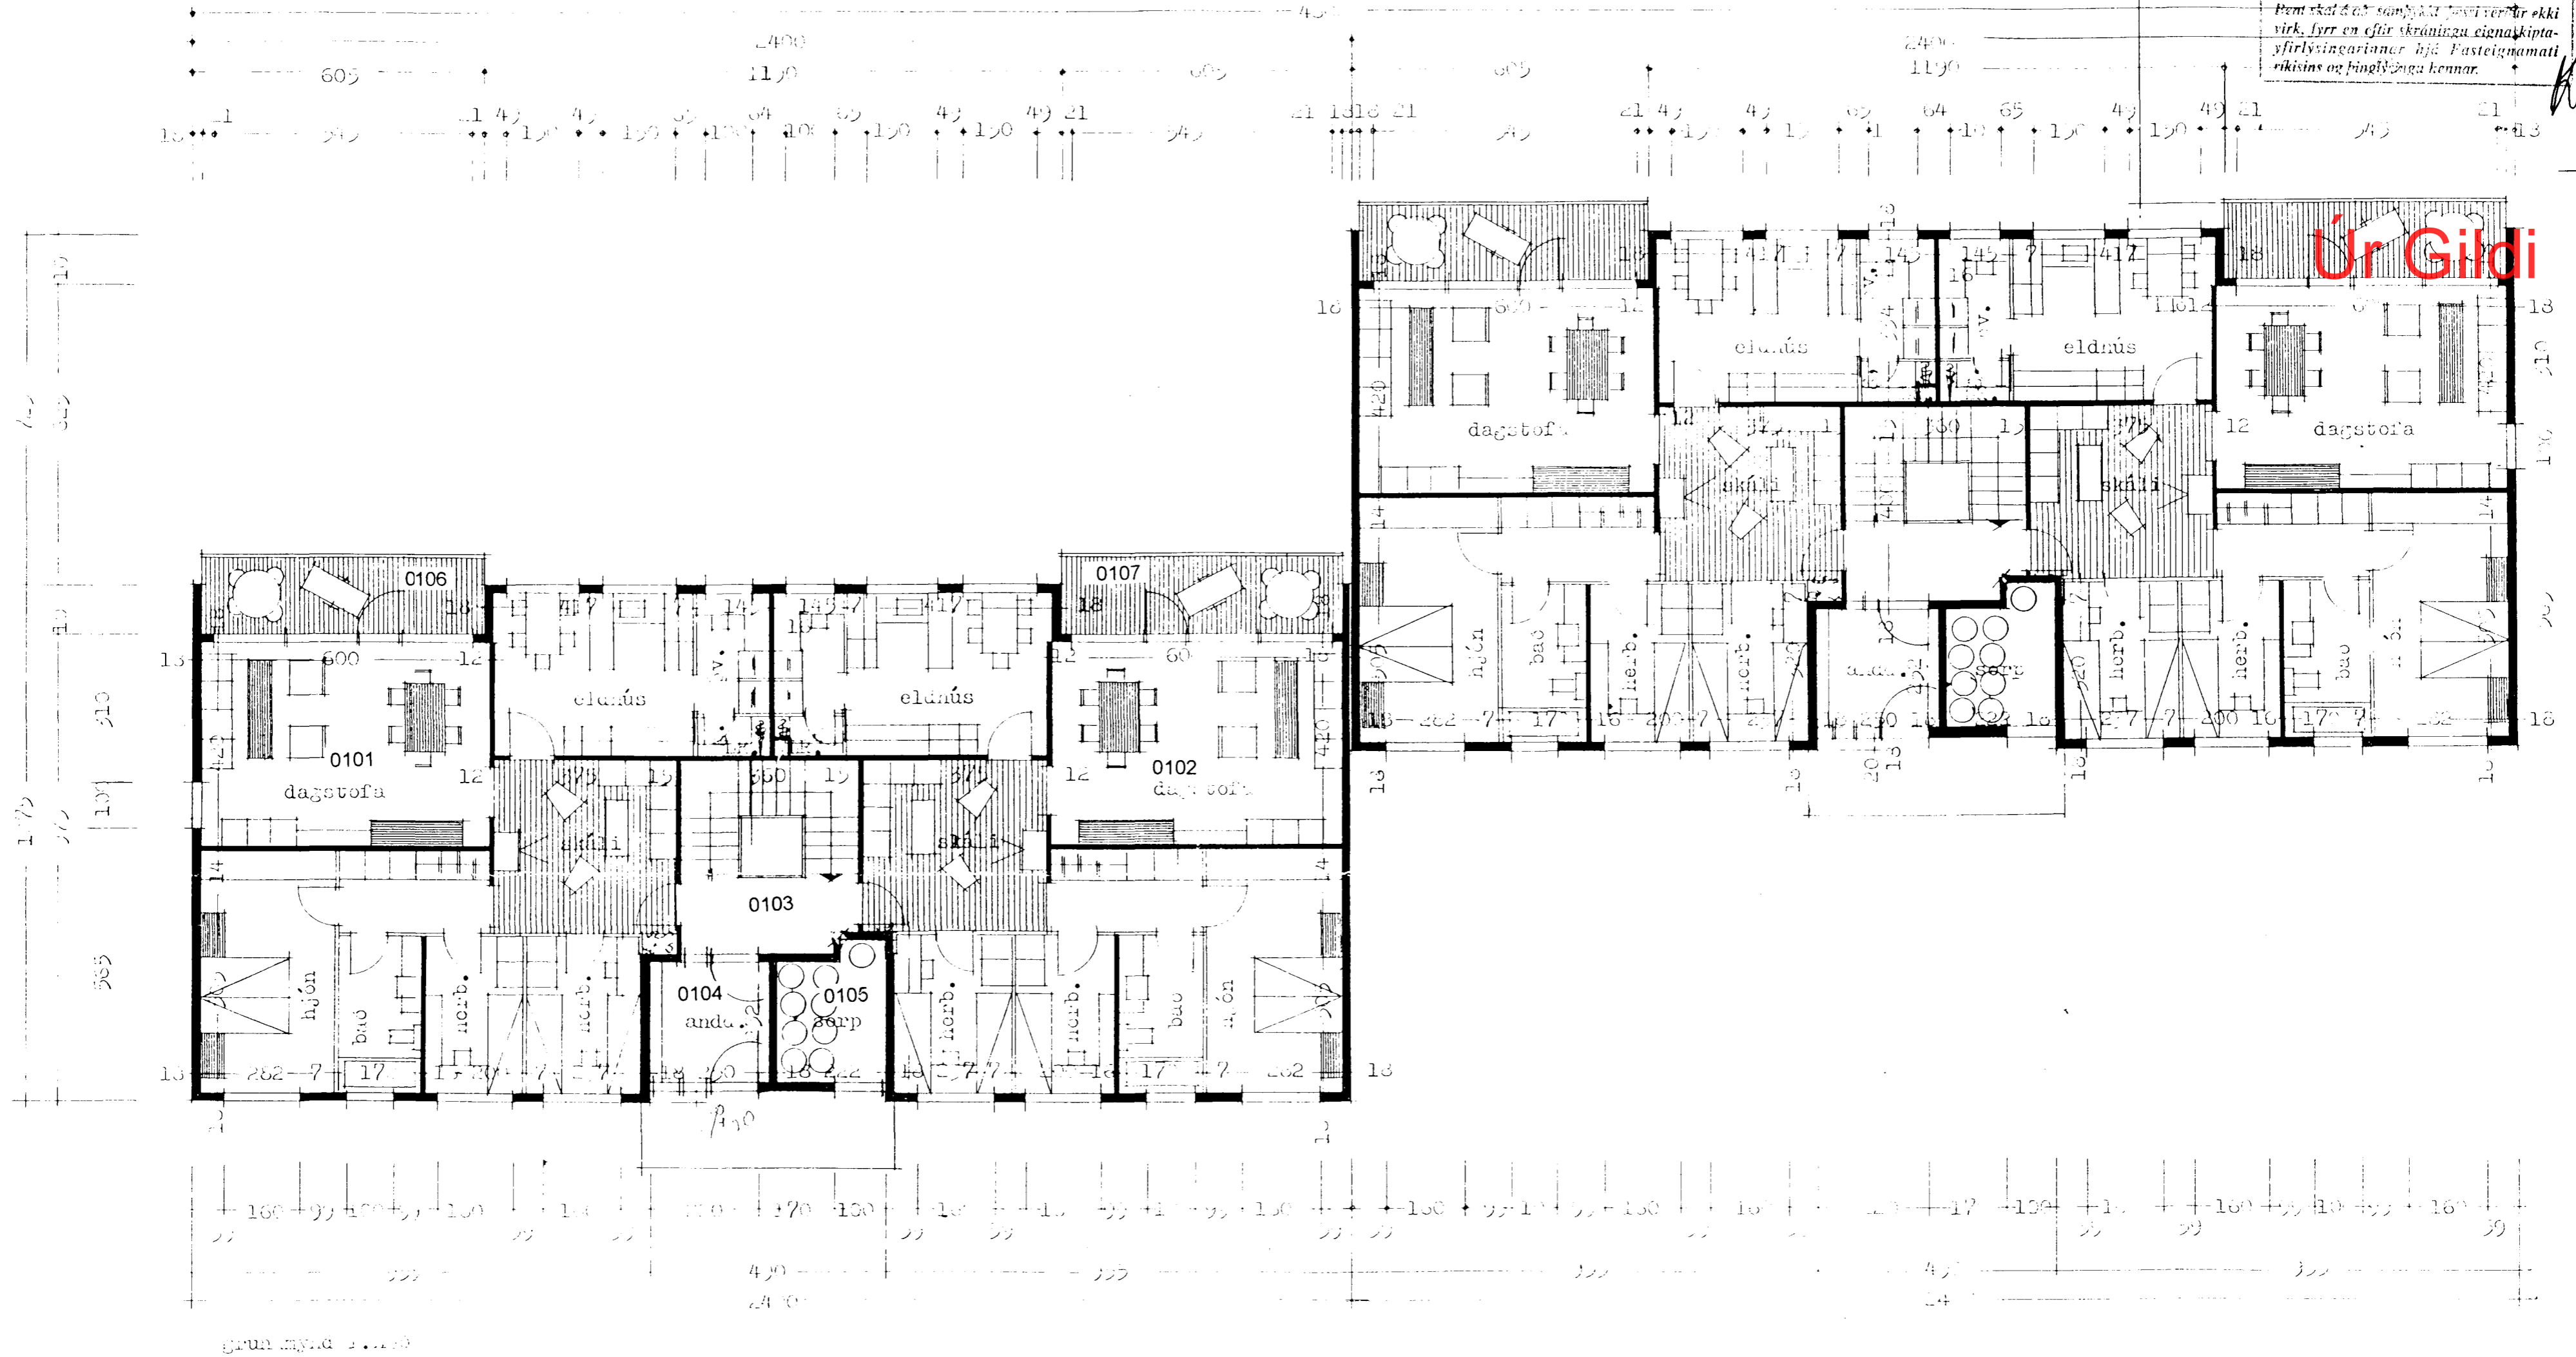

NÝ TEIKNING AF GRUNNMYND KJALLARA NR 32 ER FÆRD INN Á LJÓSRIT
AF UPPRUNALEGRI TEIKNINGU KJARTANS SVEINSSONAR SEM VAR SAMÞYKKT
Í BYGGINGARNEFND HAFNARFJARDAR 24.04.1974

BR.12.11.2002: BREYTT SKRÁNINGARTÓFLU MHL 02 (RÜMMÁL BOTNPLÖTU)
BR. 08.10.2002: GRUNNMYND KJALLARA NR 32, NÝ RÝMI, RÝMSNÚMER, SKRÁNINGART.

Liuvfir Ádalsteinsson

BREIÐVANGUR 32 HAFNARFIRÐI

BREYTT:	DAGS:	LÝSING: