


STOFN A 2. HÆÐ

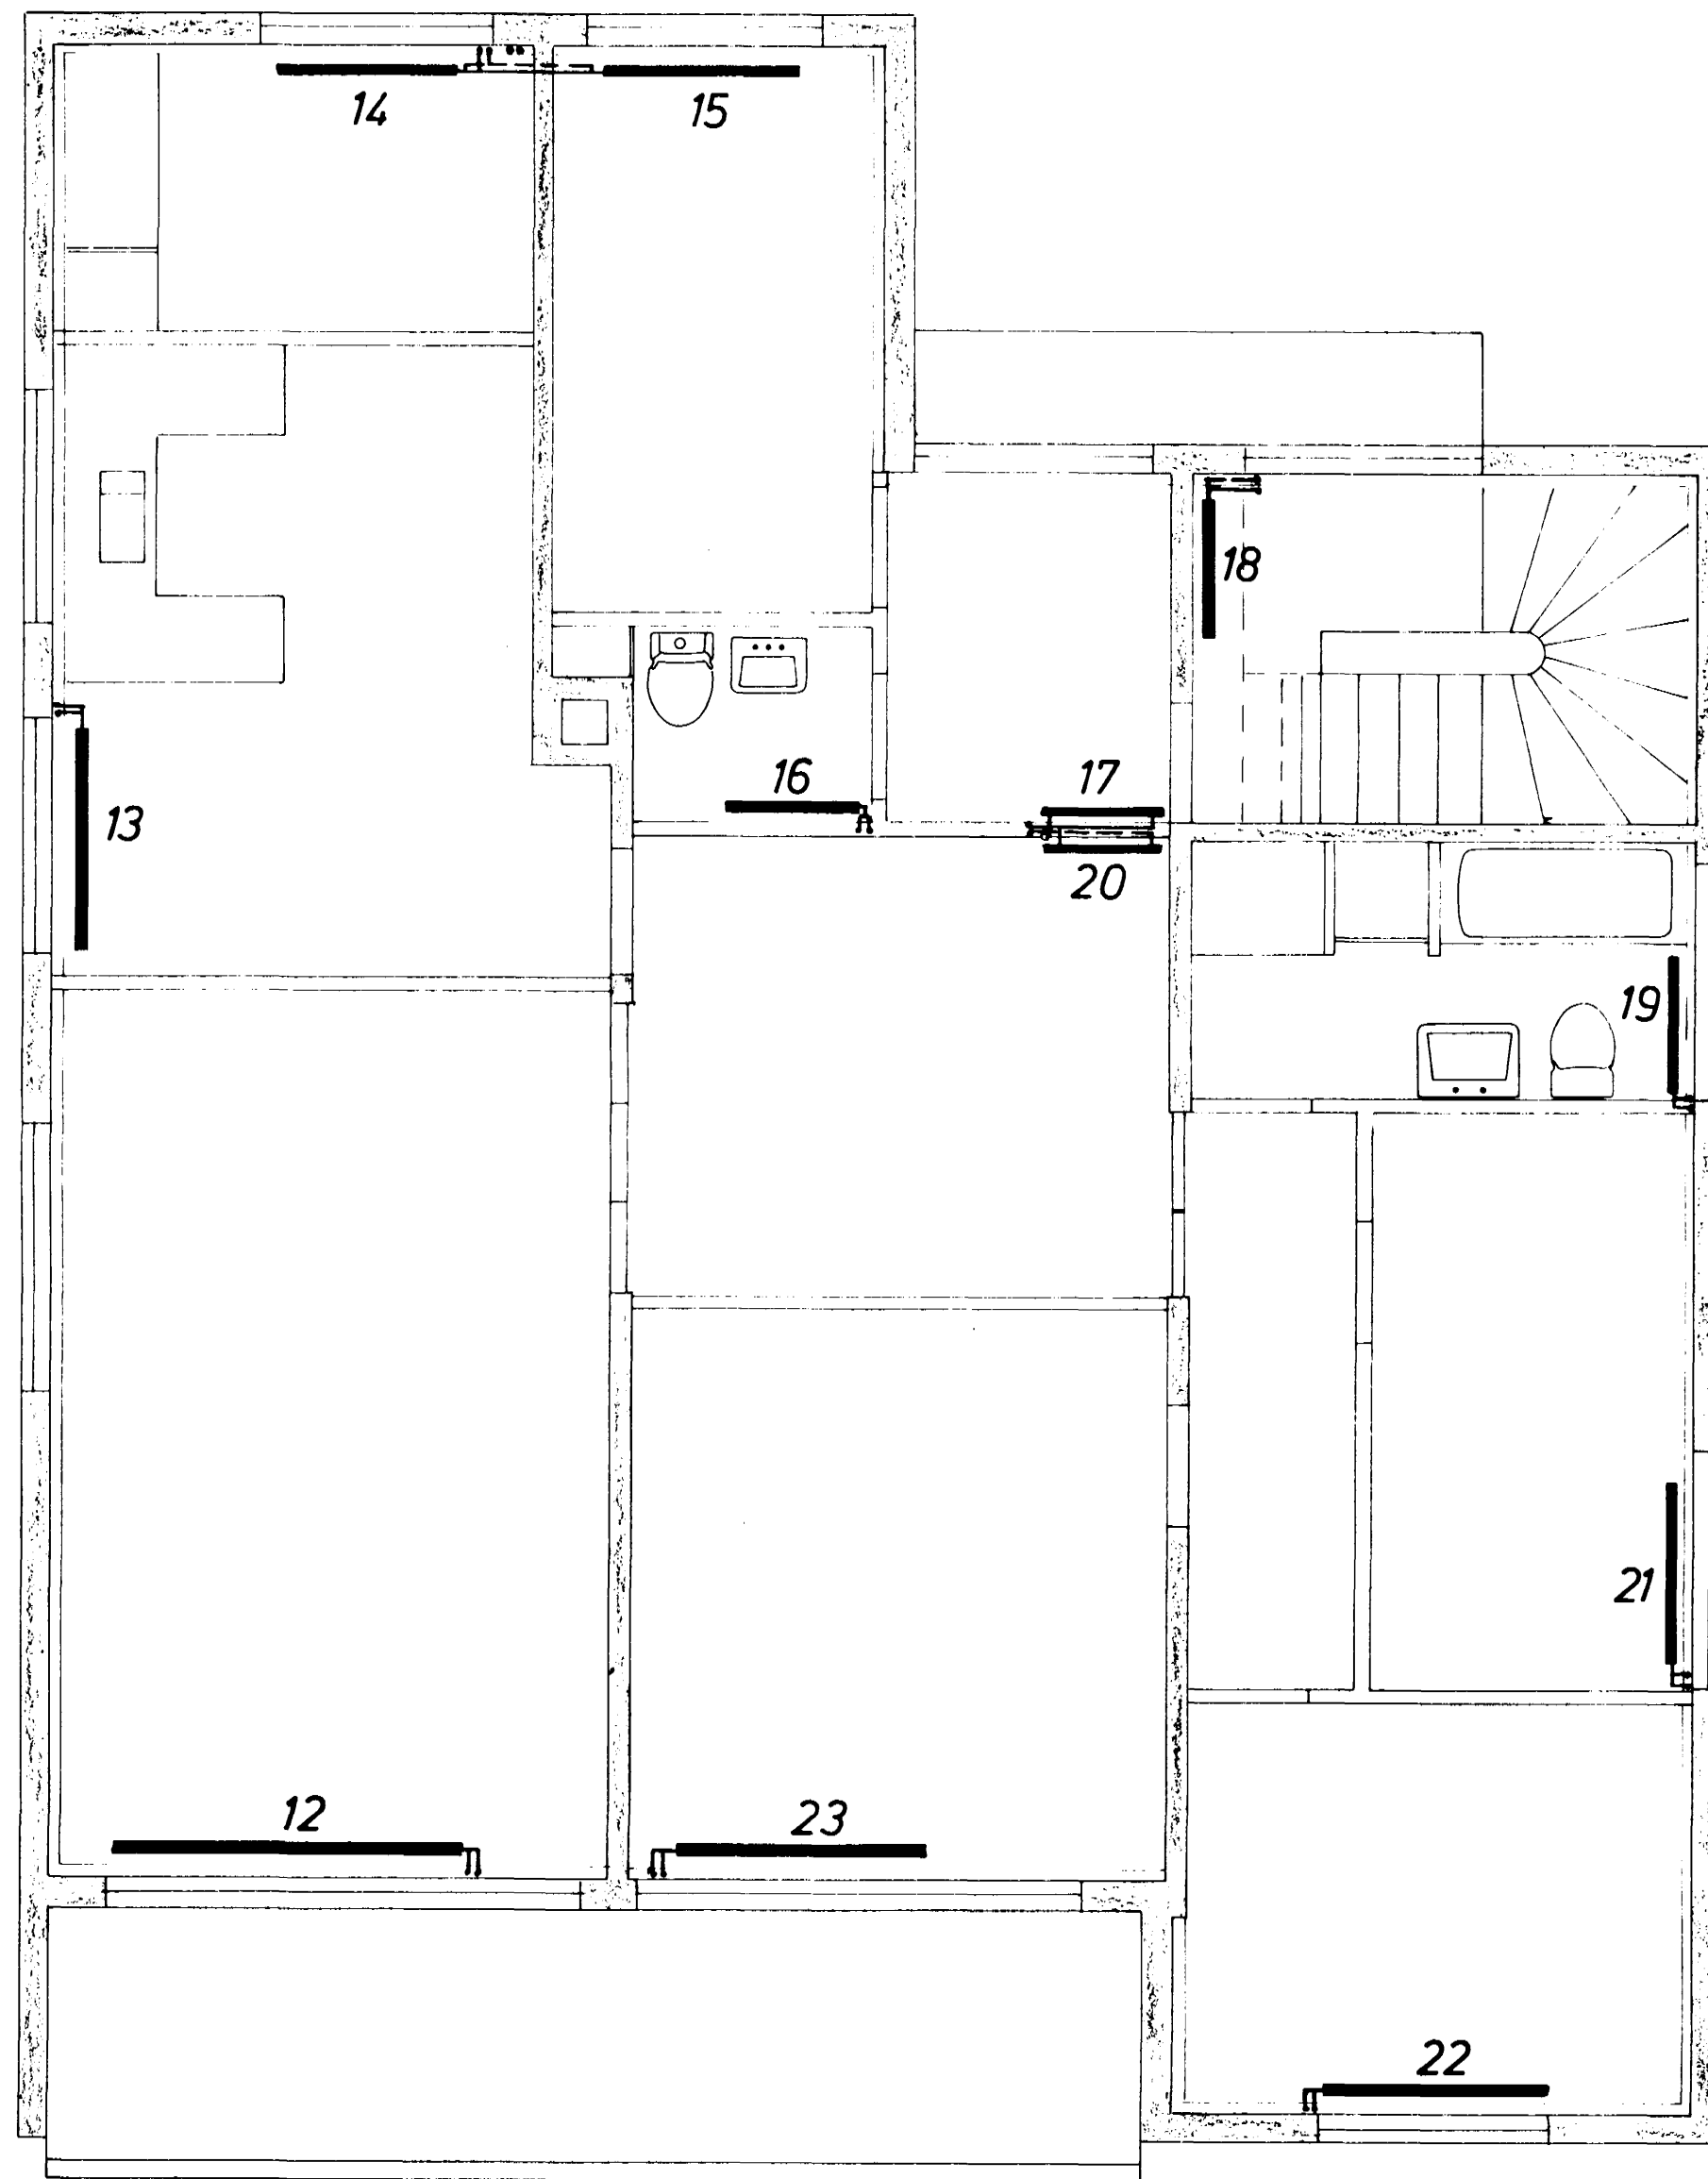

TEIKNAD UPP EFTIR ATHUGUN Á STAÐNUM.

BREIÐVANGUR 34 HAFNARF.	MÆLIKVARDI 1:50	VERK	TEIKN NR 2
HITALÖGN 1 HÆÐ	Hannað Teiknað <i>JMB</i>	Yfirfarið Samb. <i>JMB</i>	DAGS OKT. '74
JÓHANN GUNNAR BERGPÓRSSON VERKFR MVFI STRANDGÖTU 11 — HAFNARFIRÐI — SÍMI 53315	BREYTT		