


SKÝRINGAR:  
 REIKNAD ER MEÐ OFNUM SJA OFNASKRA  
 STILLIHNE OG LOFTSKRUFU A ÖLLUM OFNUM  
 DANFOSS RAVL LOKAR A ÖLLUM OFNUM NEMA

ÞAR SEU DANFOSS FJVR. PIPUR VENJULEGAR SVARTAR  
 SKAL MALA MEÐ ASFALTMALNINGU OG EINANGRA  
 MEÐ MINNST 20 mm GLERULLARHÖLKUM OG  
 VEFJA MEÐ PLASTDÜK.  
 VEGGJAEINANGRUN A.M.K. 2 1/2" PLAST.  
 ÞAKEINANGRUN A.M.K. 4"  
 TVÖFALT GLER I GLUGGUM.  
 PIPUR LIGGI I EINANGRUN ÚTVEGGJA EDA  
 I GÖLFRAUFUM.  
 ————— TAKNAR RAS (HEITAR PIPUR)  
 - - - - - BAKRAS (KALDAR PIPUR)

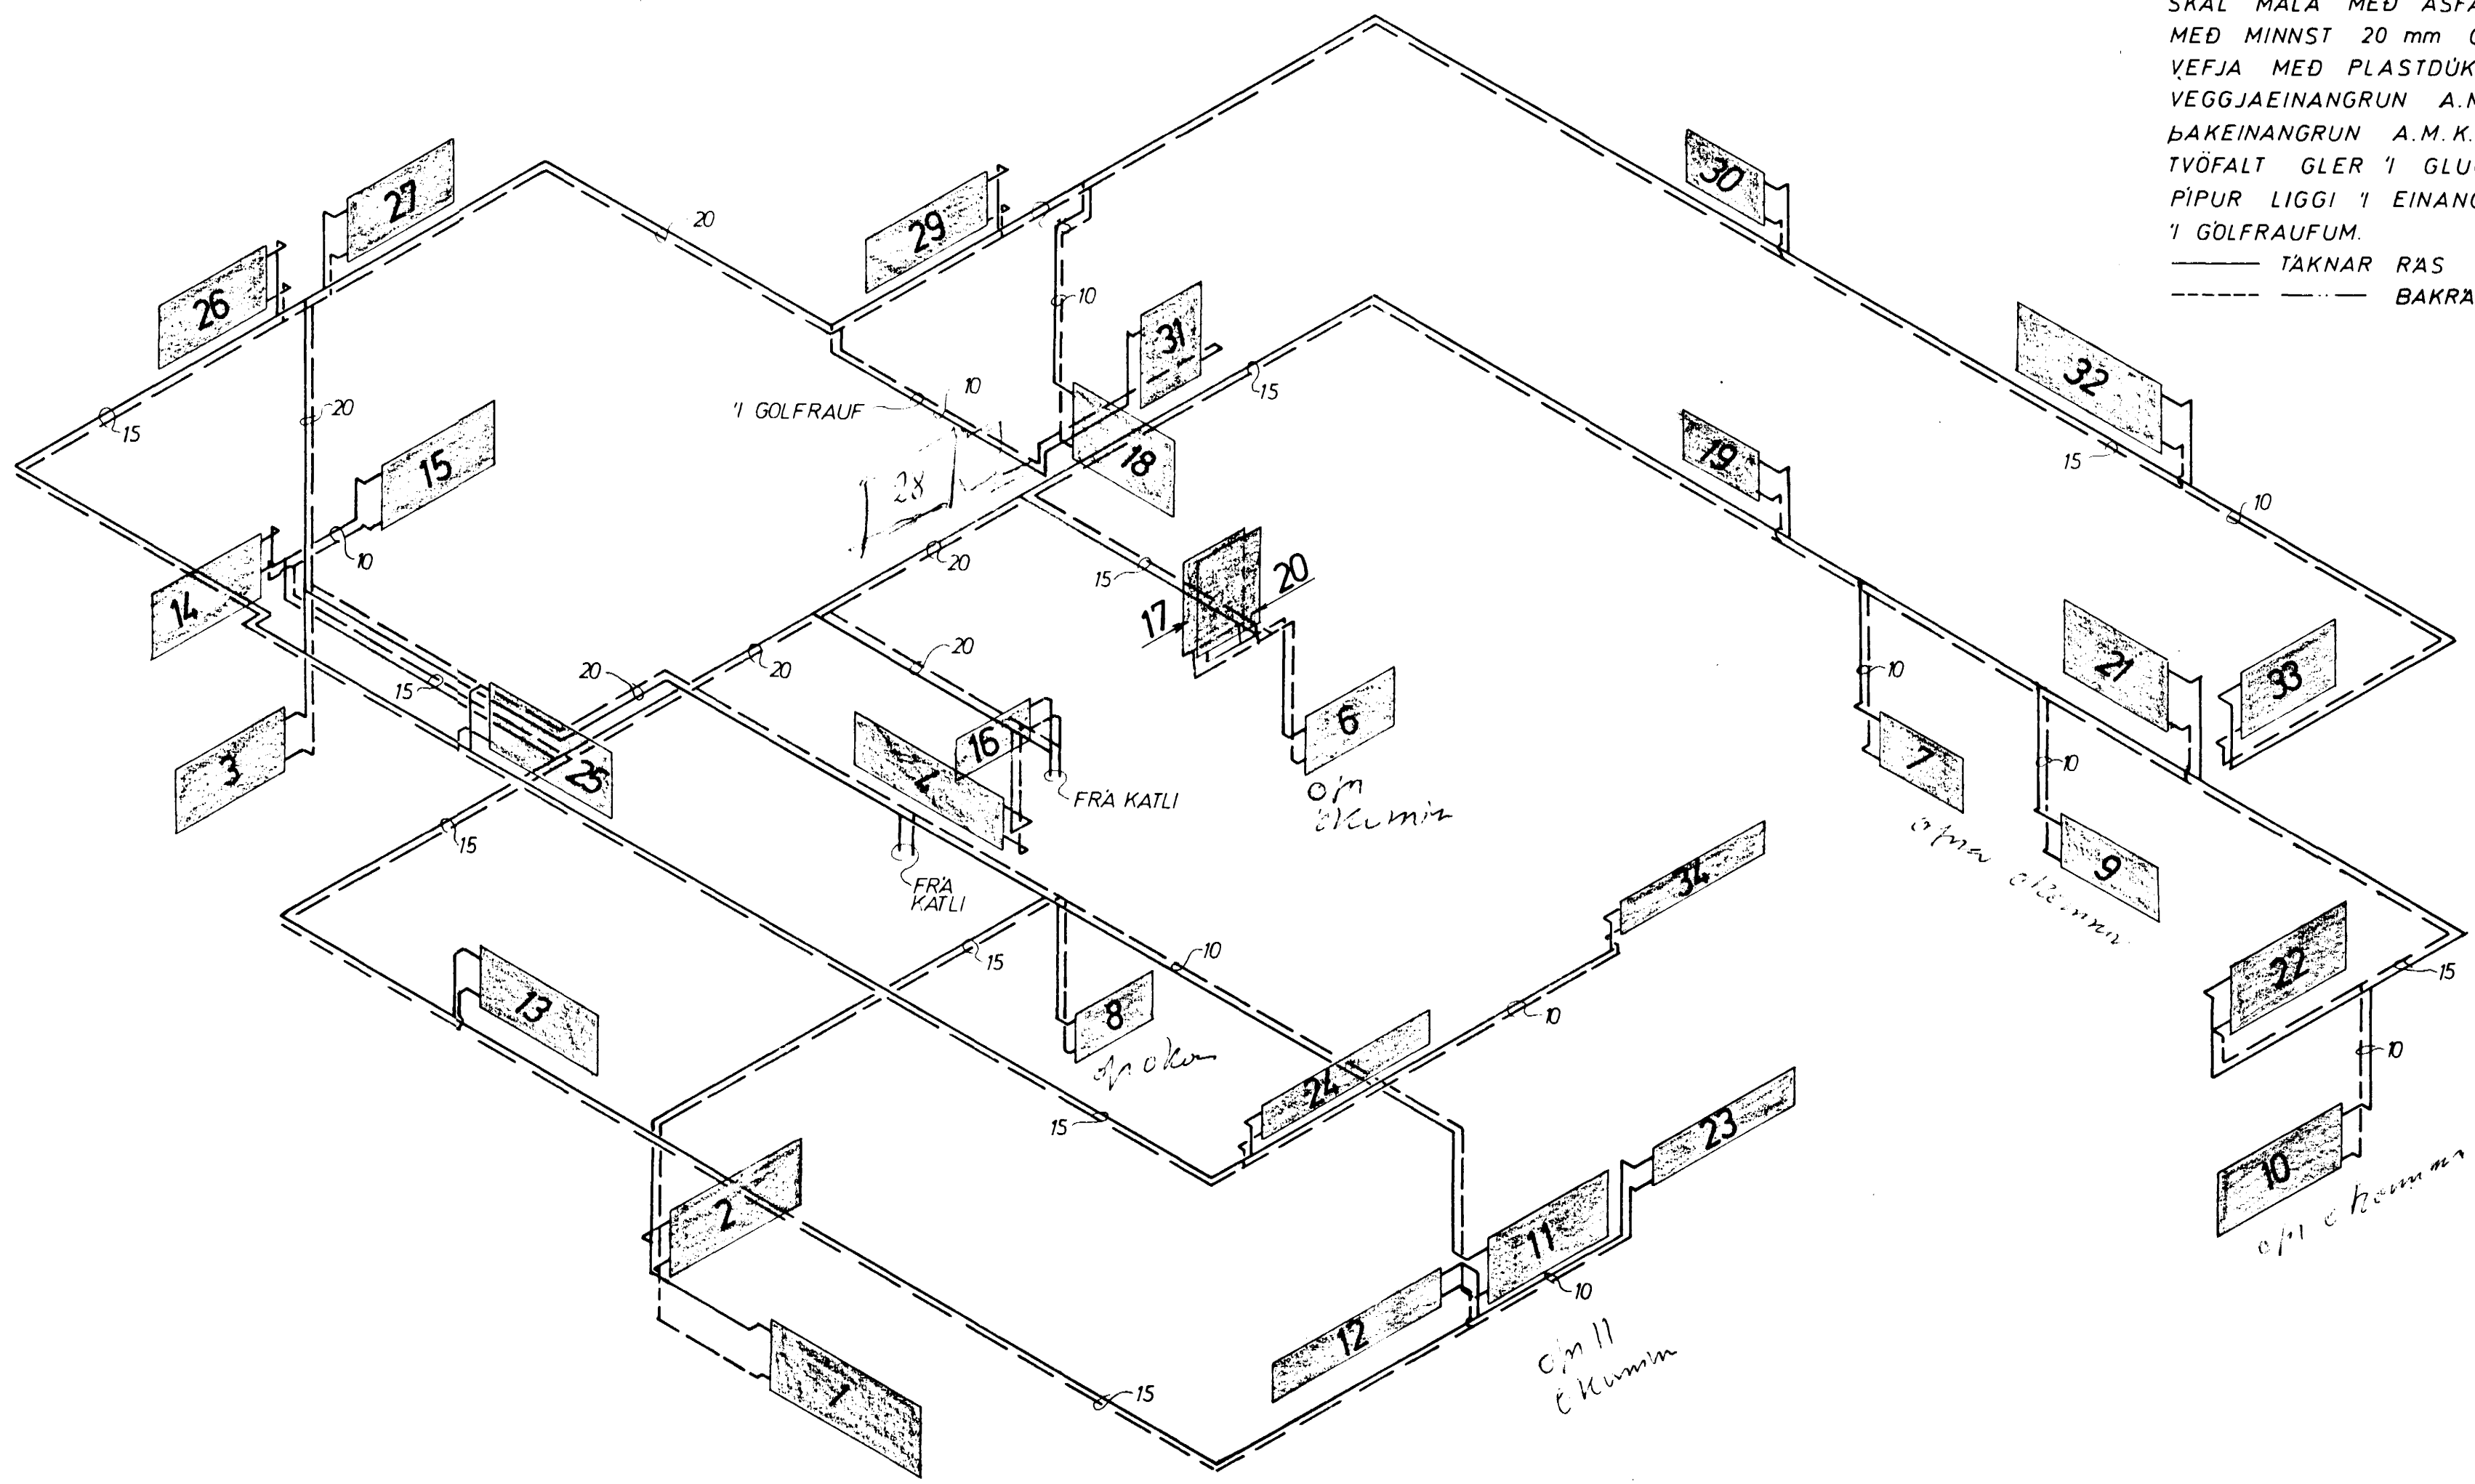

KERFI ~1:50

BREIÐVANGUR 34 HAFNARF.	MÆLIKVARÐI ~1:50	VERK	TEIKN NR 4
HITALÖGN KERFI	Hannað: Teiknað: <i>[Signature]</i>	Yfirfarið: Samb: <i>[Signature]</i>	DAGS OKT 74
JÓHANN GUNNAR BERGPÓRSSON VERKFR MVFI STRANDGÖTU 11 — HAFNARFIRÐI — SÍMI 53315	BREYTT		