


Þakviðir M. 1:50

Súla S8 M 1:20

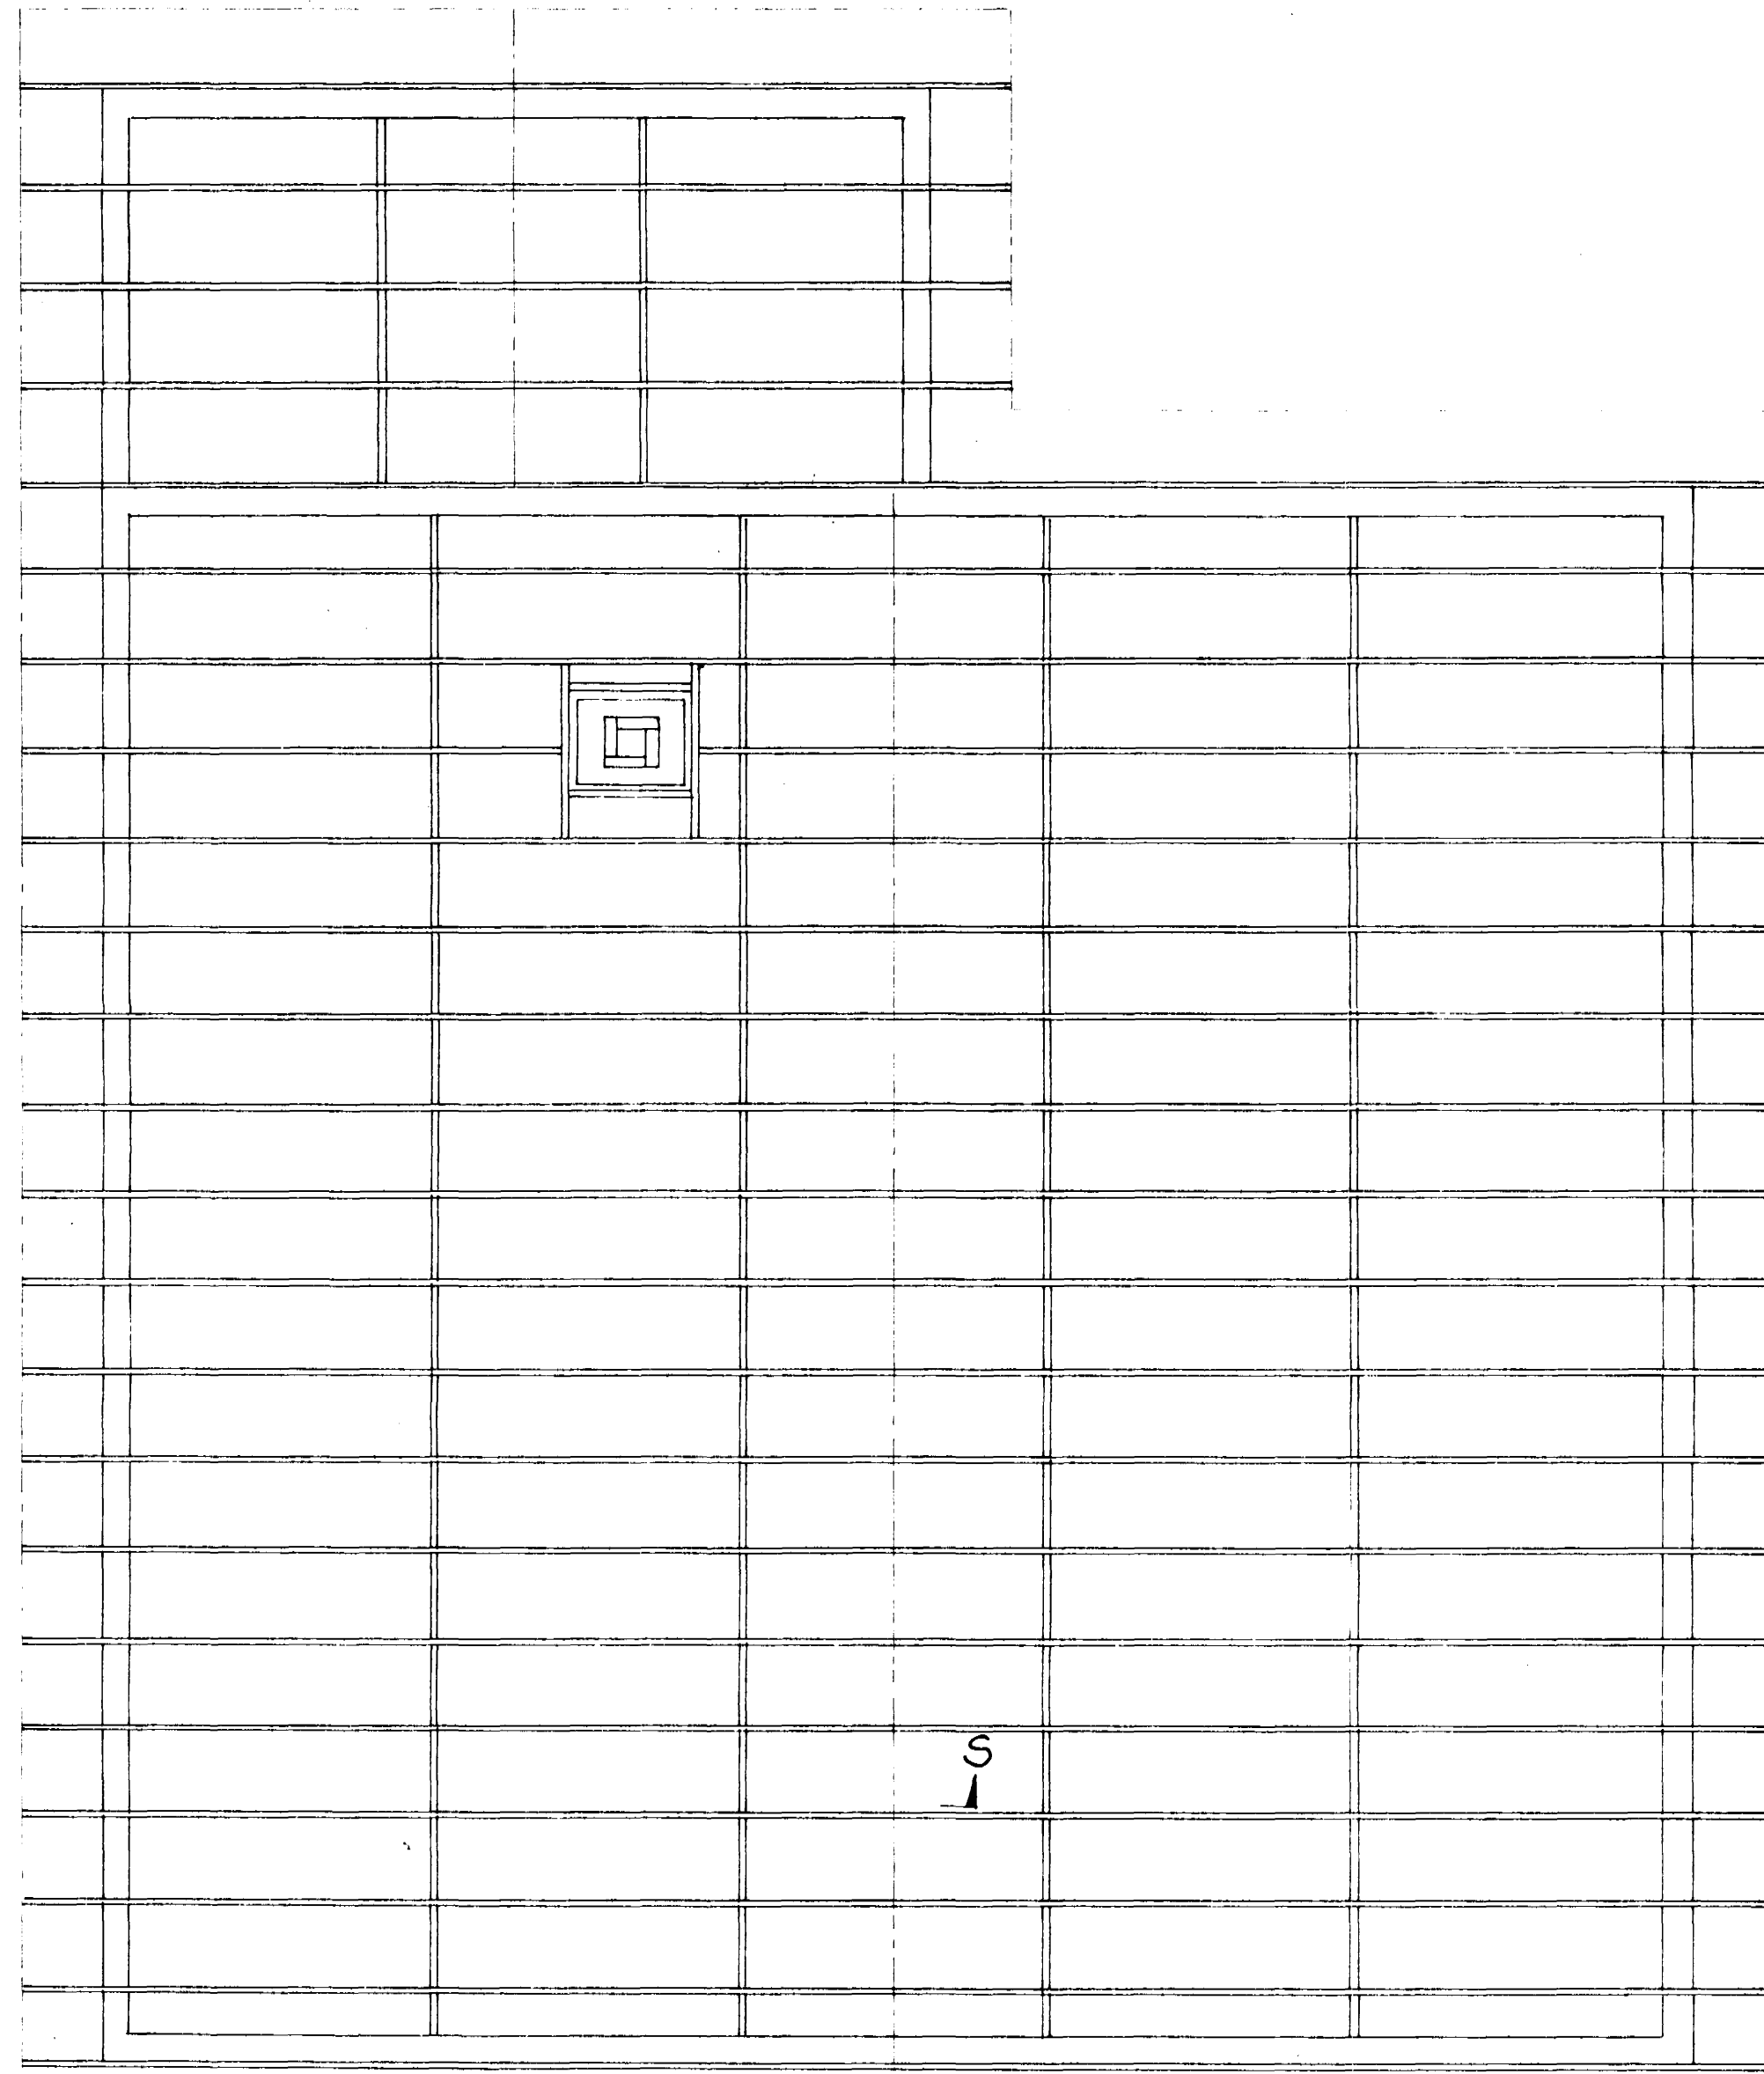

4K12 L=265
 Lykkjur K8^c x 30
 Útanmál 9 x 18 L=60

Allt timbur er kemst í snertingu við steinsteypu skal fúaverja vandlega.

Breyting 10-3-74

Breiðvangur 34 Hafnarfirði	
Mkv. 1:50, 1:20	Þakviðir
Teikn.	
Dags. 7-10-73	
Blað 9	
Freyr Jóhannesson M.T.F.	