



OFNASKRÁ A T 40°C

NR.	HITATAP KCAL/T	OFN RUNTAL	TENGI
1	810	2 V 49 / 1200	C B 10
2	1410	2 V 77 / 1400	A B 10
3	730	V 63 / 1500	C B 0
4	730	V 63 / 1500	C B 10
5	730	V 63 / 1500	A D 10
6	910	2 V 56 / 1300	A D 10
7	2560	2 V 35 / 5500	A D 15
8	1030	3 H 42 / 1600	E F 10
10	440	V 63 / 900	C D 10
11	3650	V 84 / 5500	A D 15
12	630	V 63 / 1100	C D 10

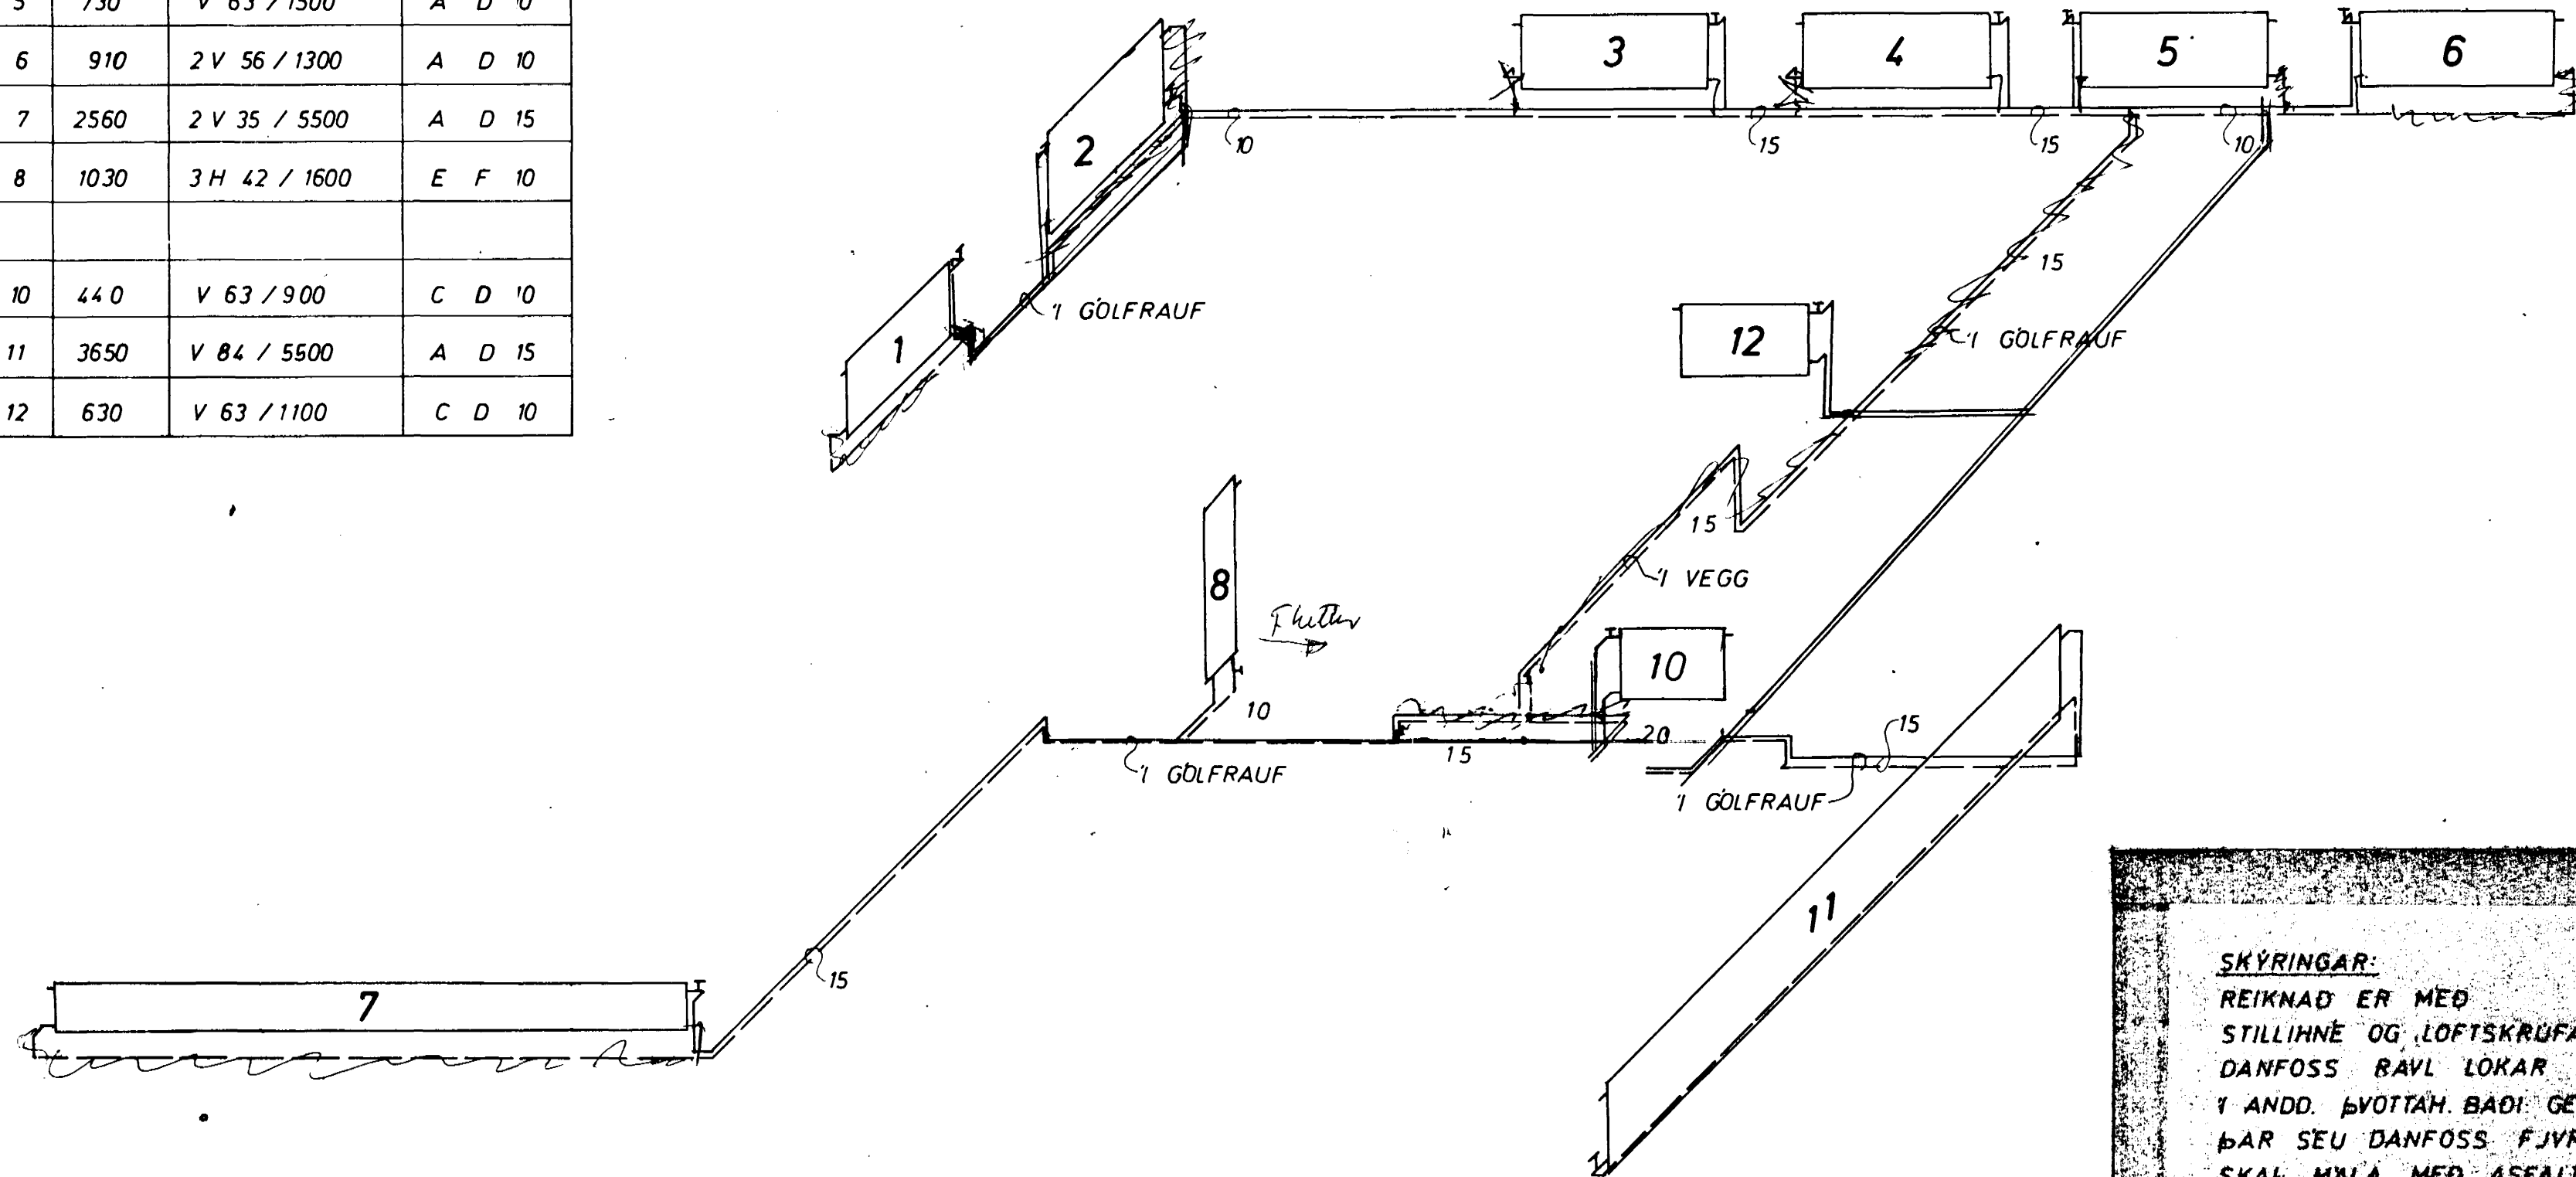

KERFI ~ 1 : 50

**SKÝRINGAR:**  
 REIKNAD ER MED OFNUM SJA OFNASKRÁ  
 STILLIHNE OG LOFTSKRUFU A ÖLLUM OFNUM  
 DANFOSS RAVL LOKAR A ÖLLUM OFNUM NEMA  
 1 ANDD. ÞVOTTAN BADI GEYMSLU OG BILG. ÞAR SEU  
 ÞAR SEU DANFOSS FJYR PIPUR VENJULEGAR SVARTAR  
 SKAL MALA MED ASFALTMALNINGU OG EINANGRA  
 MED MINNST 20 mm GLERULLARHÖLURUM OG  
 VEFJA MED PLASTDUK  
 VEGGJAEINANGRUN A.M.K. 2 1/2" PLAST.  
 ÞAKEINANGRUN A.M.K. 1"  
 TVÖFALT GLER I GLUGGUM.  
 PIPUR LIGGI I EINANGRUN UTVEGGJA EDA  
 I GÖLFRAUFUM.  
 - - - - - TAKNAR RAS (HEITAR PIPUR)  
 - - - - - SAKRAS (KALDAR PIPUR)

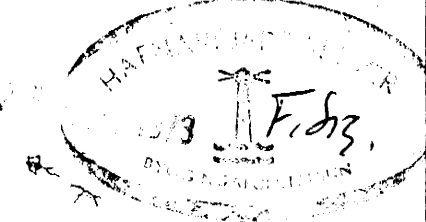

BREIDVANGUR 35	MÆLIKVARÐI ~1 : 50	VERK 7312	TEIKN NR. 9
HITALÖGN KERFI	Hannað: Telmað:	Yfirfarð: Samþ:	DAGS JÚLÍ '73
JÓHANN GUNNAR BERGPÓRSSON VERKFR MVFÍ KÖLDUKINN 9 - HAFNARFIRÐI - Sími 62895	BREYTT		