


$\Delta T = 40^\circ C$

NR.	HITATAP KCAL/T	OFN - RUNTAL	TENGI
001	600	V 63 / 1300	A D 10
002	1340	V 63 / 2600	A D 10
003	250	V 63 / 600	C D 10
004	2360	3 V 70 / 2000	A D 15
005	2230	V 70 / 3700	A D 15
006	2760	V 70 / 4500	A D 15
101	510	V 70 / 1000	A B 10
102	550	V 56 / 1400	A D 10
103	1440	3 V 35 / 2500	A D 10
104	710	V 63 / 1500	C B 10
105	420	3 V 49 / 500	A B 10
106	1700	3 V 63 / 1700	C B 10
107	690	V 63 / 1500	C B 10
108	950	V 63 / 1900	C B 10
109	1050	2 V 84 / 1000	C D 10
110	720	2 V 49 / 1200	A B 10
201	570	V 70 / 1100	A B 10
202	640	V 56 / 1500	A D 10
203	1730	3 V 35 / 2600	A D 10
204	710	V 63 / 1500	C B 10
205	420	3 V 49 / 500	A B 10
206	1700	3 V 63 / 1700	C B 10
207	690	V 63 / 1500	C B 10
208	950	V 63 / 1900	C B 10
209	1050	2 V 84 / 1000	C D 10
210	720	2 V 49 / 1200	A B 10

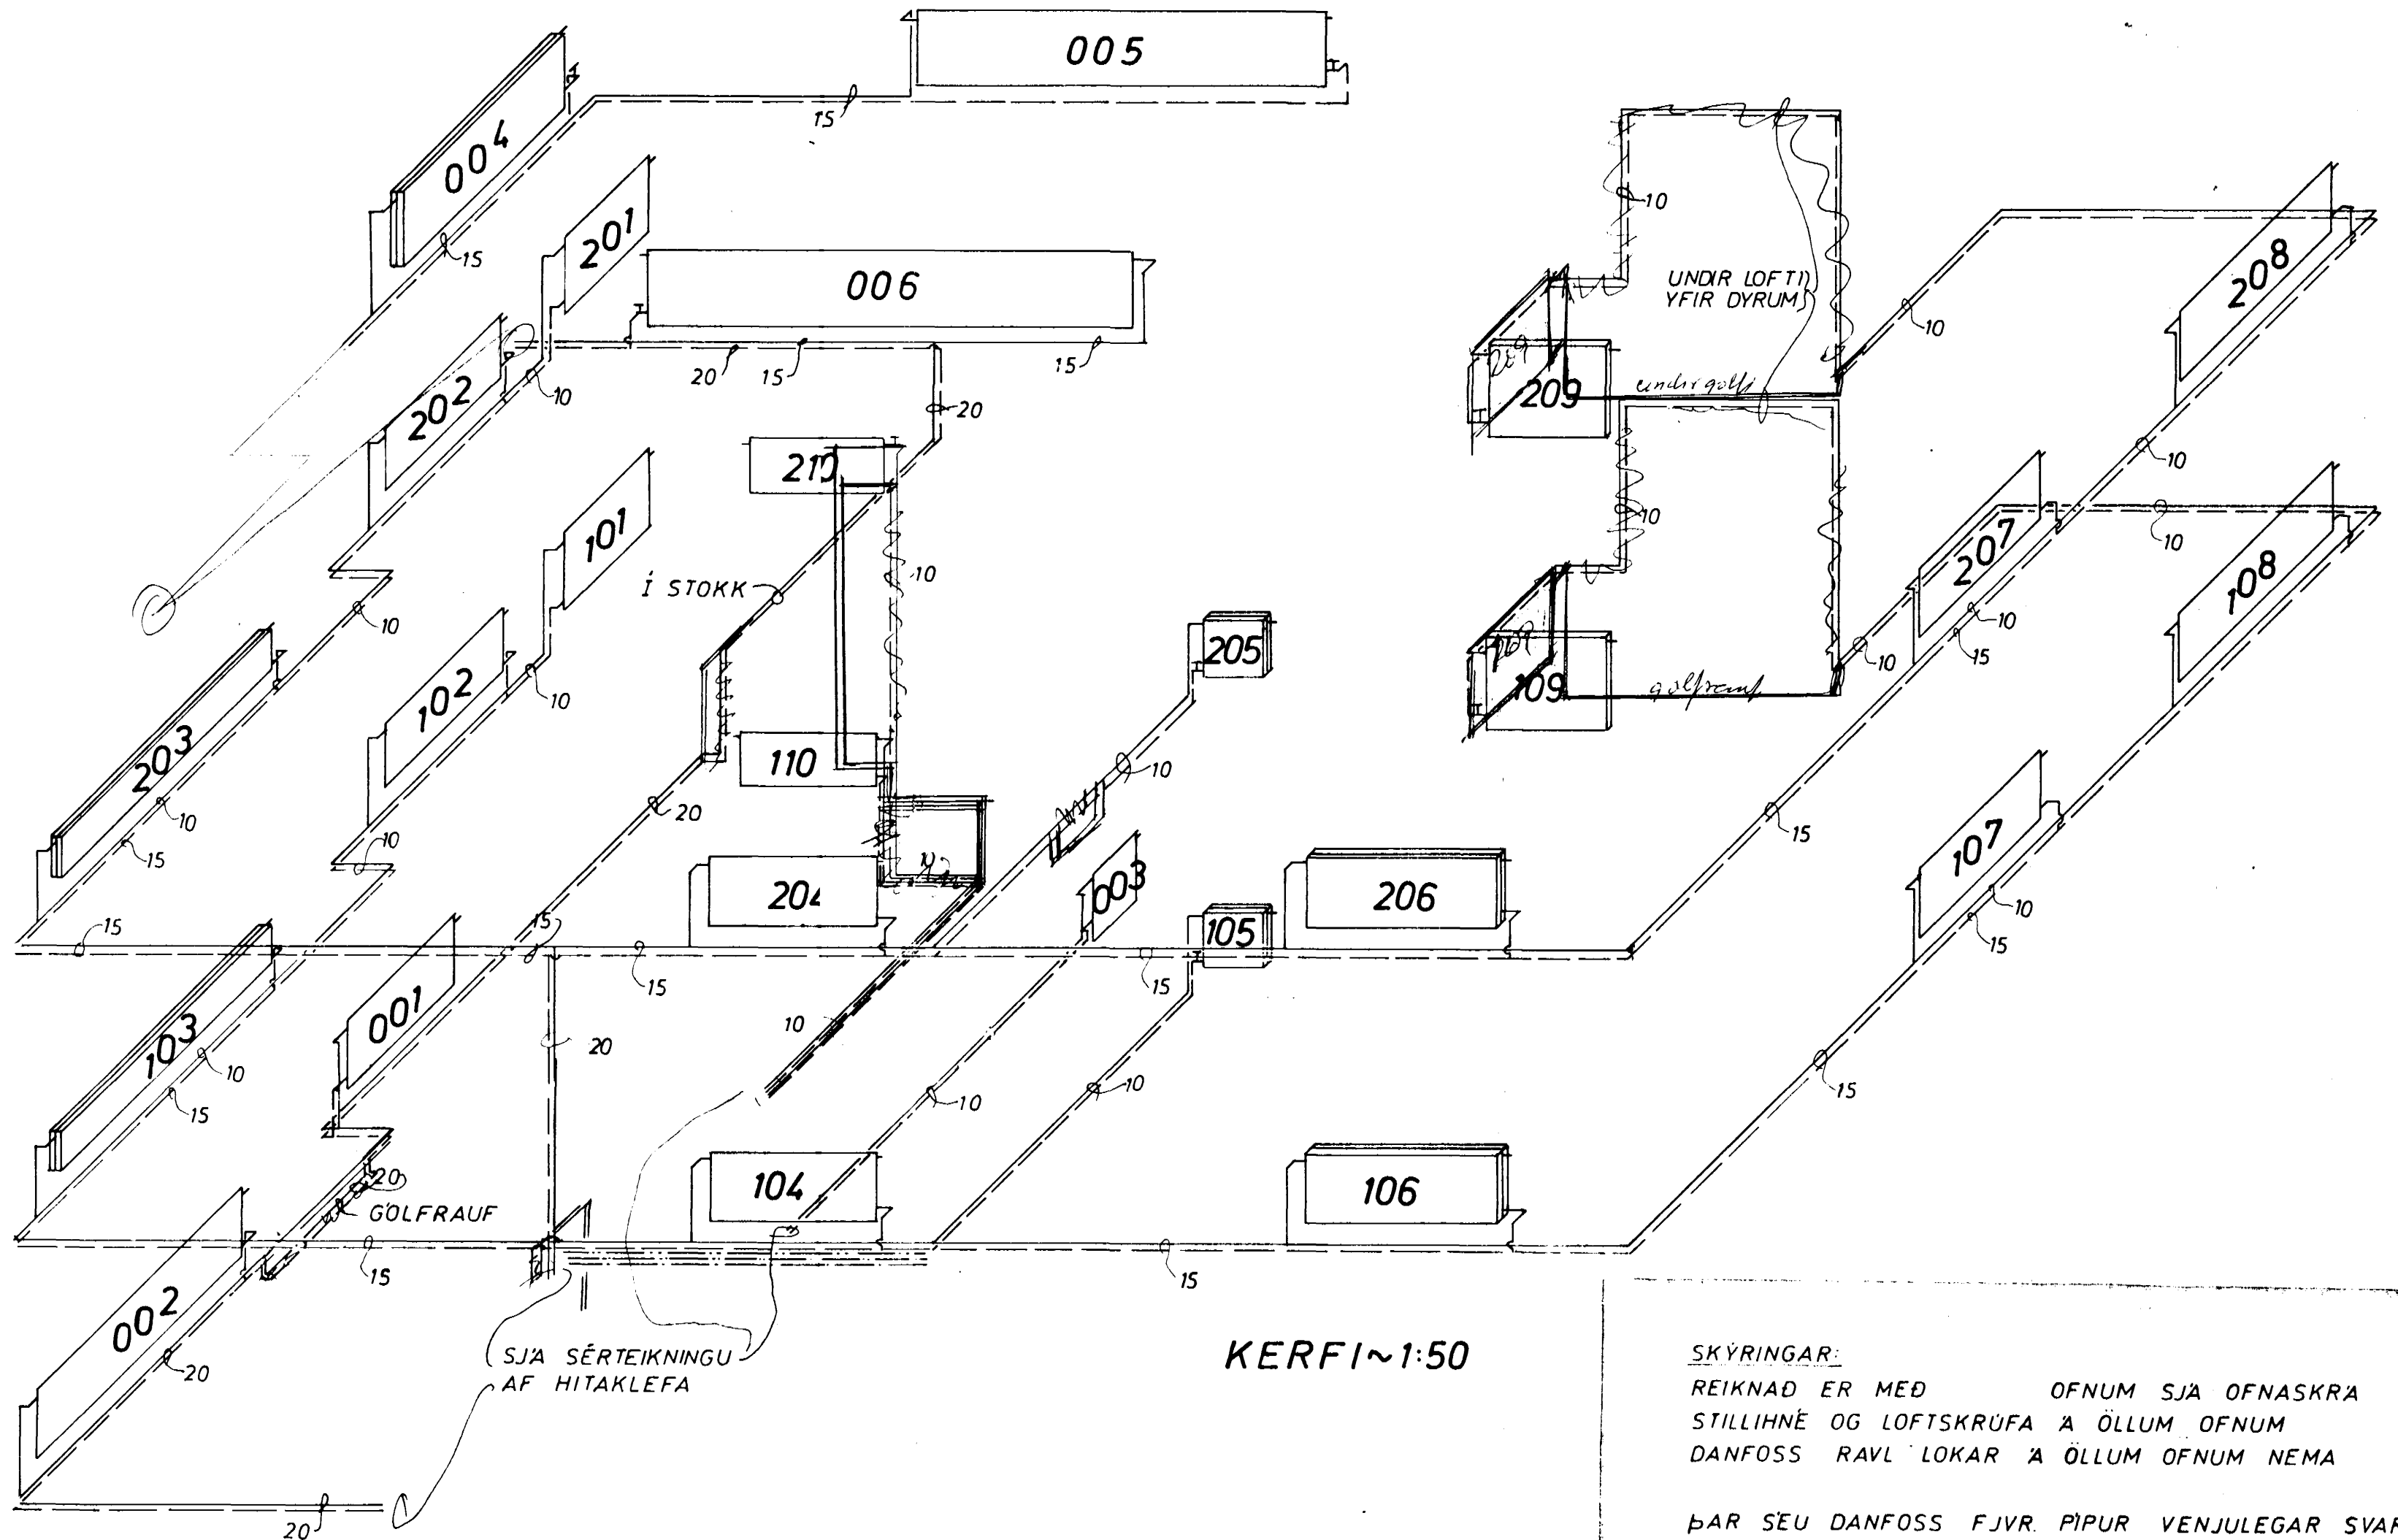

SKÝRINGAR:
 REIKNAD ER MEÐ OFNUM SJA OFNASKRA
 STILLIHNE OG LOFTSKRUFU A ÖLLUM OFNUM
 DANFOSS RAVL LOKAR A ÖLLUM OFNUM NEMA

ÞAR SEU DANFOSS FJVR. PÍPUR VENJULEGAR SVARTAR
 SKAL MALA MEÐ ASFALTMALNINGU OG EINANGRA
 MEÐ MINNST 20 mm GLERULLARHÖLKUM OG
 VEFJA MEÐ PLASTDUK.
 VEGGJAEINANGRUN A.M.K. 2 1/2" PLAST.
 ÞAKEINANGRUN A.M.K. 4"
 TVÖFALT GLER I GLUGGUM.
 PÍPUR LIGGI I EINANGRUN ÚTVEGGJA EDA
 I GOLFRAUFUM.
 - - - - TAKNAR RAS (HEITAR PÍPUR)
 ——— BAKRAS (KALDAR PÍPUR)

BREIDVANGUR 36	MÆLIKVARDI ~ 1:50	VERK 7313	TEIKN NR 12
HITALÖGN KERFI	Hannað: AS Teiknað: AS	Yfirfarið: Samp: AS	DAGS AGÚST '73
JÓHANN GUNNAR BERGÞÓRSSON VERKFR MVFI KÖLDUKINN 9 - HAFNARFIRÐI - Sími 52895	BREYTT		