


OFNASKRA $\Delta T 40^\circ C$

NR	HITATAP KCAL/T	OFN - RUNTAL	TENGI
1	1410	3 V 70 / 1000	E F 10
2	780	2V 63 / 950	C D 10
3	420	2 V 63 / 500	A B 10
4	1220	V 77 / 2100	C B 10
5	730	V 63 / 1500	A D 10
6	480	V 63 / 1000	A B 10
7	3385	3 VK 42 / 3800	C B 15
8	690	V 63 / 1400	C B 10
9	690	V 63 / 1400	C B 10
10	1500	2 V 70 / 1600	C B 10
11	3630	V 91 / 5500	A D 15
12	1190	3 V 70 / 900	A B 10
13	790	2V 35 / 1800	C B 10
14	880	2V 35 / 1800	C B 10

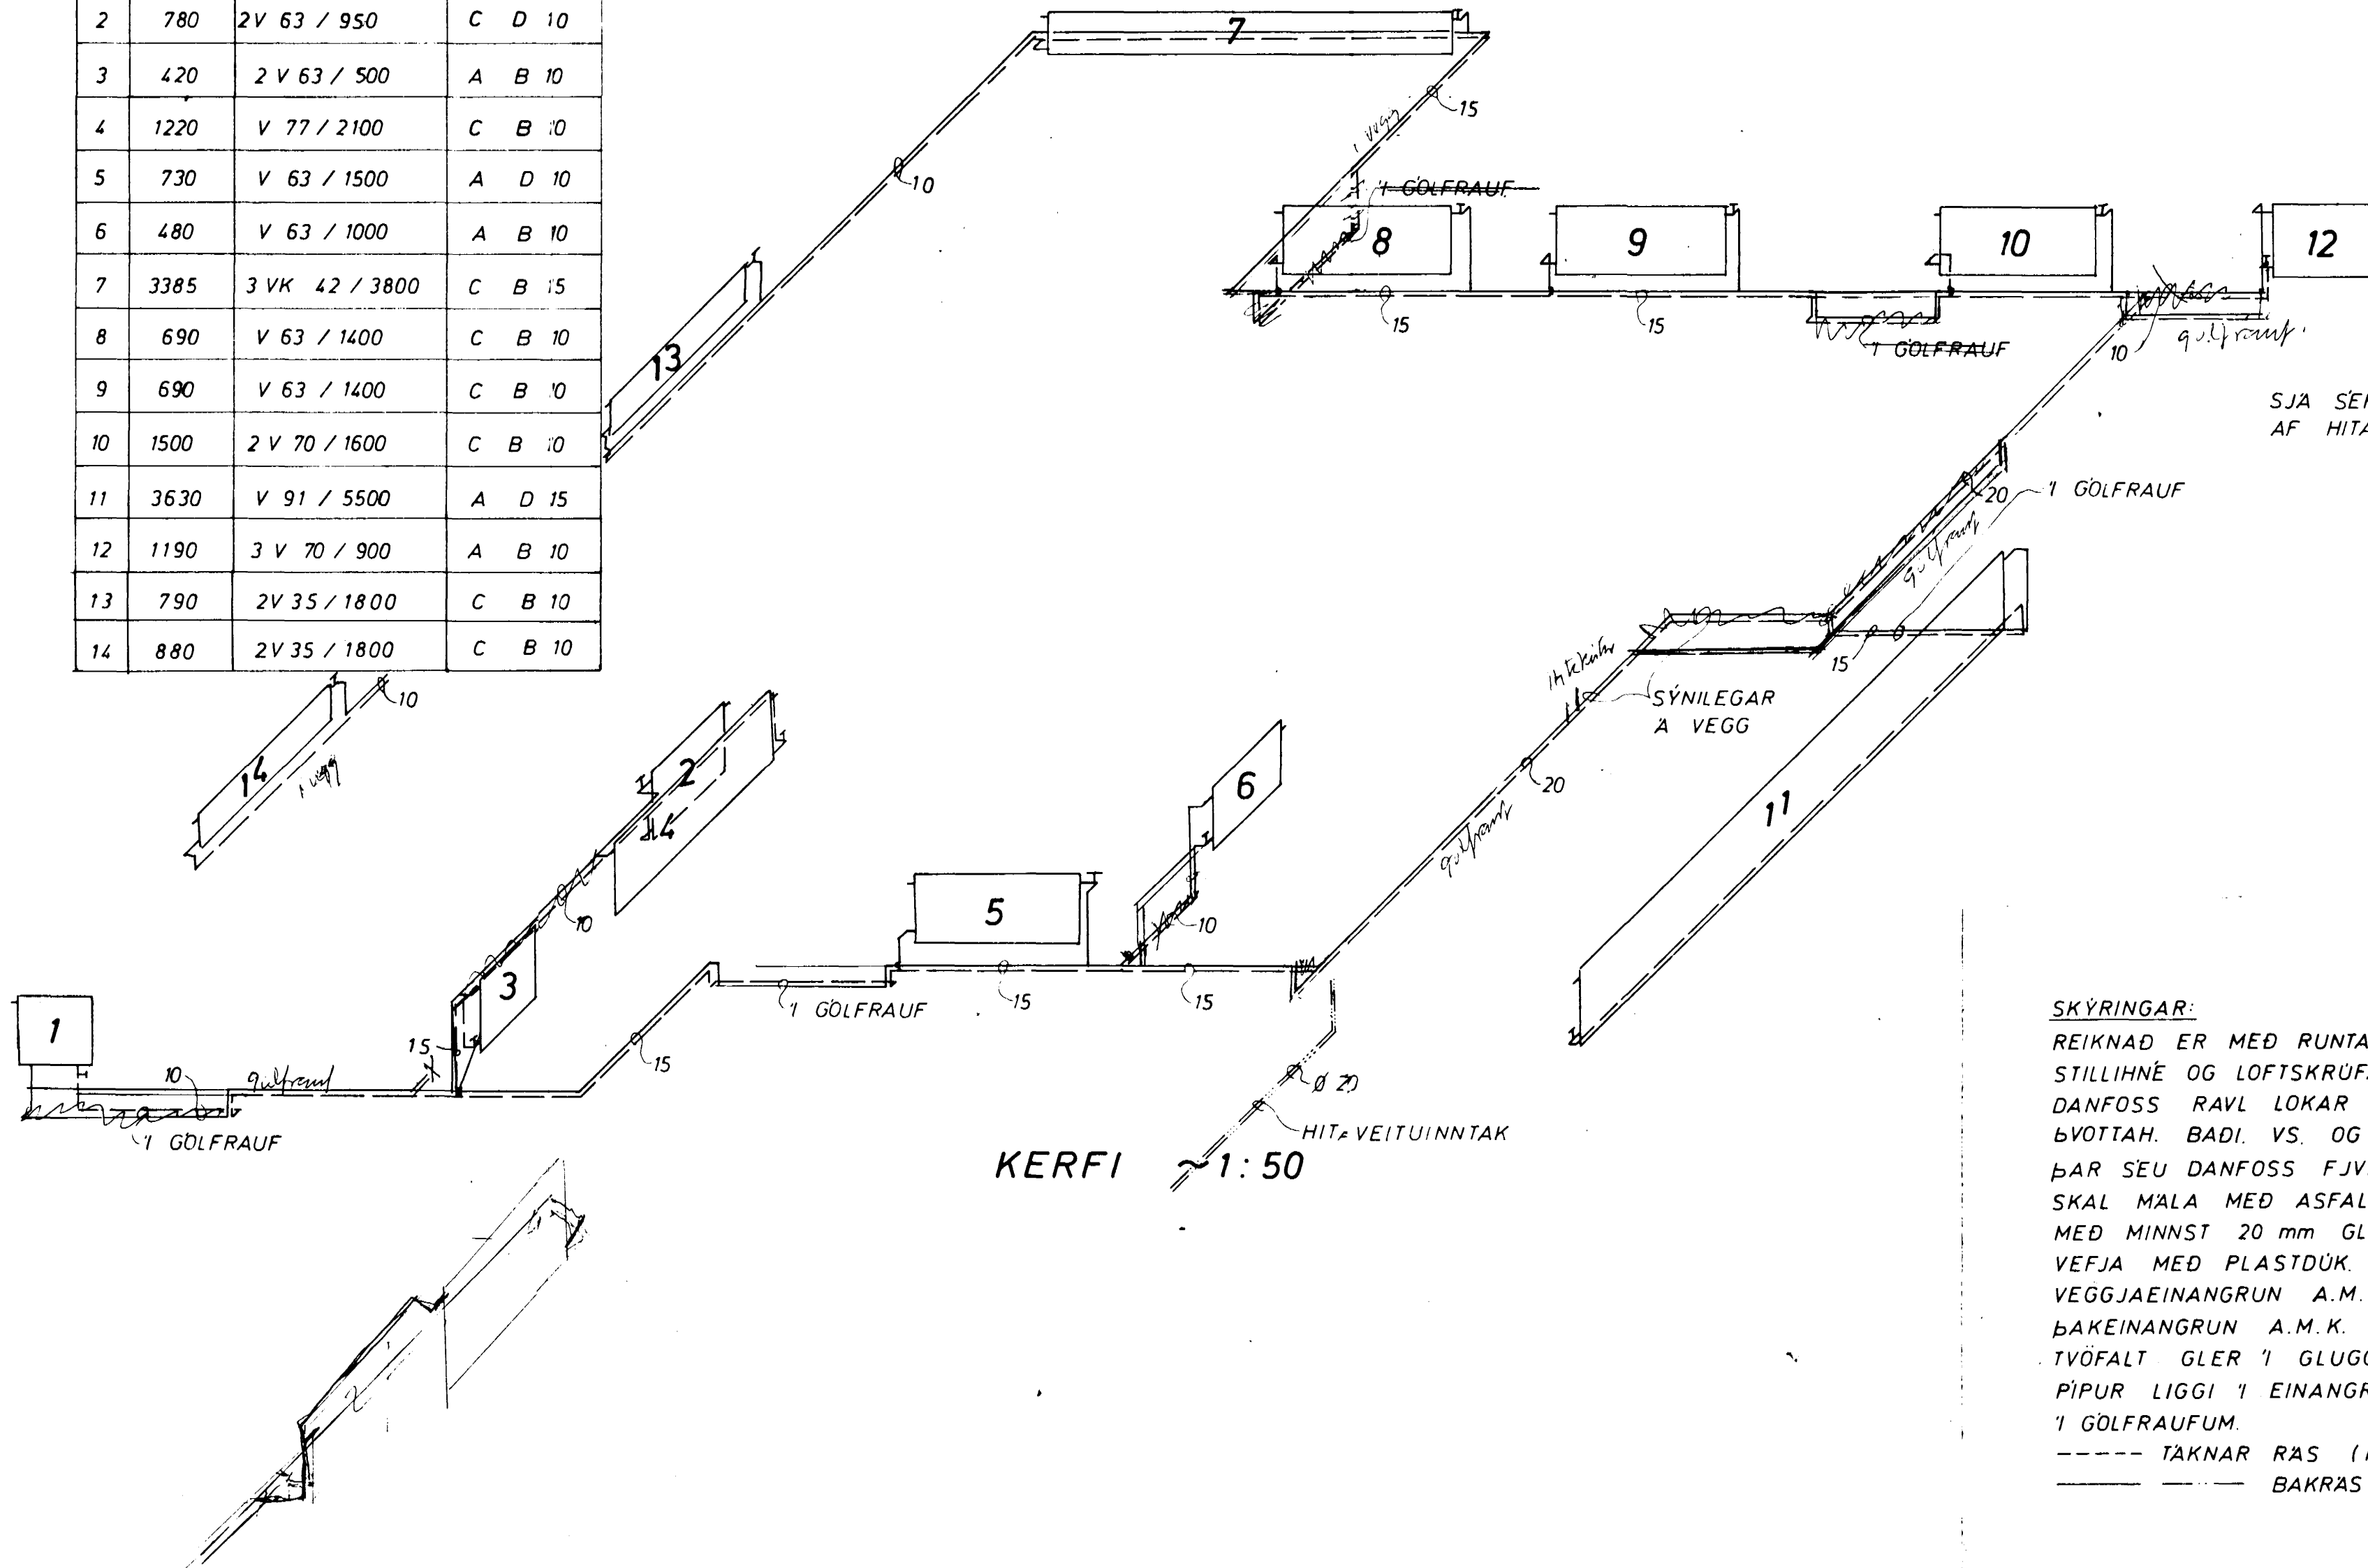

SJA SÉRTEIKN.
AF HITAKLEFA

SKÝRINGAR:

REIKNAD ER MEÐ RUNTAL OFNUM SJÁ OFNASKRÁ
STILLIHNE OG LOFTSKRÚFA A ÖLLUM OFNUM
DANFOSS RAVL LOKAR A ÖLLUM OFNUM NEMA 1 ANDD.
BYOTTAH. BADI. VS. OG BILGEYMSLU.
ÞAR SEU DANFOSS FJVR. PÍPUR VENJULEGAR SVARTAR
SKAL MALA MEÐ ASFALTMALNINGU OG EINANGRA
MEÐ MINNST 20 mm GLERULLARHÖLKUM OG
VEFJA MEÐ PLASTDÚK.
VEGGJAEINANGRUN A.M.K. 2 1/2" PLAST.
ÞAKEINANGRUN A.M.K. 4"
TVÖFALT GLER I GLUGGUM.
PÍPUR LIGGI I EINANGRUN ÚTVEGGJA EDA
I GÖLFRAUFUM.
----- TAKNAR RÁS (HEITAR PÍPUR)
----- BAKRAS (KALDAR PÍPUR)



BREIDVANGUR 39	MÆLIKVARÐI ~1:50	VERK 7311	TEIKN NR 9
HITALÖGN KERFI	Hannað: Teiknað: <i>JW</i>	Yfirfarið: Samb. <i>KB</i>	DAGS JÚLÍ 73
JÓHANN GUNNAR BERGPÓRSSON VERKFR MVFI KÖLDUKINN 9 - HAFNARFIRÐI - Sími 52895	BREYTT		