

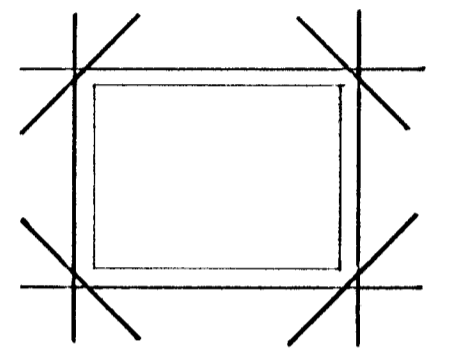


GRUNNMYND, M=1:50

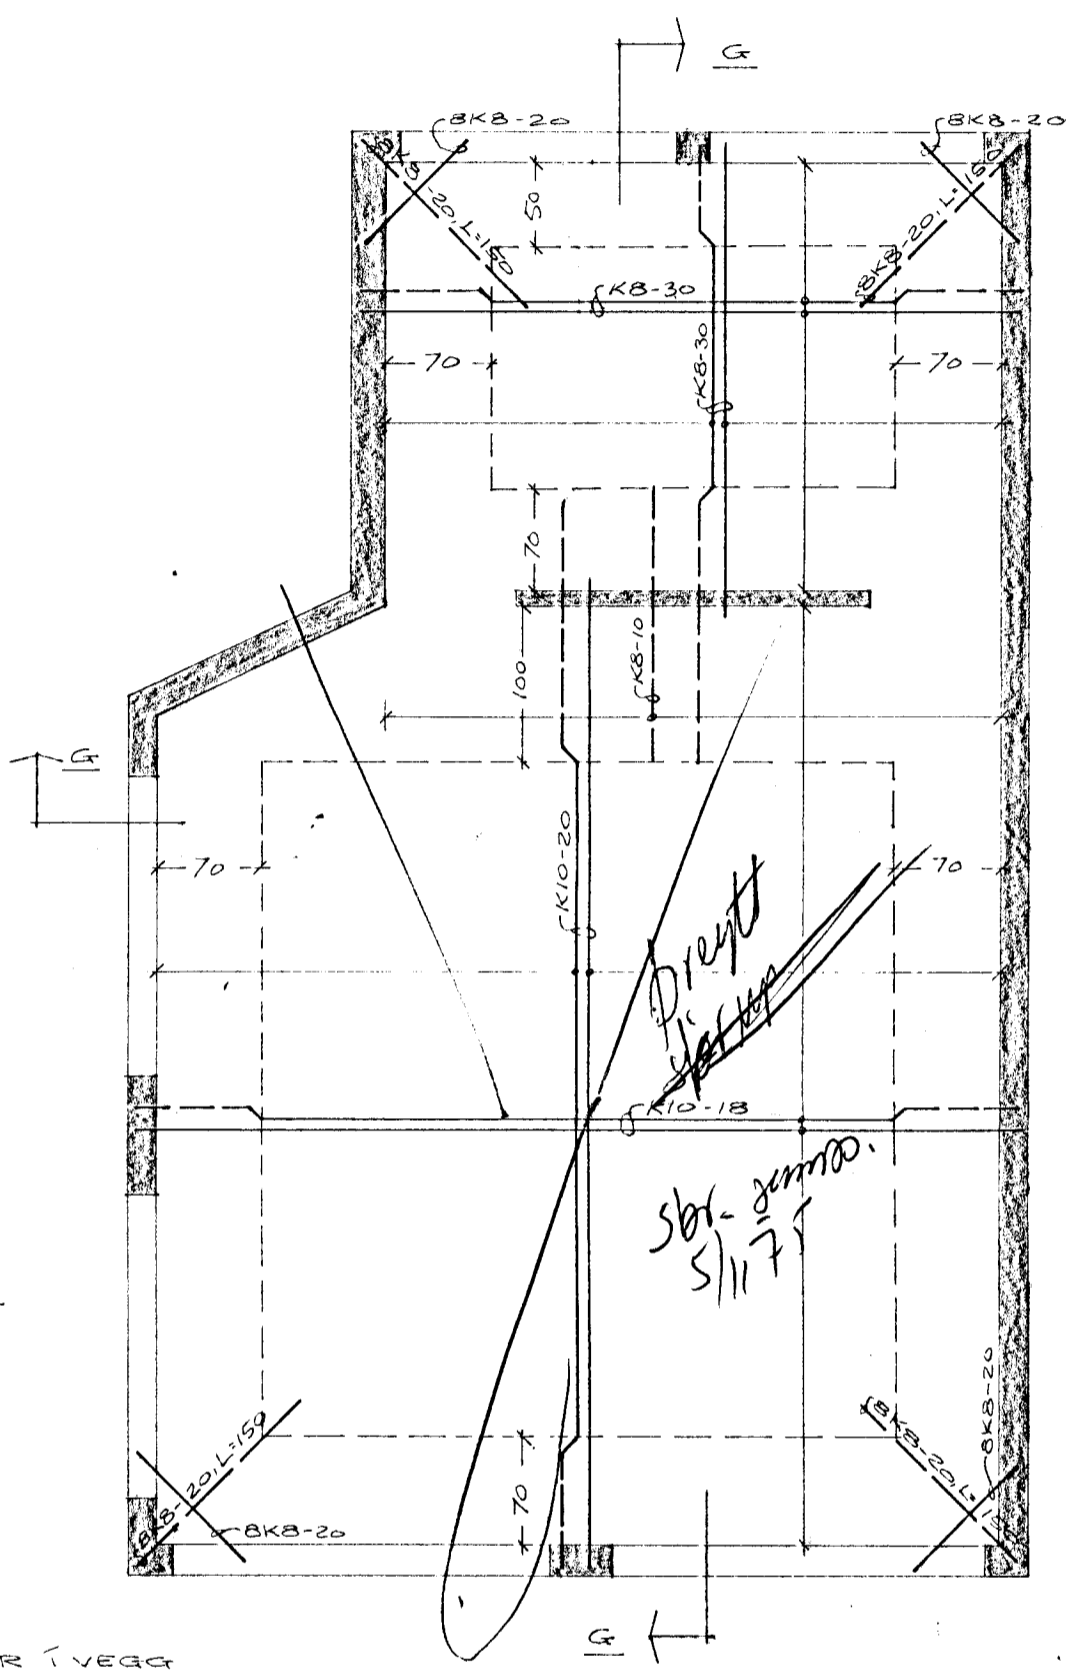


DEMIGERÐ STAÐSETNING 2K10 Í KRING UM MÚROP.

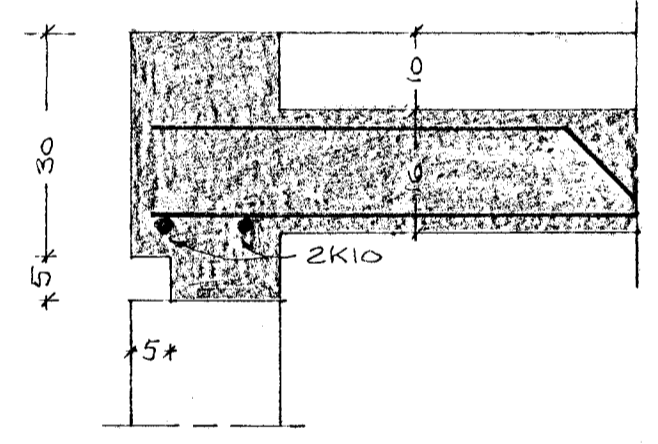

SKURÐUR G, M=1:10

STEINSTEPPA: 5200, FL. B, D_{max} = 30 Í PLÖTUM OG BITUM
 5160 Í VEGGJUM
 BENDISTÁL: R = SLÉTT STÁL, σ_p = 2200 Kg/cm²
 K = KAMBSTÁL, σ_p = 4000 Kg/cm²
 FJARLEGG JÆRVA FRÁ YFIRBORÐI STEPPU SKAL VERA
 1 CM Í PLÖTUM INNANHÖS, 1,5 CM Í PLÖTUM UTANHÖS,
 2 CM Í BITUM.
 KB SRETTIST UM 40 CM, K10 UM 50 CM, K12 OG K16 UM 60 CM.
 Í KRING UM MÚROP KOMI 2K10, NEMA ANNARS SÉ GETIÐ.
 Í STEYPUKIL VEGGJA KOMI KB-30, L=80.
 JÆRVAVERMÁL ERU MM, ÖNNUR MÁL ERU CM.
 JÆRN Í EFRA BORDI.
 JÆRN Í NEDRA BORDI.
 PLÖTUÞYKKI = 16 CM.

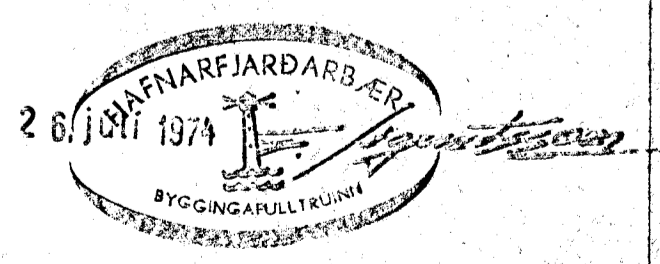

HAFNARFJÖRÐI Í JÚNÍ 1974
 50587
 PLATA YFIR
 NEDRI HÆÐ

Agnar Magnússon, MVEI