


BREIDVANGUR NR. 40, M=1:100

Samþykkt á fundi bygginga-
nefndar þ. 22. 5. 1974
BYGGINGAFULLTRÚINN
Í HAFNARFIRÐI
F. Sigurðsson




Ganga skal frá önnur
eldstæði í samráði við
stjórnvaldsstjóra

Samræmi þess húsnæðis
húsnæðis nr 38

Dröflingur: bily
sp. 3/175

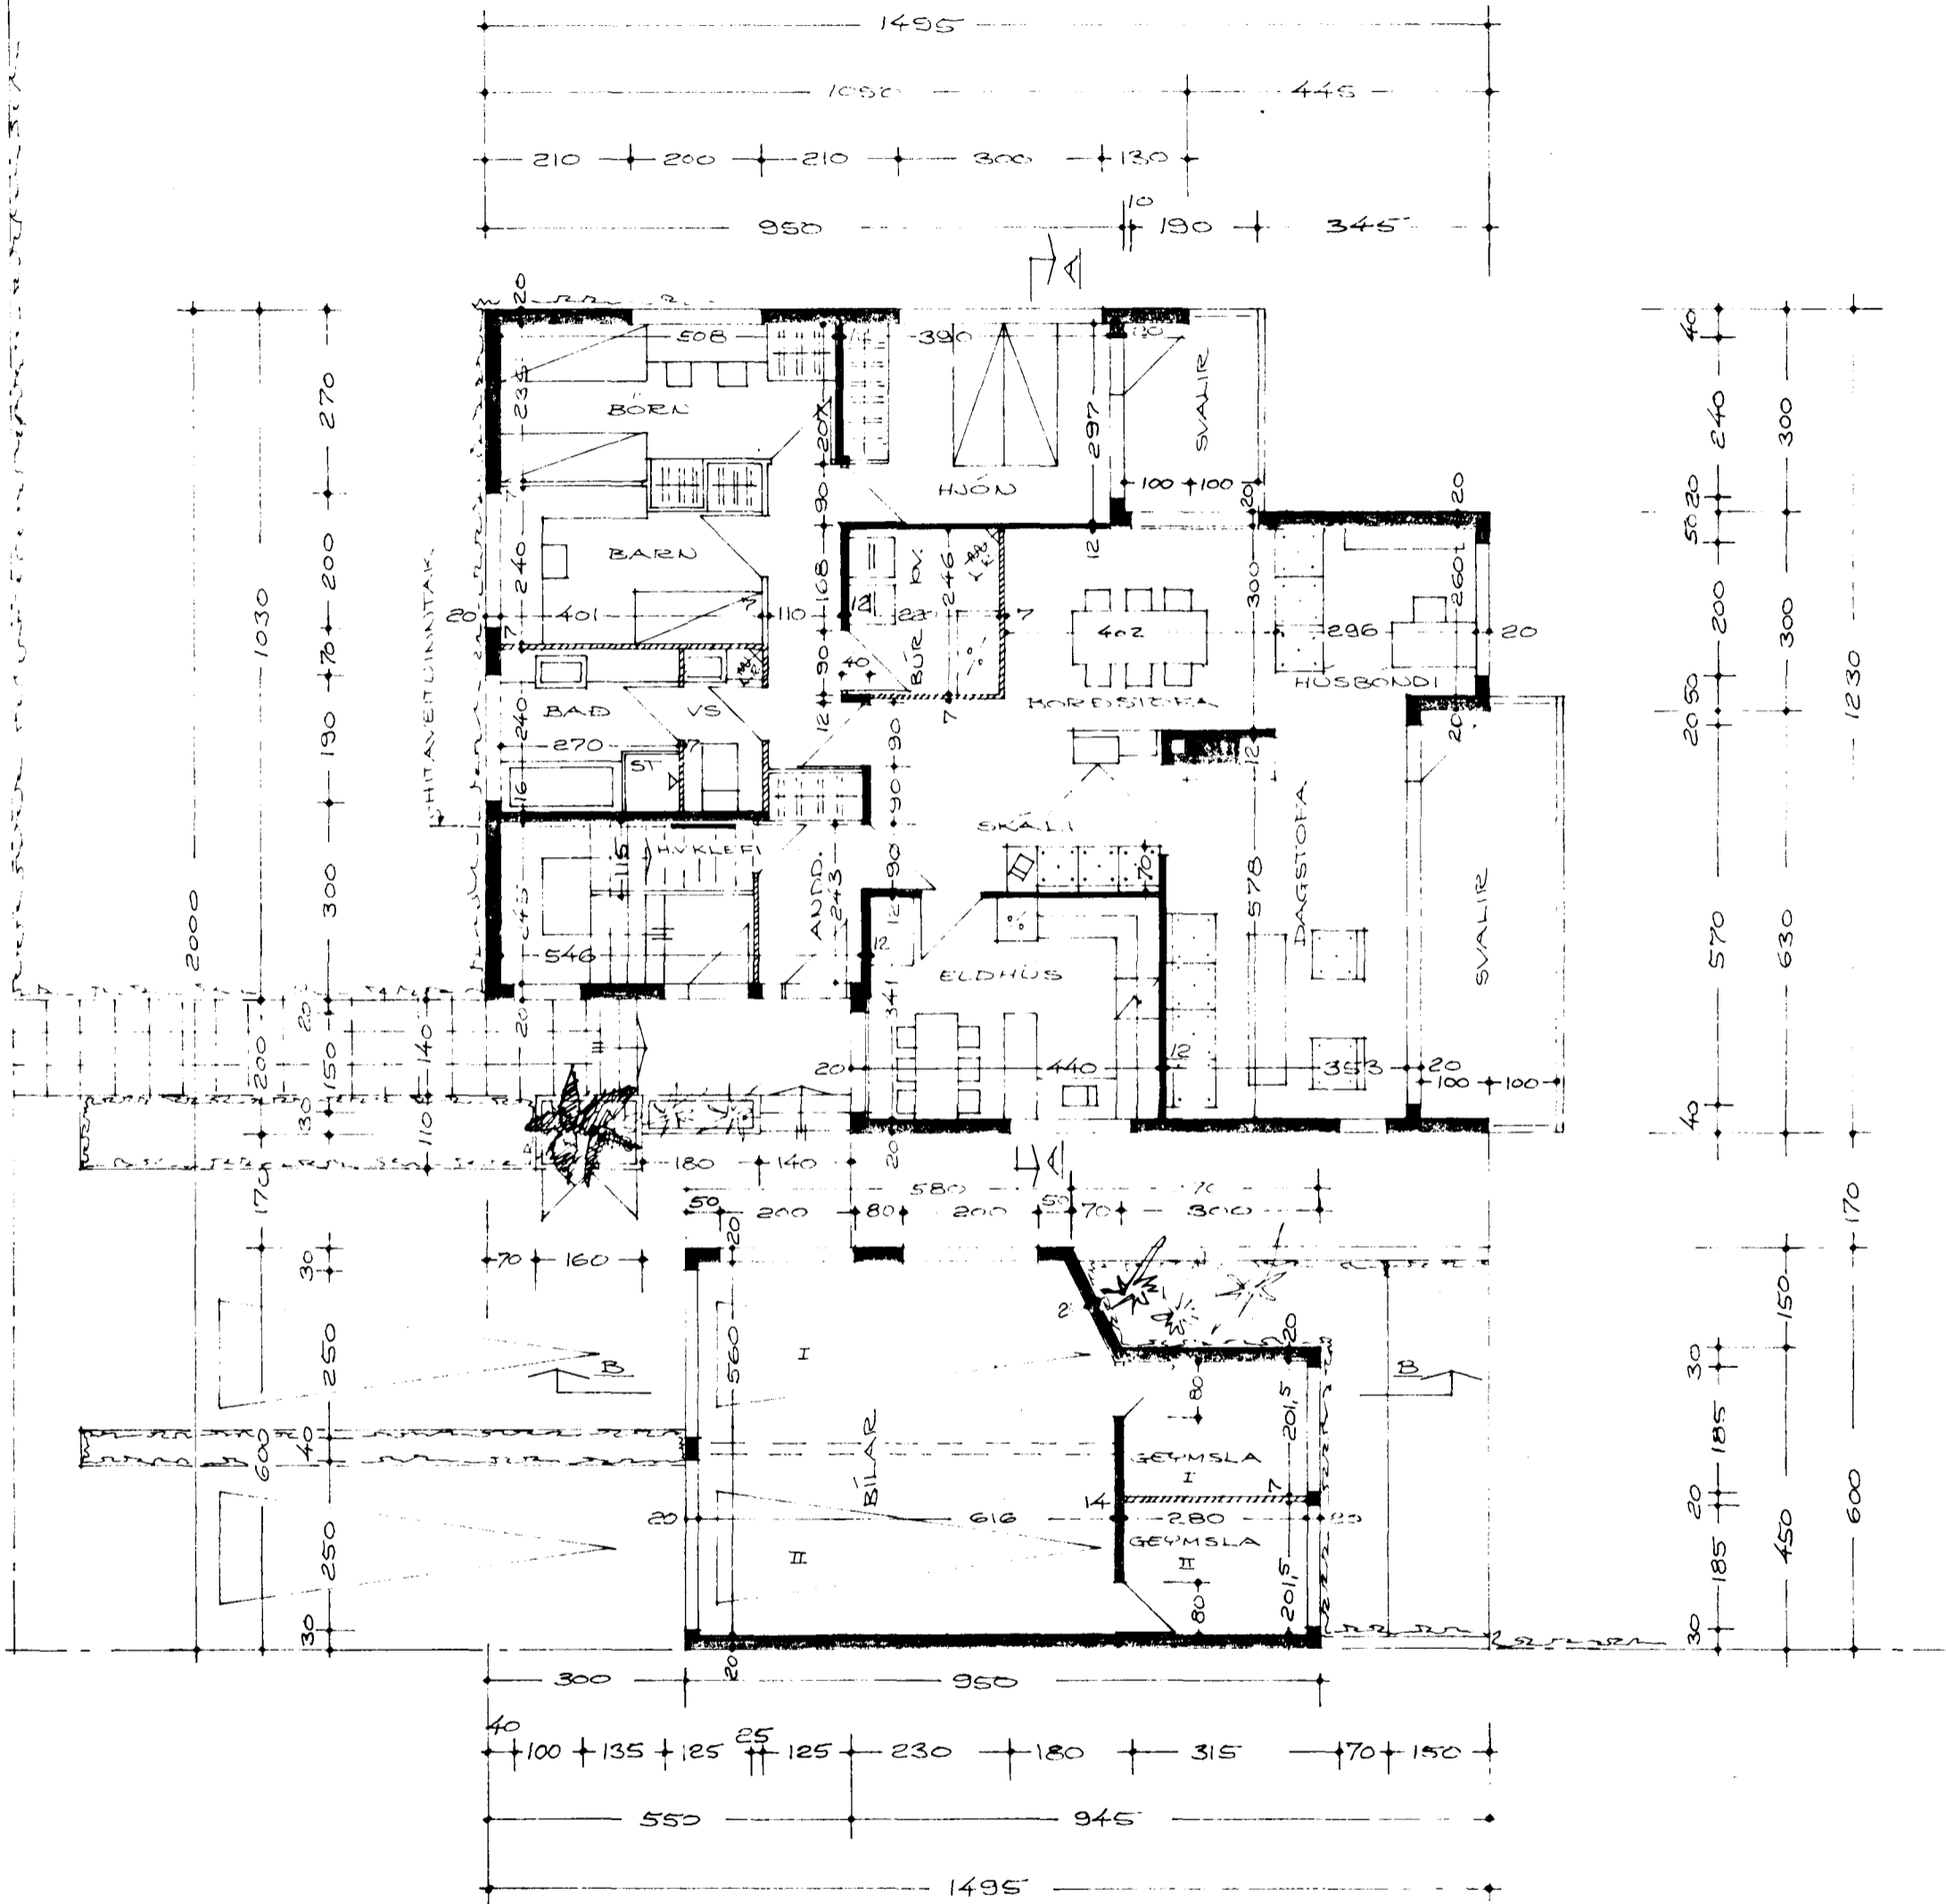

GRUNNMYND, I. HÆÐ

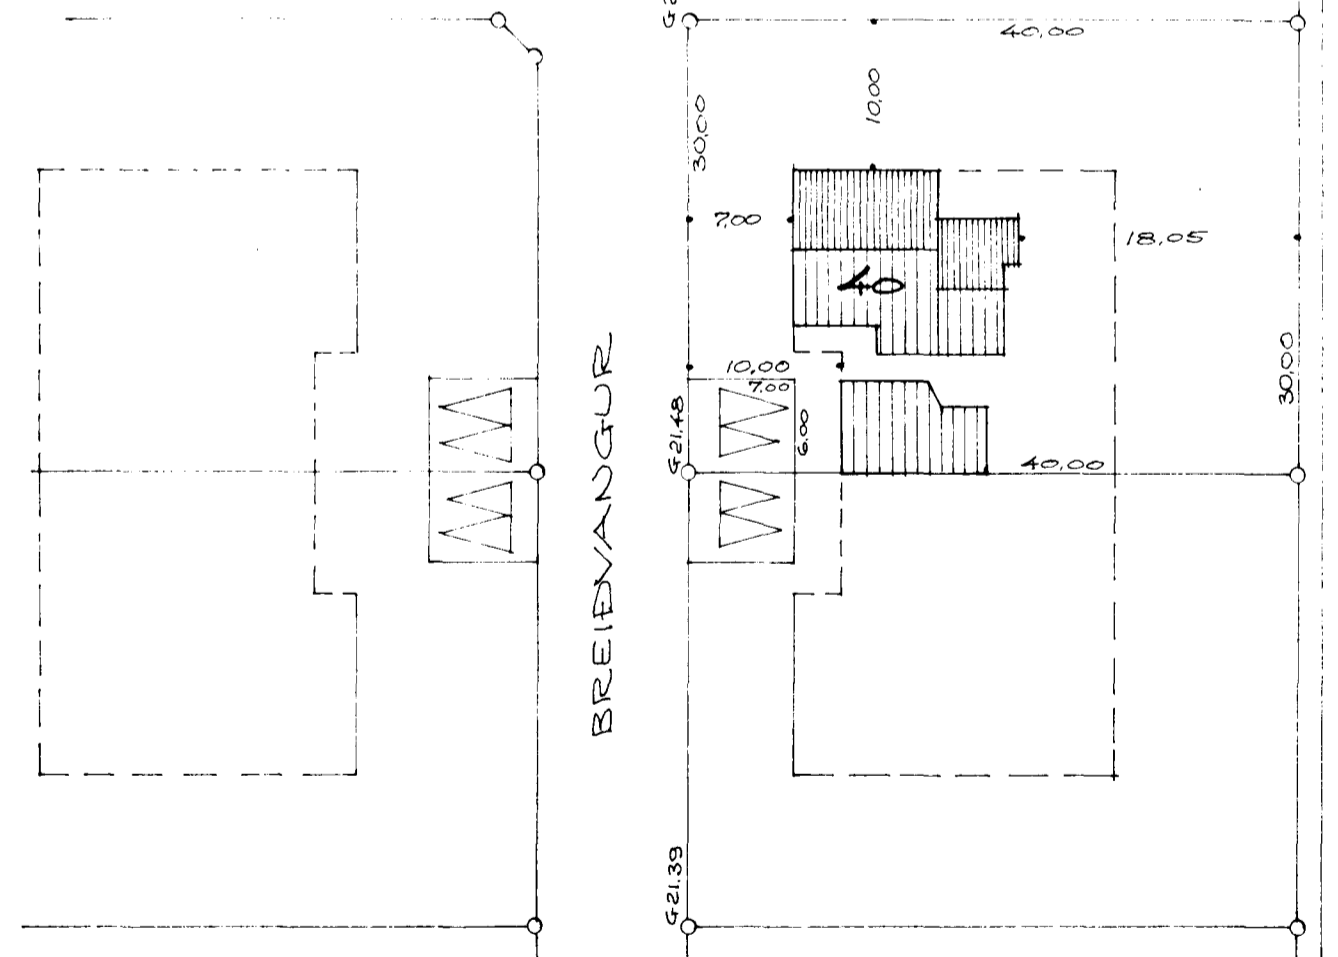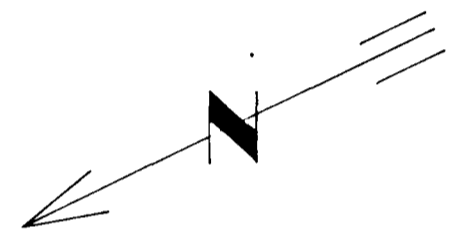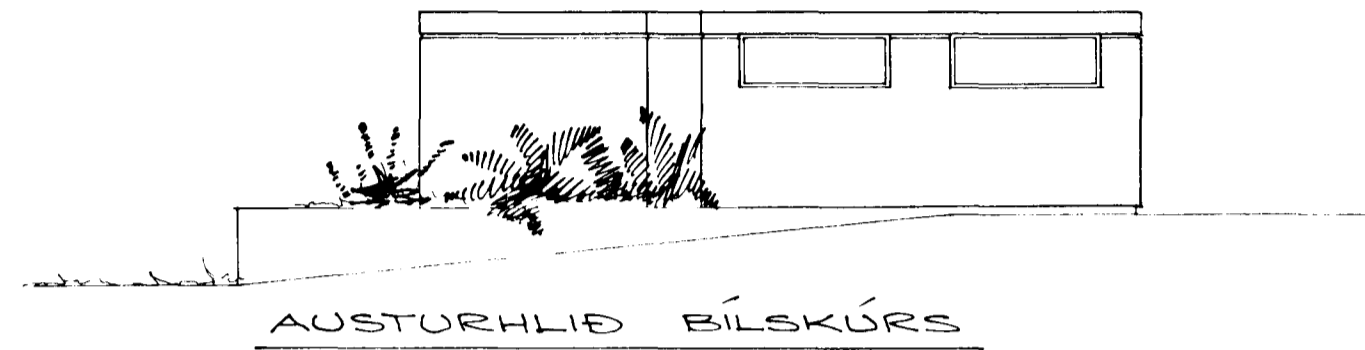

AFSTÖÐUMYND, M=1:500

FLATARMÁL HUSS = 150,24 M²
FLATARMÁL BÍLSKÚRS = 51,98 M²

BREYTT 10. JÚNÍ 1974
HAFNARFIRÐI Í MAÍ 1974
S. 50587

Agnar Magnússon, MVEI