


GRUNNMUND, M=1:50

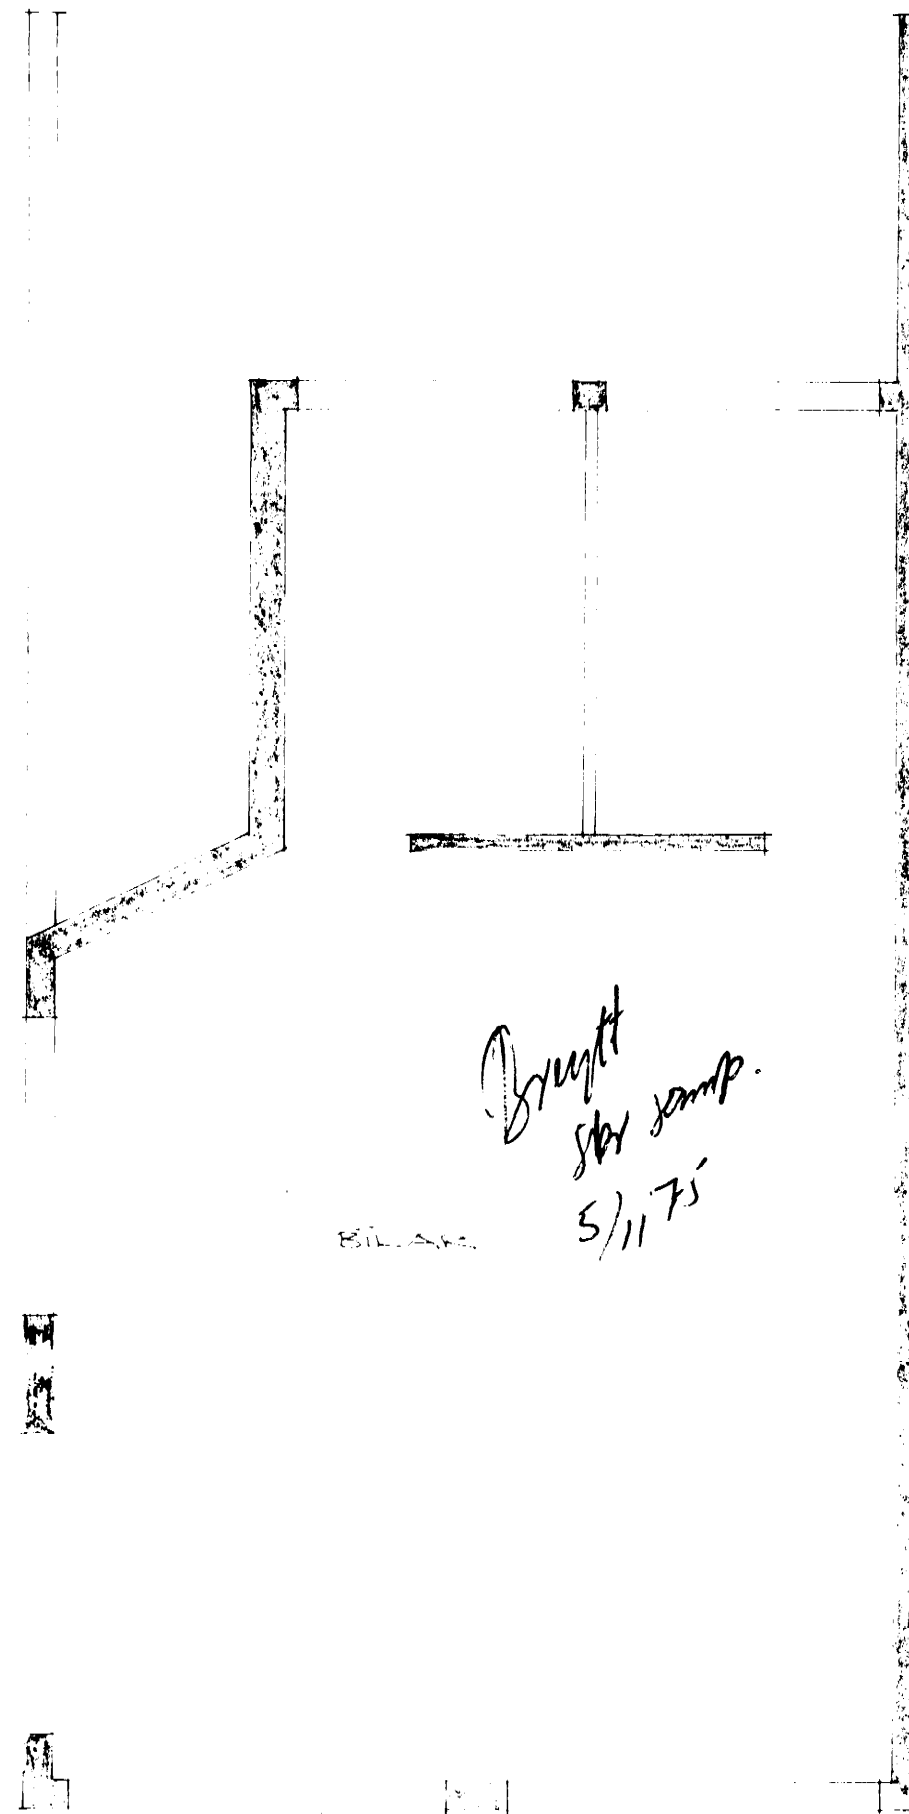

*Breytt
stað samp.
5/11 75*

BREYTT 13. APRIL 1976
BREYTT 18. APRIL 1976

HAFNARFIRÐI Í JÚNI 1974
50587
NEYSLUVATNSLÖGN
NEÐRI HÆÐAR

Sjón Magnússon MVEI.