


KERFI ~1:50

SKÝRINGAR:	
VS	VATNSSALERNI
HL	HANDLAUG
S	STEYPIBÁÐ
B	BÁÐ
SV	SKOLVASKUR
BV	ÞVOTTAVÉL
EV	ELDHÚSVASKUR
UV	UPPÞVOTTAVÉL
GN	GÖLFNIDURFALL
Þ	ÞAKNIDURFALL
ST	STEYPURÖR
J	STEYPUJÁRNSRÖR
BR	BRUNNUR

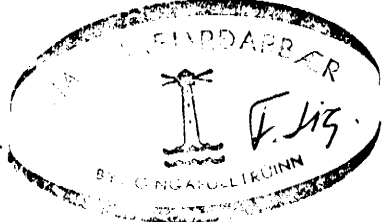

BREIÐVANGUR 41	MÆLIKVARÐI ~1:50	VERK 7311	TEIKN NR 5
FRÆRENNSLISLÖGN KERFI	Hannað: <i>PS</i> Teiknað: <i>JS</i>	Yfirfarð: Samb: <i>JS</i>	DAGS JÚLÍ '73
JÓHANN GUNNAR BERGÞÓRSSON VERKFR MVFI KÖLDUKINN 9 - HAFNARFIRÐI - Sími 52895	BREYTT		