


Samþykkt á fundi bygginga-
nefndar þ. 10.12. 1988

BYGGINGAFULLTRÚINN
[HAFNARFIRÐI]

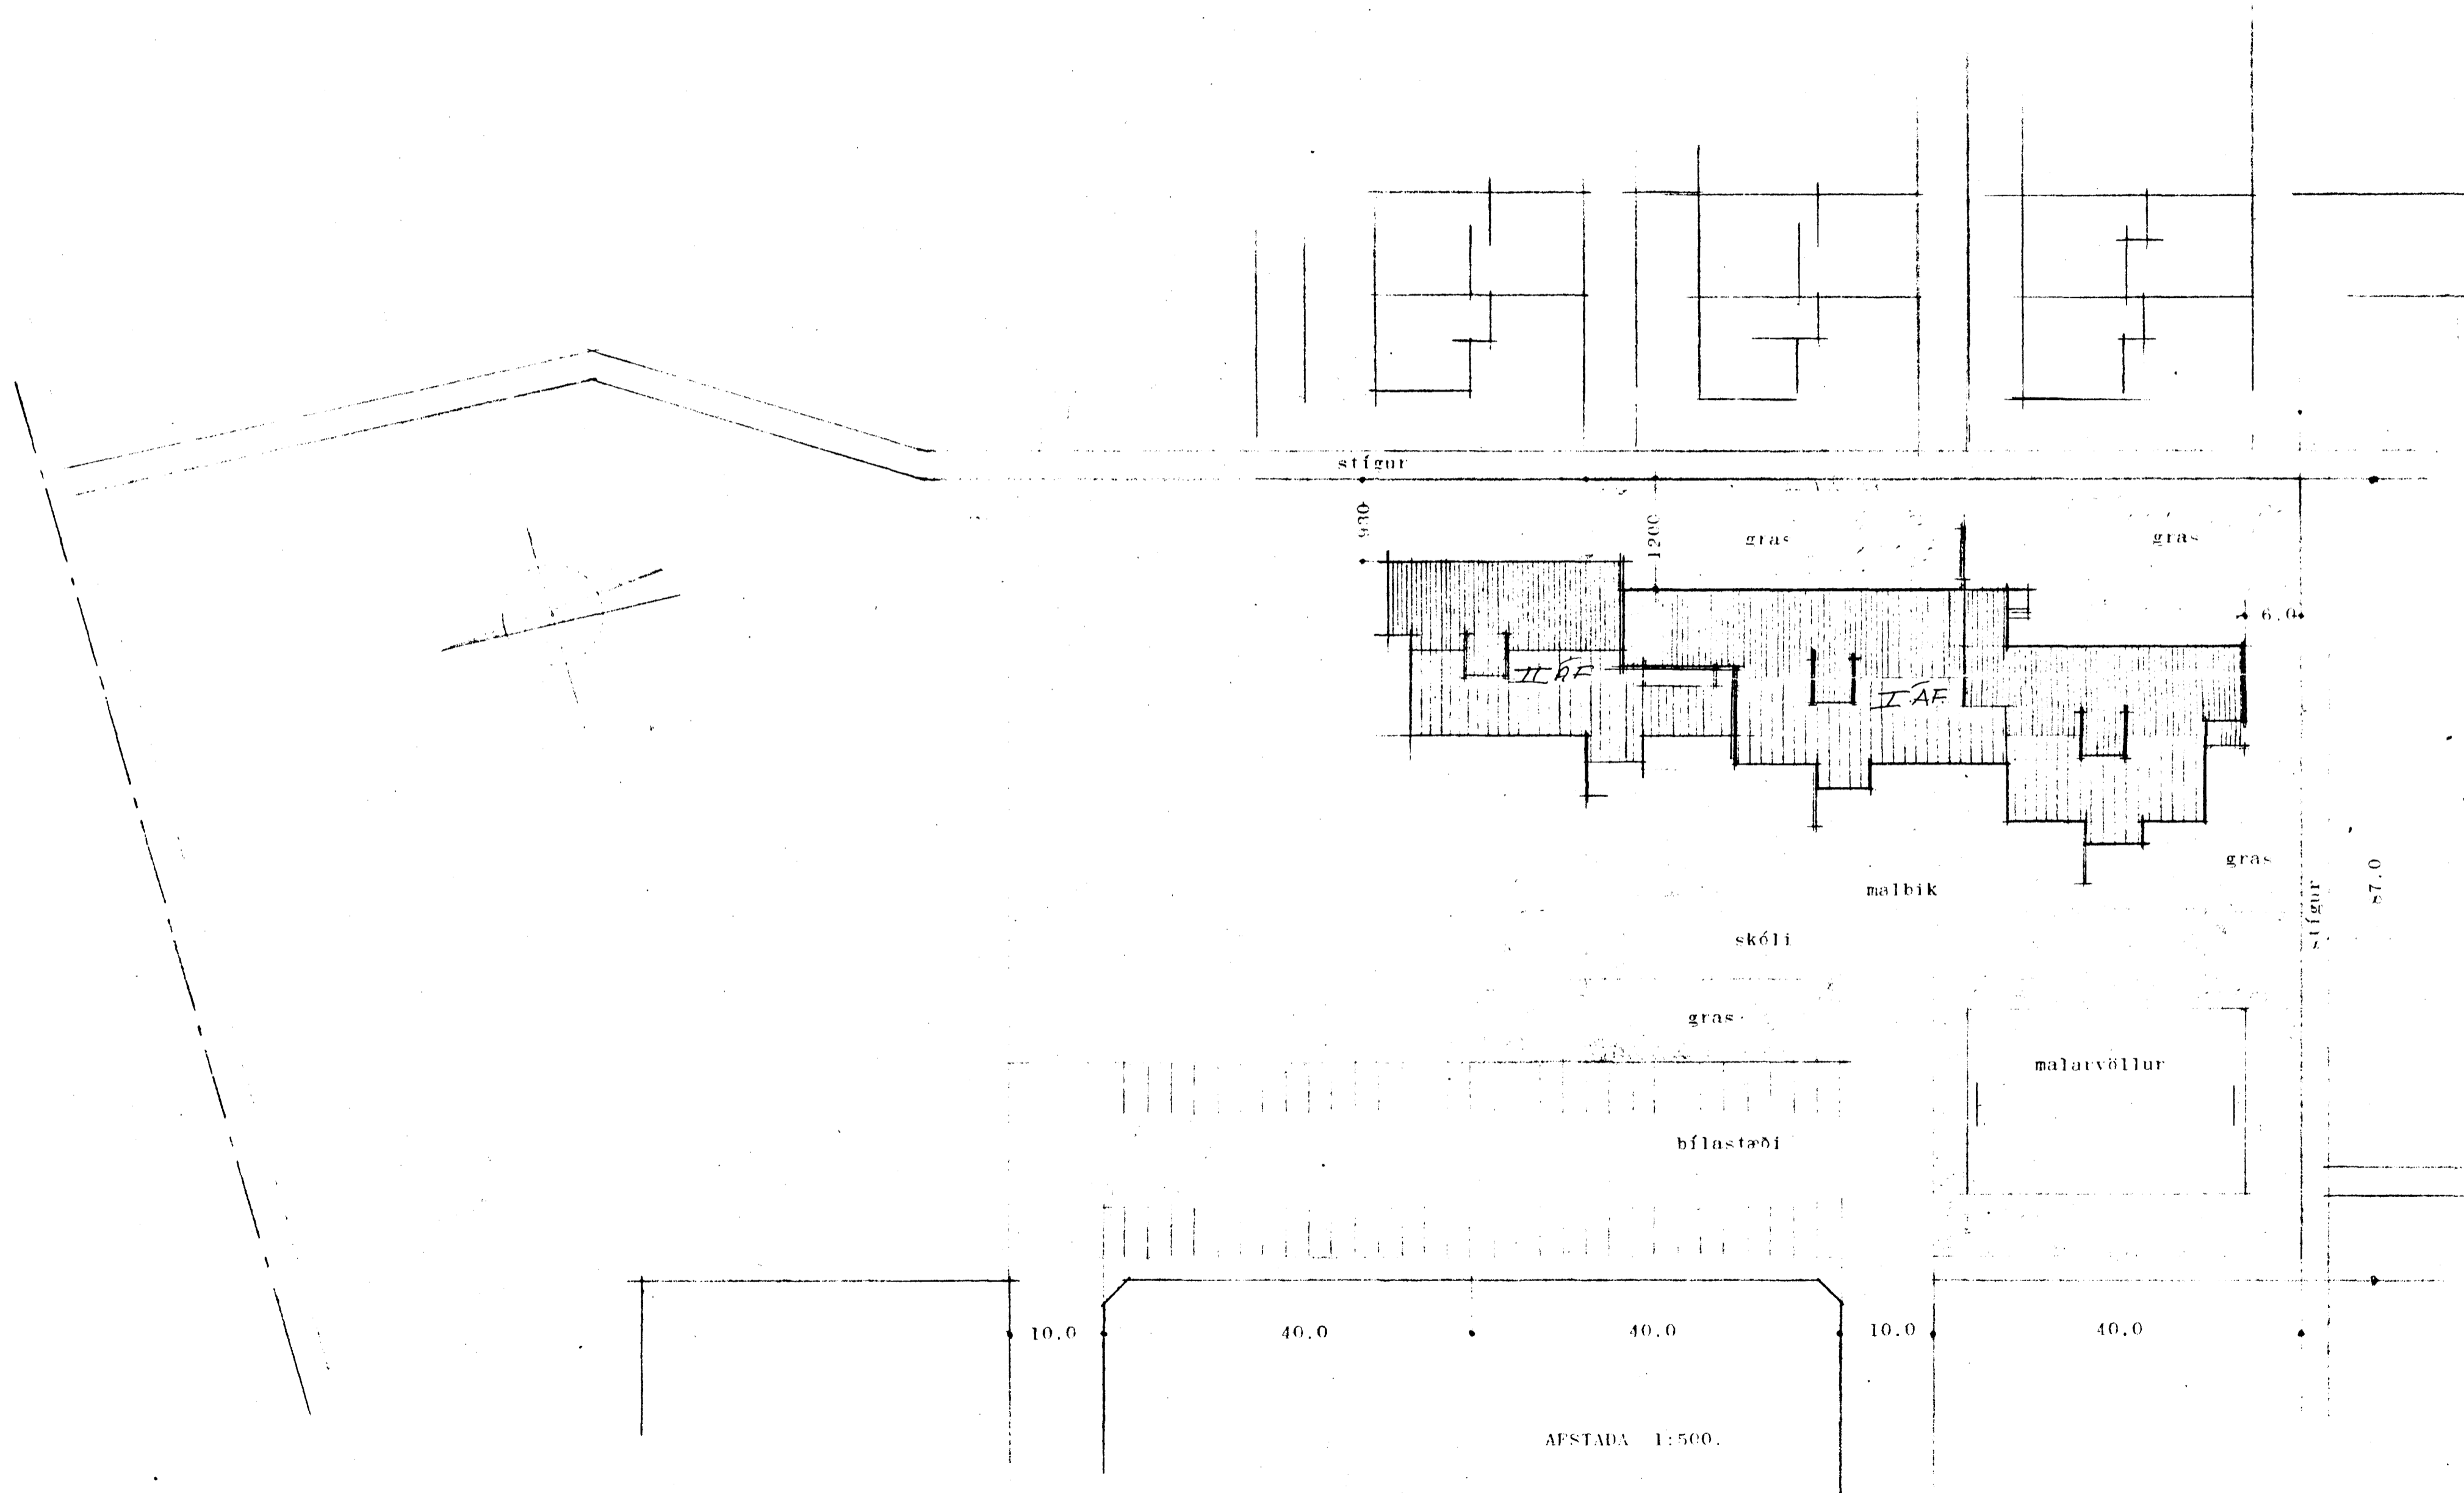

Breytt: febrúar 1988
skólinn stækkaður
Breytt: DES 1976

BÆJARSJÓÐUR HAFNARFJARDAR,
ENGIÐALSSKÓLI
AFSTÖÐUMYND 1:500.
REYKJAVÍK, NÓVEMBER, 1976
FORVALDIR KRISTMUNDSSON,
ARKITEKT,
VAGNÚS GUTMUNDSSON.