


Samþykkt á fundi bygginga-
nefndar þ. 19. 11. 1977
BYGGINGAUFULLTRÚÐIN
Í HAFNARFIRÐI

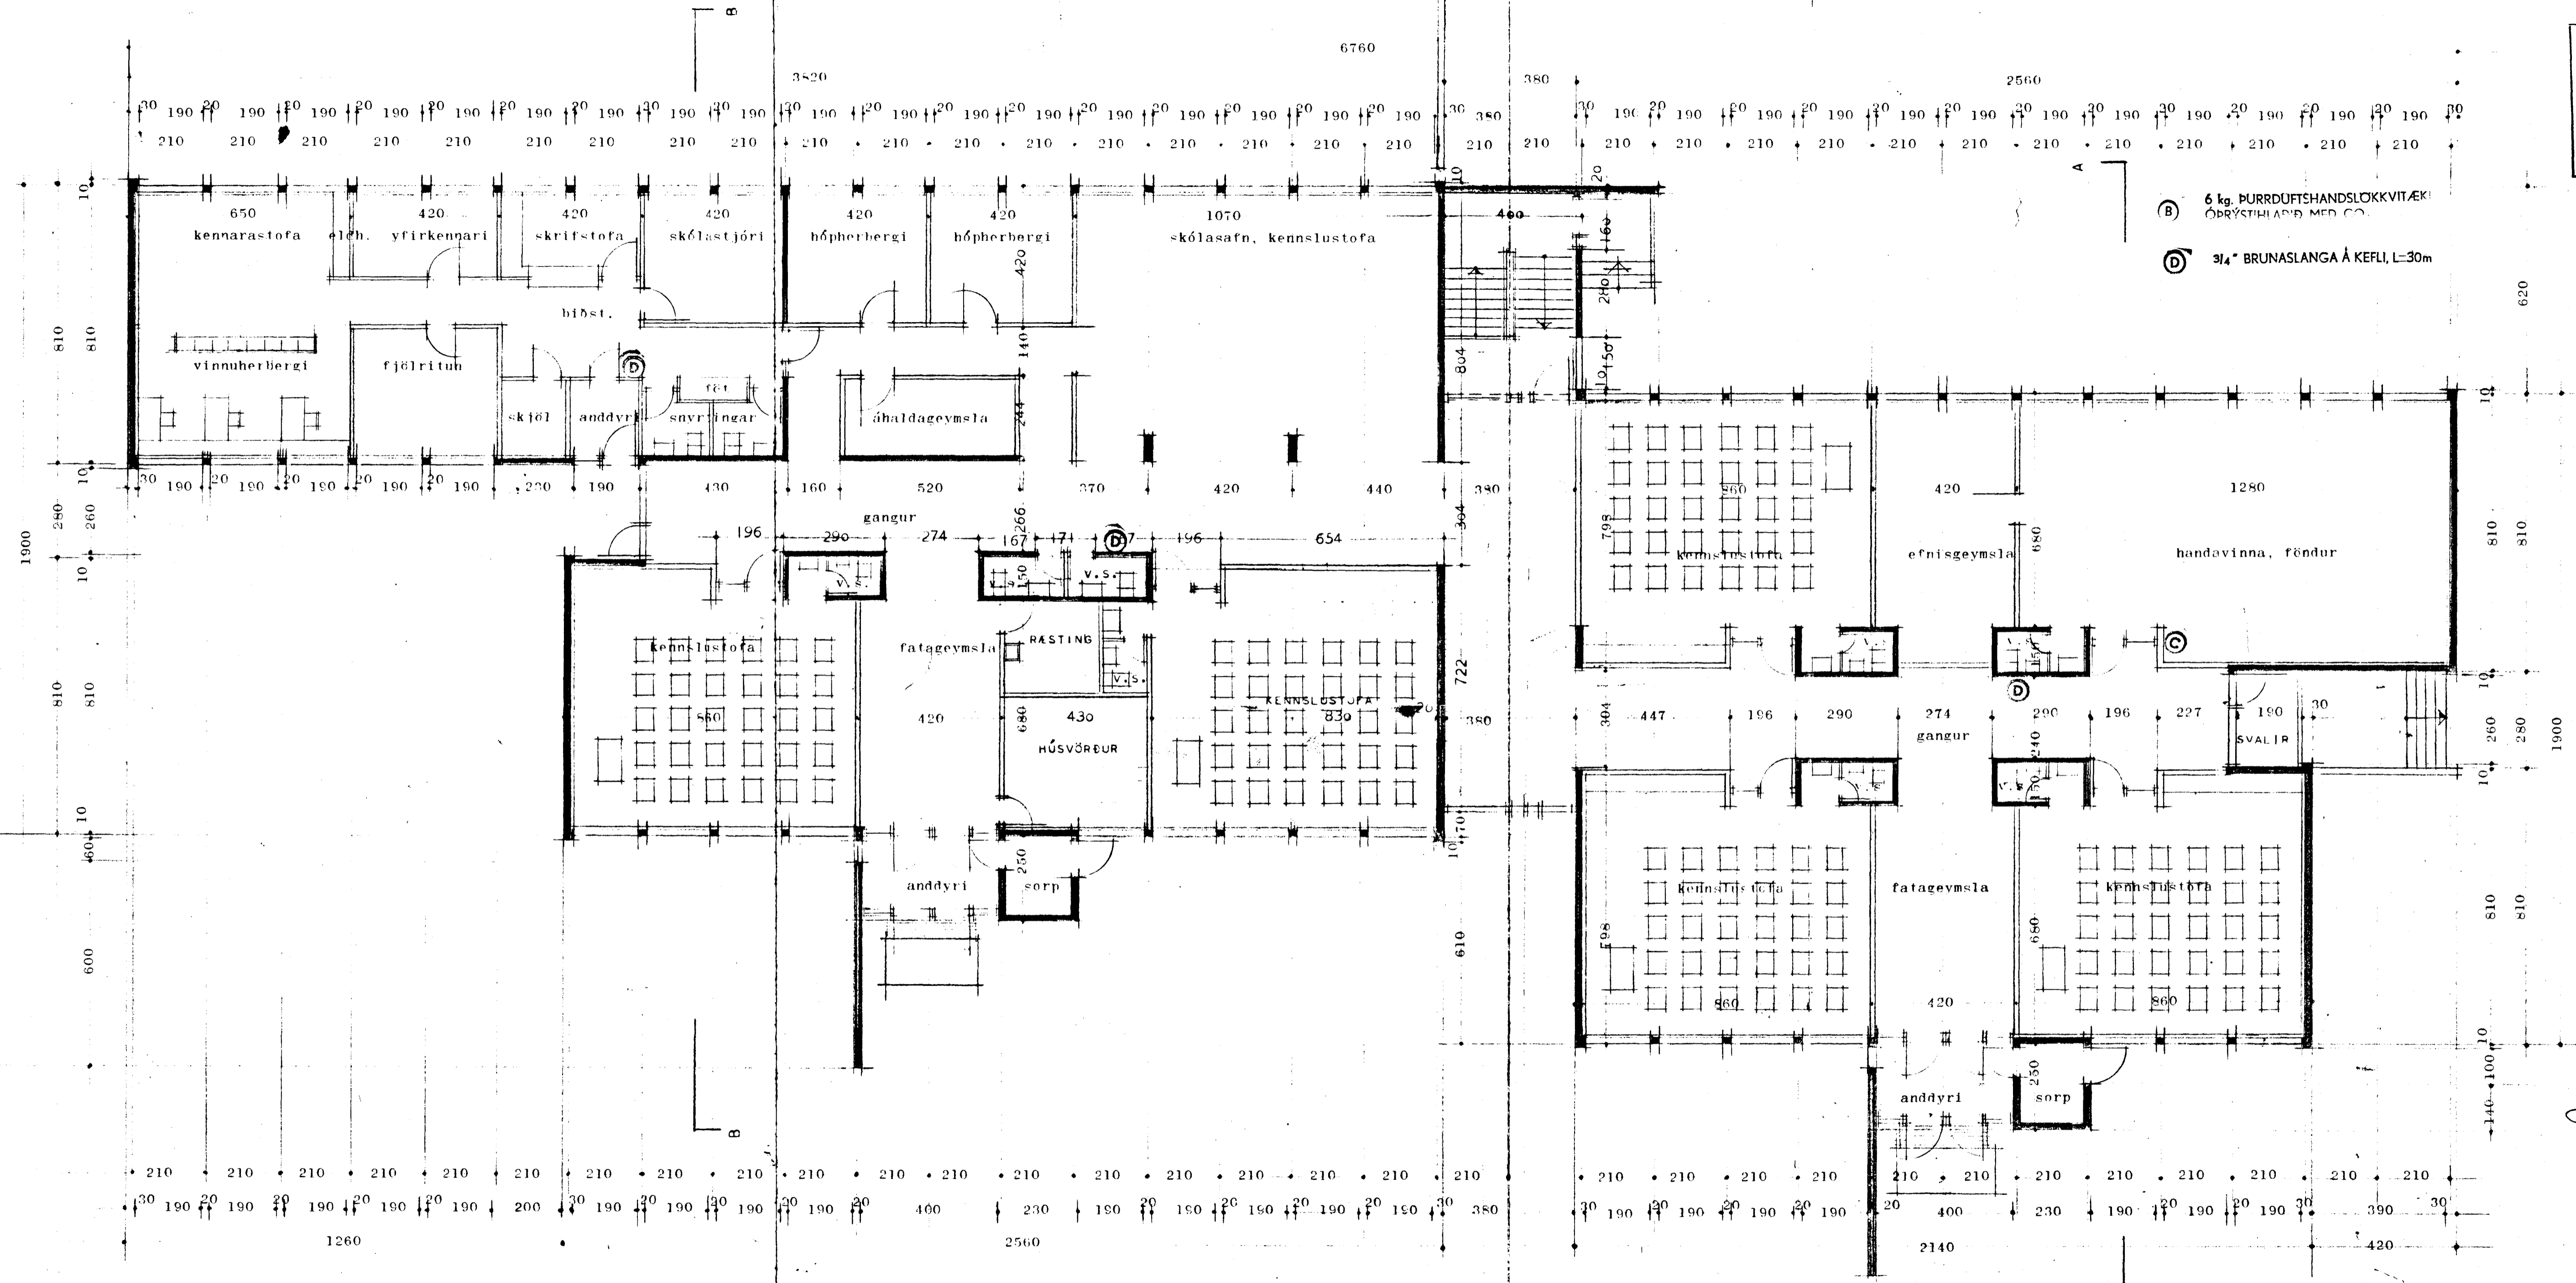

- (B) 6 kg. PURRDUFTSHANDSLÖKKVITÆKI ÖPRÝSTIHLAÐ MED CO.
- (D) 3/4" BRUNASLANGA Á KEFLI, L=30m

1. Brunaslöngur og slökkvitæki séu eins og stimplað er á upprætti.
2. Þak skal einangra með óbrennanlegri einangrun. Þakrymi má aðeins nota til geymslu.
3. Hægt skal vera að aðvara alla, sem í húsinu dveljast hverju sinni með aðvornarkerfi. (t.d. hátölurum) Miðstöð kerfisins skal ákveða í samráði við Brunamálastofnun ríkisins.
4. Í öllum kennslustofum og á útgönguleiðum skal vera neyðarlýsing, sem gefi 1 lux við gólf.

Reykjavík 15. apríl 1977.

BRUNAMÁLASTOFNUN RÍKISINS
Báru Danielu

GRUNNAÝND 1:100.

BEFJARSJÓÐUR HAFNARFJARDAR.
ENGIDALSSKÓLI.
GRUNNAÝND 1:100.
REYKJAVÍK, NÓVEMBER 1976
ÞORVALDUR KRISTMUNDSSON
ARKITEKT.
MAGNÚS GUDMUNDSSON

BREYTT DES. 1976