


Mál nr. 2272 Teikning nr. 1453
 S. 23.11.1973
 Bjarri Jóhannsson
 Lúthinsgata 10, Reykjavík

Öll mál eru gefin upp í cm,
 frá fullfrágengnu gólfi.
 Höð rofa sé 100 cm
 Höð tengla við rofa
 sé í sömu höð og rofinn.
 Höð tengla sé 20 cm nema í
 eldhúsi, geymslum og þvottah.
 þar 110 cm.
 Höð tengla fyrir síma og
 sjonvarp sé 20 cm.
 Höð veggljósa 155 cm
 Þípux séu 9/8 og vir 3x 1,5.
 Málstraumur tengla og rofa sé 10A

nema annars
sé getið

Inntök samþykkt 21.11. 1973

jarðb. tengist jarna-
 lögn í sökkli og
 vatnslögn

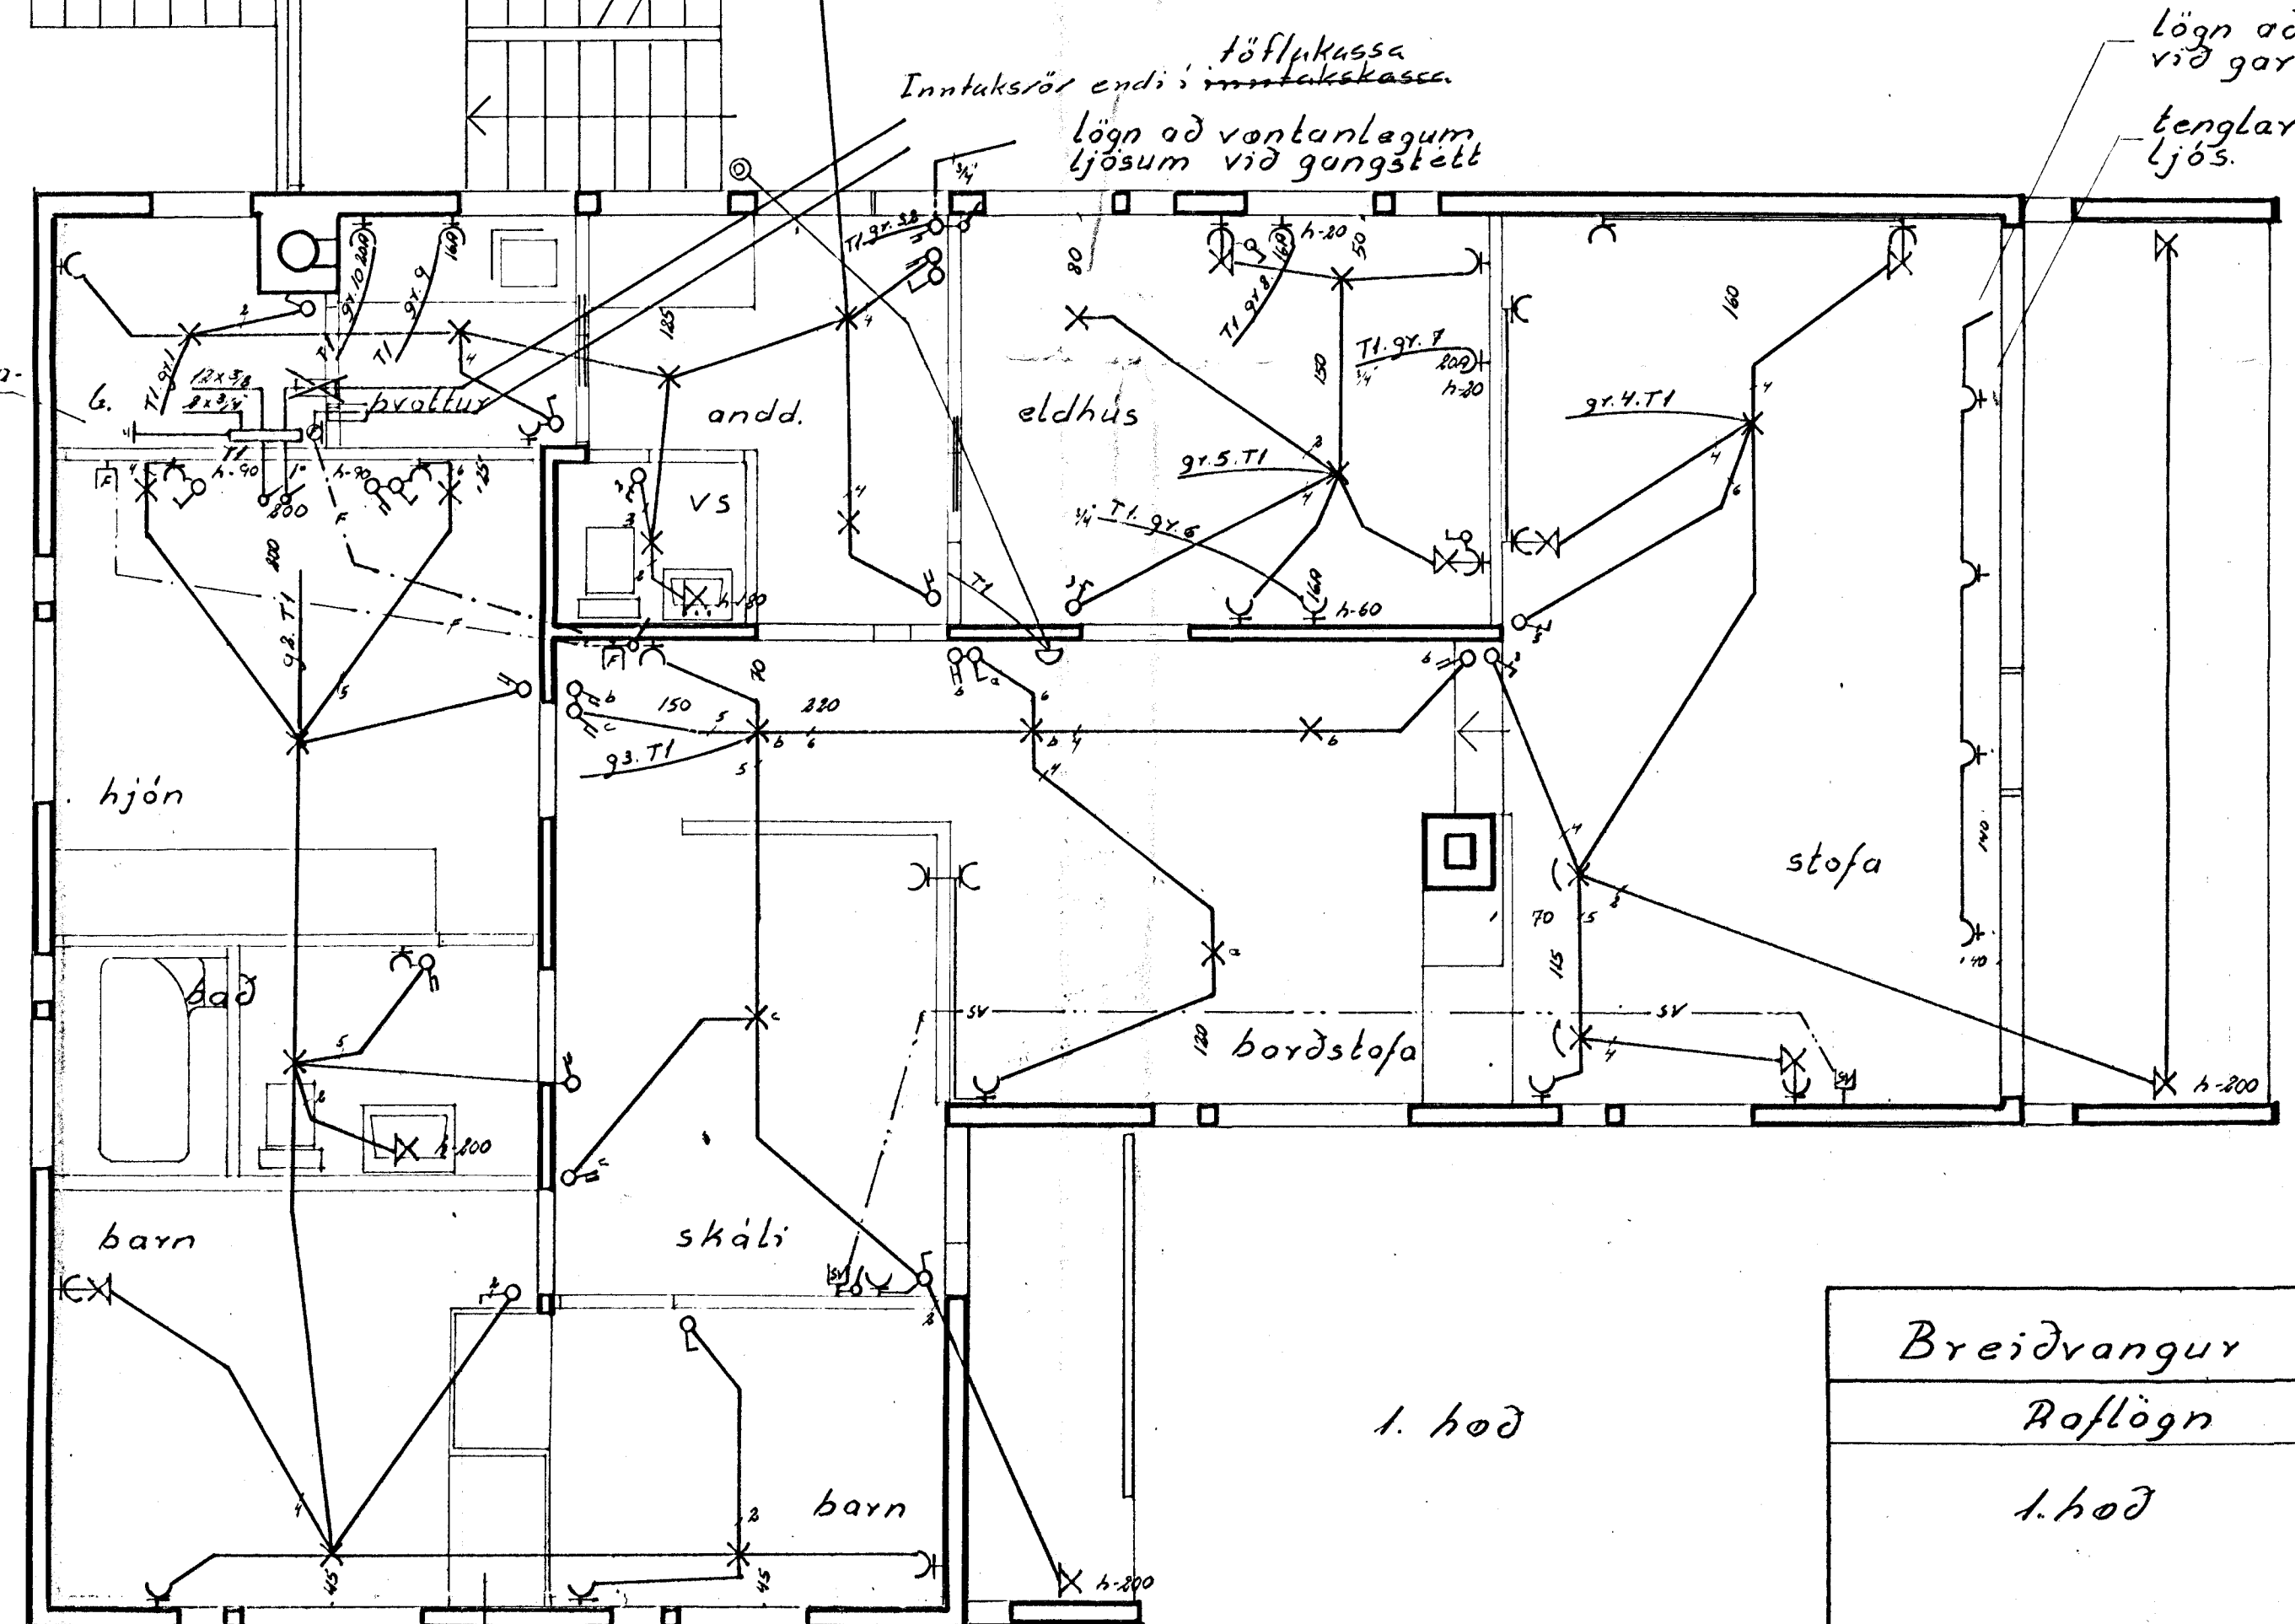

höflukassa
 Inntaksrör endi í inntakskassa.
 lögn að vortanlagum
 ljósum við gangstétt

lögn að ljósum bak
 við gardínukappa.
 tenglar í lofti fyrir
 ljós.

1. höð

Breiðvangur 44		verti	no
Raflögn		73007	1/4
1. höð		mál	1:50
		dags.	5.11.73
		gerðm.	Gair Jónsson
		teikni	3.50266