



OFNASKRA  $\Delta T 40^\circ C$

NR	HITATAP KCAL/T	OFN - RUNTAL	TENGI
1	1410	3 V 70 / 1000	E F 10
2	780	V 63 / 1600	A D 10
3	420	2 V 63 / 500	A B 10
4	1220	V 77 / 2100	C B 10
5	730	V 63 / 1500	A D 10
6	480	V 63 / 1000	A B 10
7	3385	3 VK 42 / 3800	C B 15
8	690	V 63 / 1400	C B 10
9	690	V 63 / 1400	C B 10
10	1500	2 V 70 / 1600	C B 10
11	3630	V 91 / 5500	A D 15
12	1190	3 V 70 / 900	A B 10

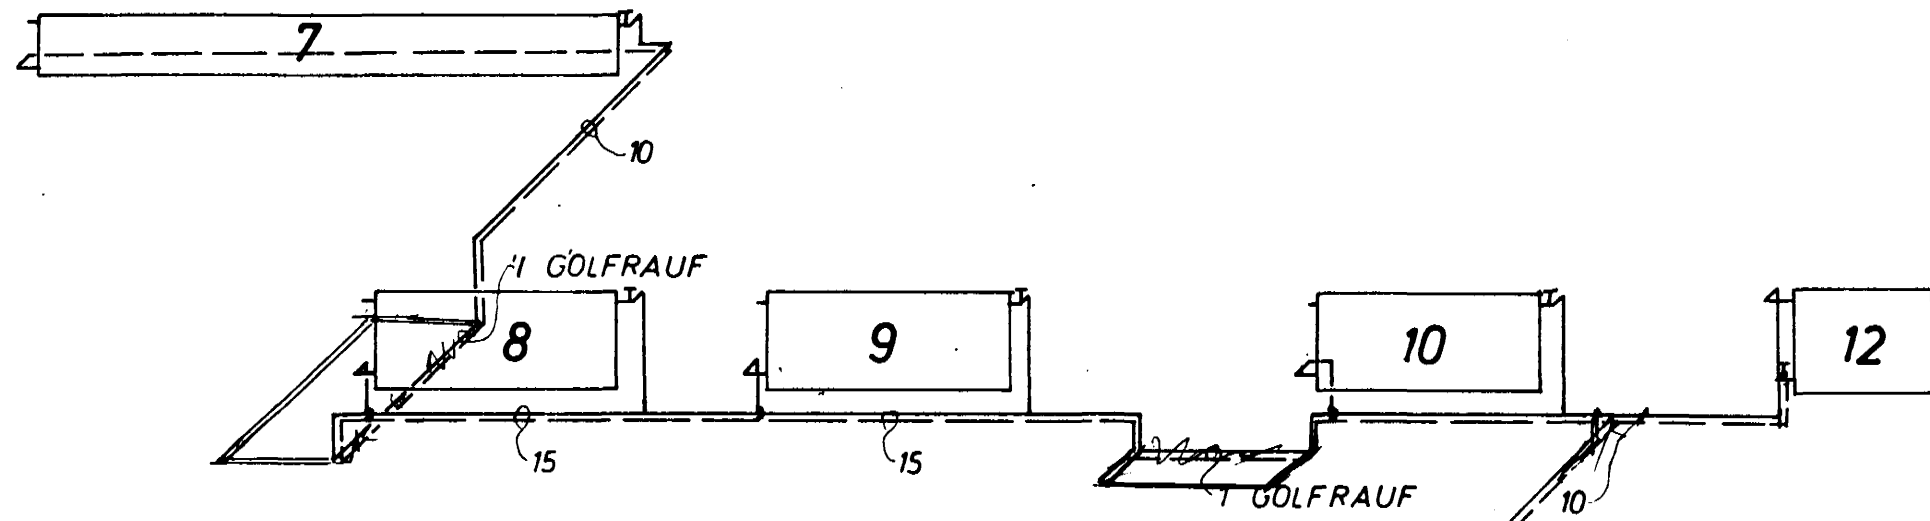


SJA SERTEIKN.  
AF HITAKLEFA

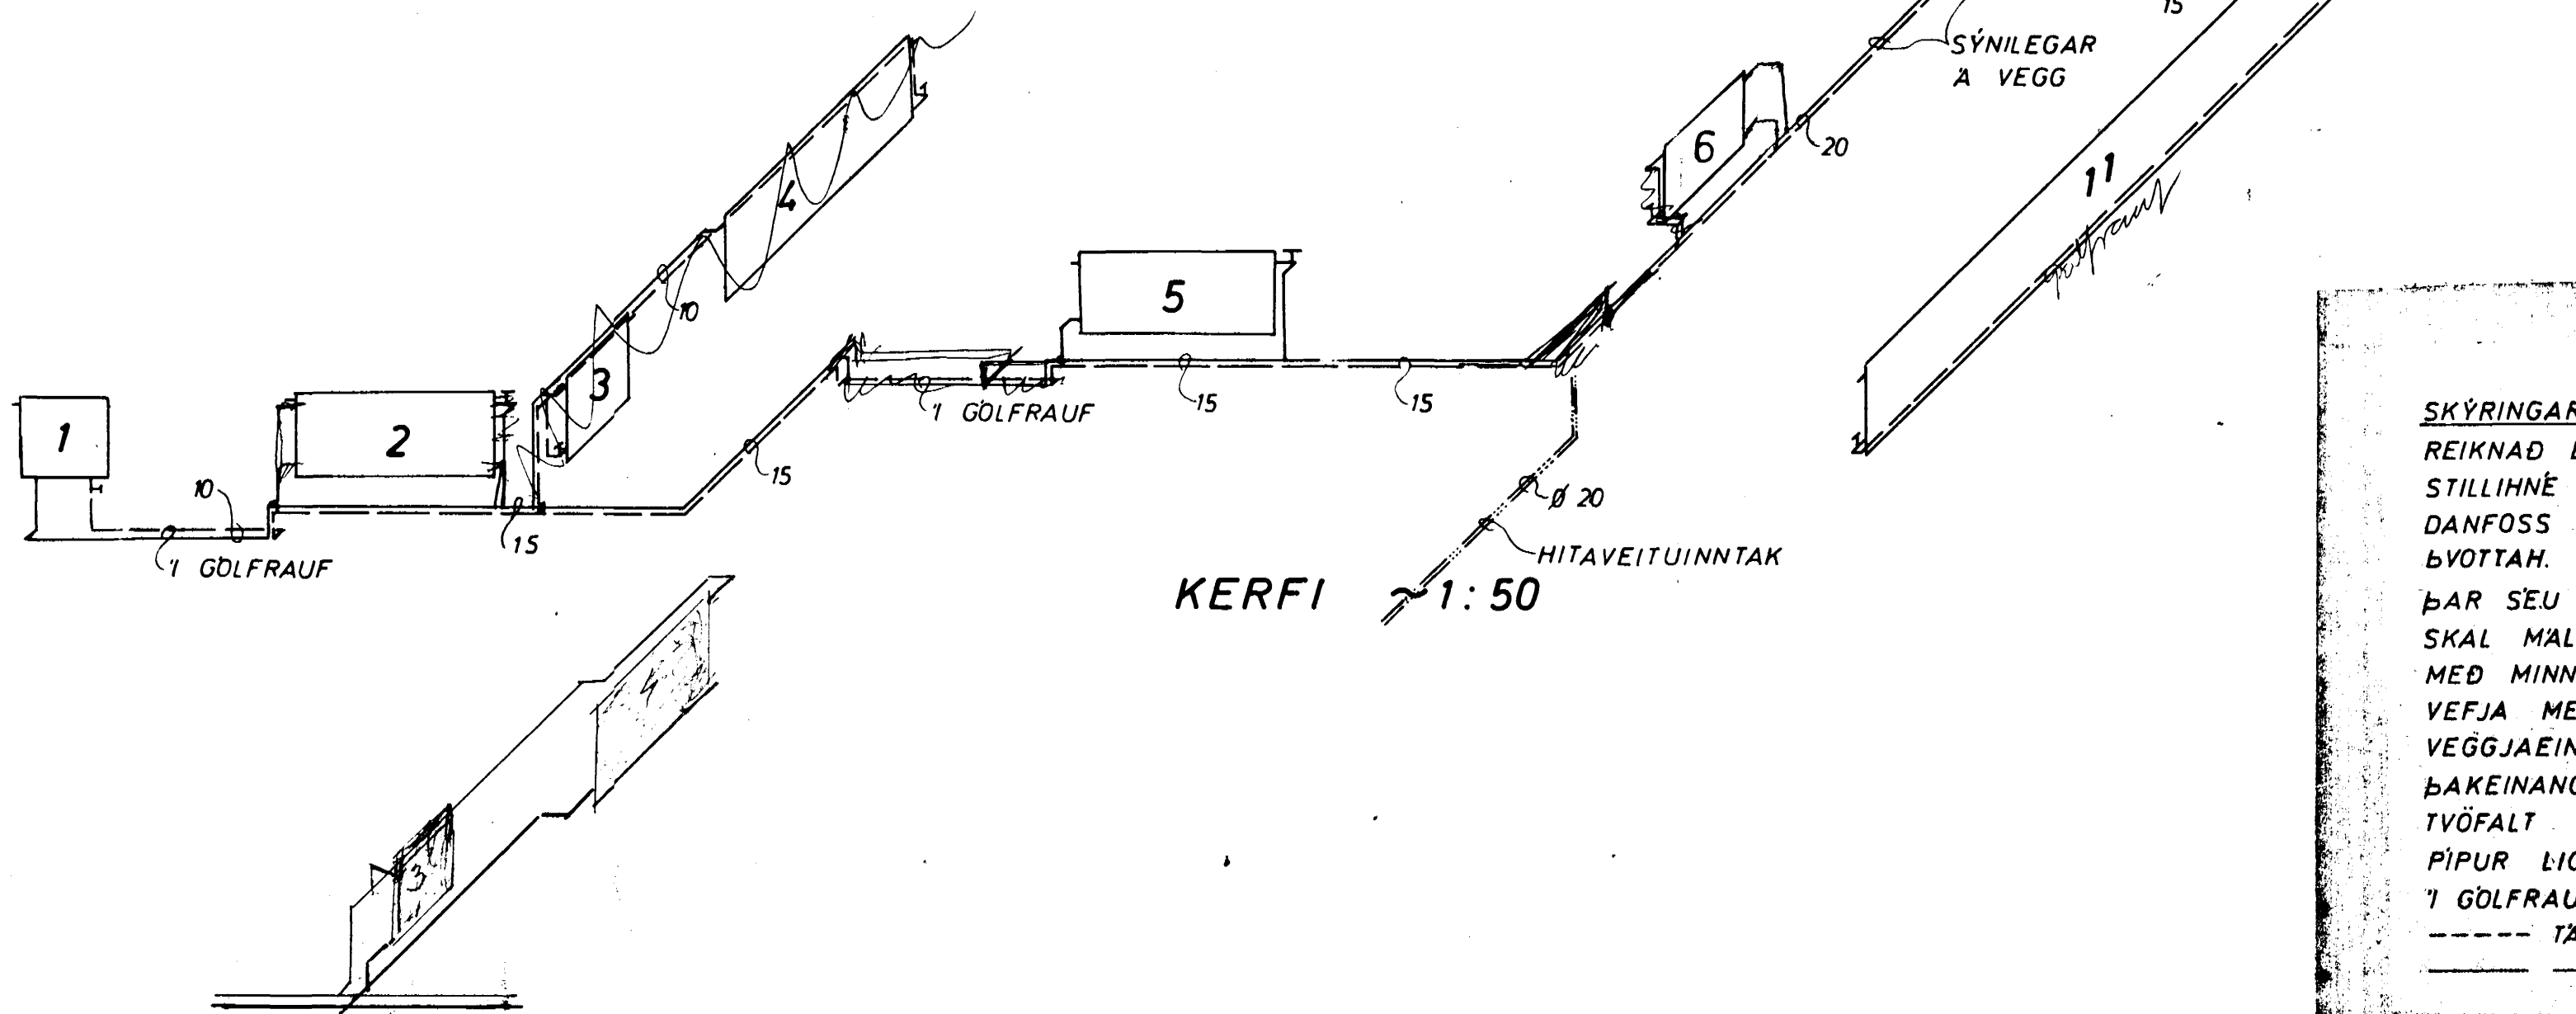

**SKÝRINGAR:**

REIKNAD ER MED RUNTAL OFNUM SJA OFNASKRA  
STILLIHNE OG LOFTSKRUFU A ÖLLUM OFNUM  
DANFOSS RAVL LOKAR A ÖLLUM OFNUM NEMA 1 ANDD.  
BYOTTAH. BADI, VS. OG BILGEYMSLU.  
ÞAR SEU DANFOSS FJVR. PIPUR VENJULEGAR SVARTAR  
SKAL MALA MED ASFALTMALNINGU OG EINANGRA  
MED MINNST 20 mm GLERULLARHÖLKUM OG  
VEFJA MED PLASTDÜK.  
VEGGJAEINANGRUN A.M.K. 2 1/2" PLAST.  
ÞAKEINANGRUN A.M.K. 4"  
TVÖFALT GLER I GLÜGGUM.  
PIPUR LIGGI I EINANGRUN UTVEGGJA EDA  
I GÖLFRAUFUM.  
----- TAKNAR RAS (HEITAR PIPUR)  
----- BAKRAS (KALDAR PIPUR)

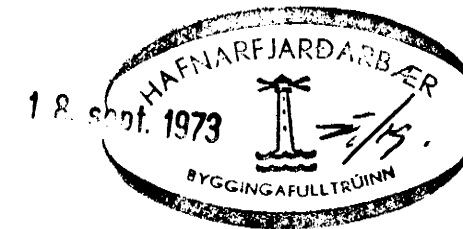

<b>BREIDVANGUR 45</b>	MÆLIKVARÐI ~1:50	VERK 7311	TEIKN NR 9
<b>HITALÖGN KERFI</b>	HannaB Teiknað: JWB	Yfirfarir: Samb: KFB	DAGS JÚLÍ 73
<b>JÓHANN GUNNAR BERGPÓRSSON</b> VERKFR MVFI KÖLDUKINN 6 - HAFNARFIRÐI - Sími 52095	BREYTT		