


SKRÁ YFIR TÖPPLUNARSTADI.				
TÆLI.	KALDIR KR.		HEITIR KR.	
	FJ.	Ø15 Ø20 EIN	Ø15 Ø20 EIN	
HANDLAUGAR	2	2	2	2
BÁÐKAR	2	2	2	2
ELDHÚSVASKAR	2	2	2	2
KRANAR	2	1	1	1
ÞVOTTAVÆL	1	1	1	
SKOLVASKUR	2	2	2	2
VATNSSALERNI	2	2	2	
Samtals		12	9	
Einingar alls	21			

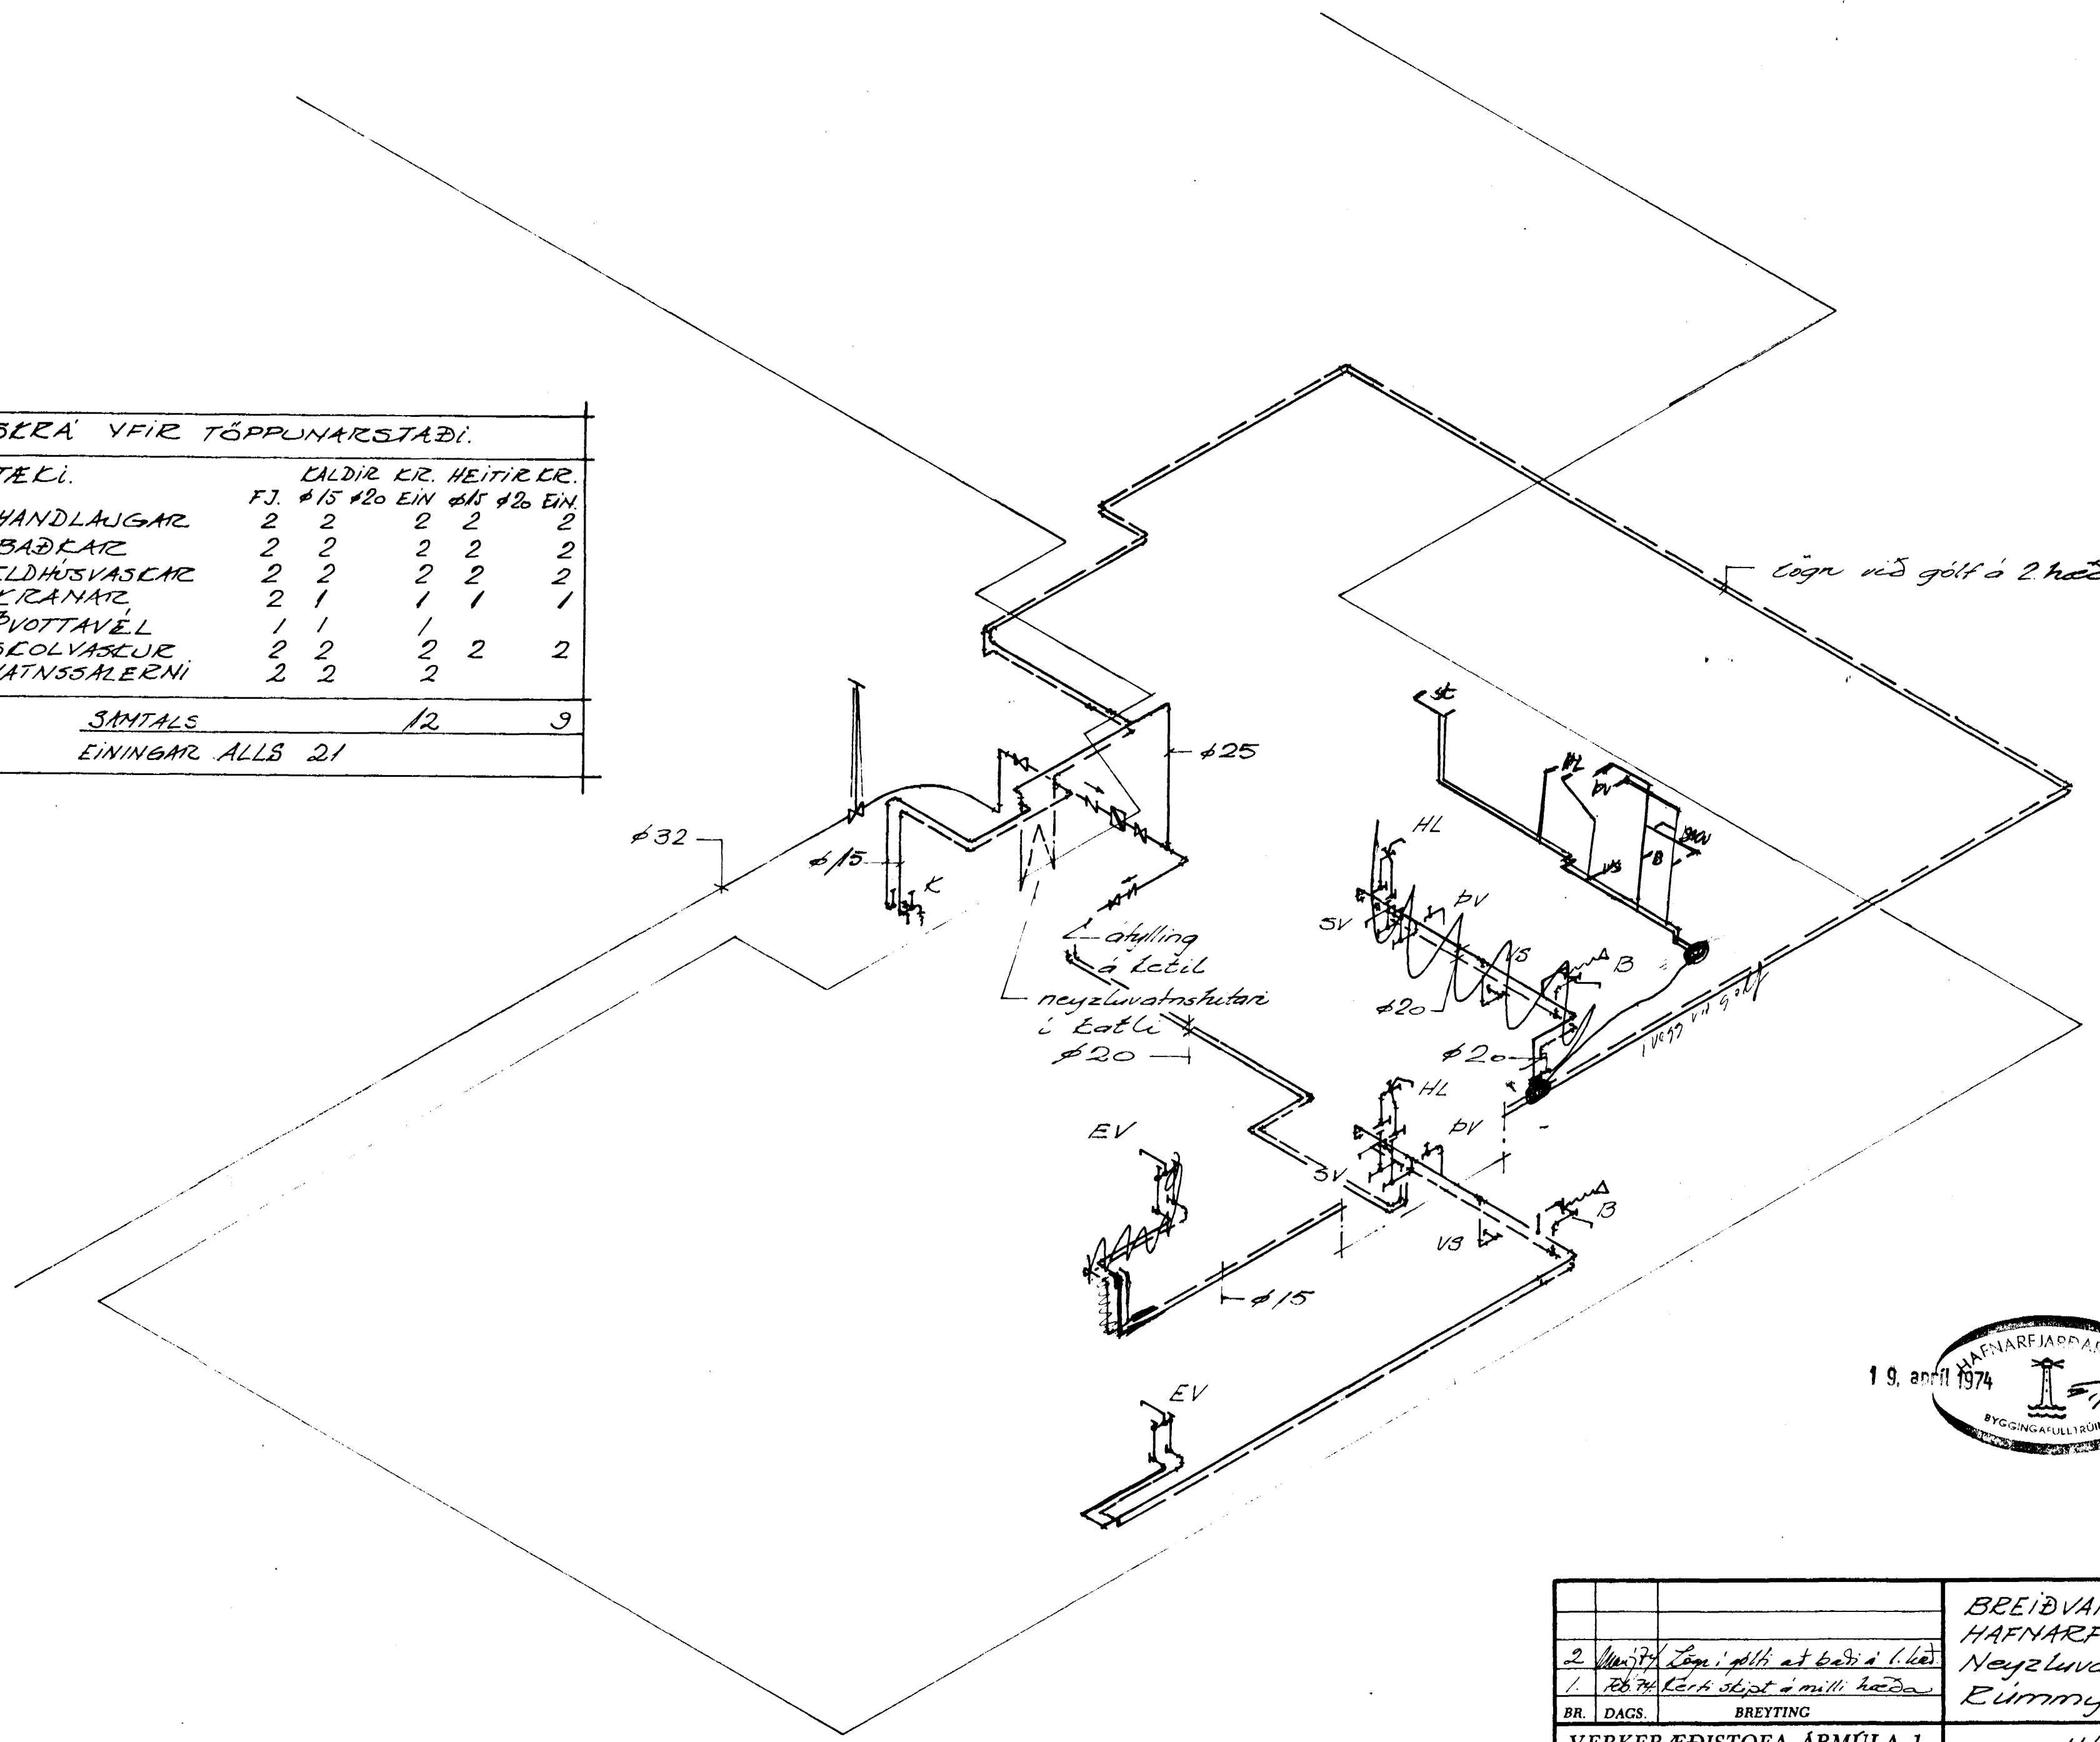

		BREIÐVANGUR 46	
		HAFNARFIRÐI	
2. hæð / Lagn í gól á baði í l. hæð		NeyðluvatnsLagn	
1. hæð / Lagn skipt á milli hæða		Rúmmynd	
BR.	DAGS.	BREYTING	
VERKFRÆÐISTOFA ÁRMÓLA 1		HANNAÐ	HH. KVARÐI 150
REYKJAVÍR - Sími 83844		TEIKNAD	HH. DAGS. JÚLÍ 1973
Hafnarfjarðar		YFIRFARID	NR. 7326 BL. AF. 6/10