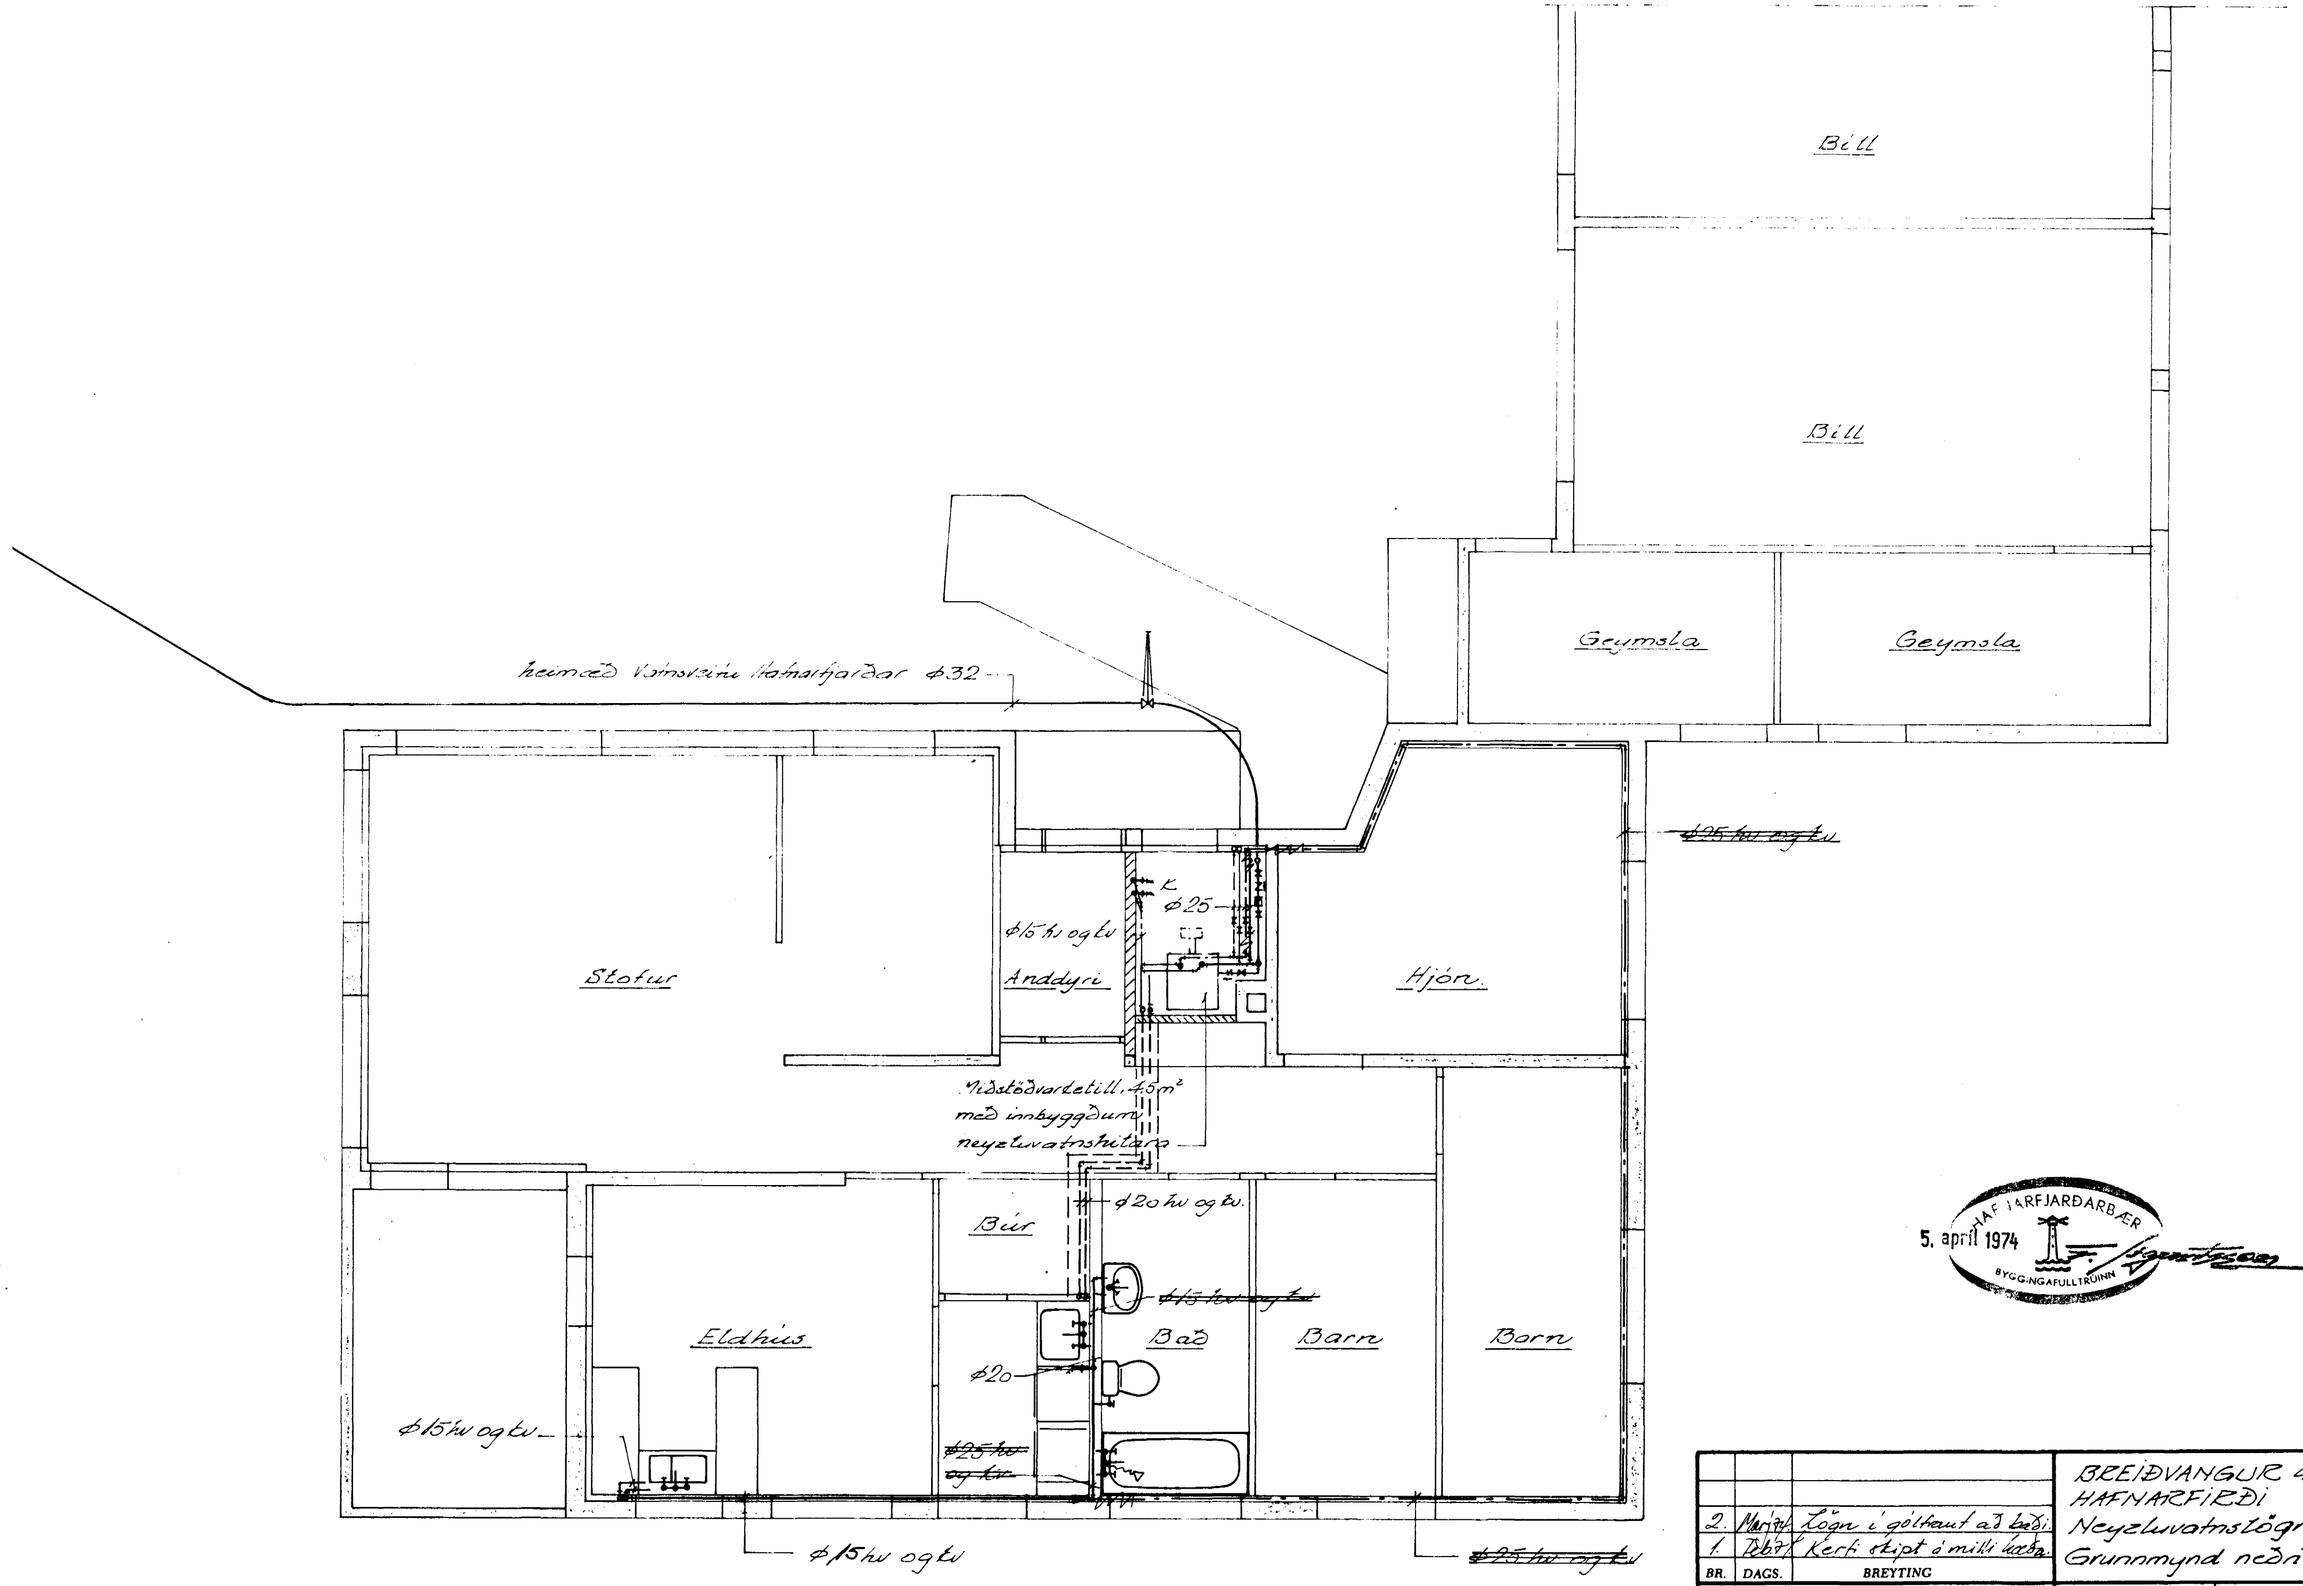

5. april 1974
HAFNARFJARÐARBÆR
BYGGINGAFULLTRÚINN

BR.	DAGS.	BREYTING
2.	Marj 74	Lögn í gólfraut að baði.
1.	Feb 74	Kerfi skipt á milli hæða.

BREIÐVANGUR 46
HAFNARFIRÐI
Neyzluvatnslögn
Grunnmynd neðri hæðar.

VERKFRÆÐISTOFA ÁRMÚLA 1
REYKJAVÍK – SÍMI 83844
Halfdan Helgason

HANNAÐ	HH.	KVARÐI	1:50
TEIKNAÐ	HH.	DAGS.	JÚLÍ 1973
YFIRFARIÐ		NR. 7326	BL. AF. 4/10