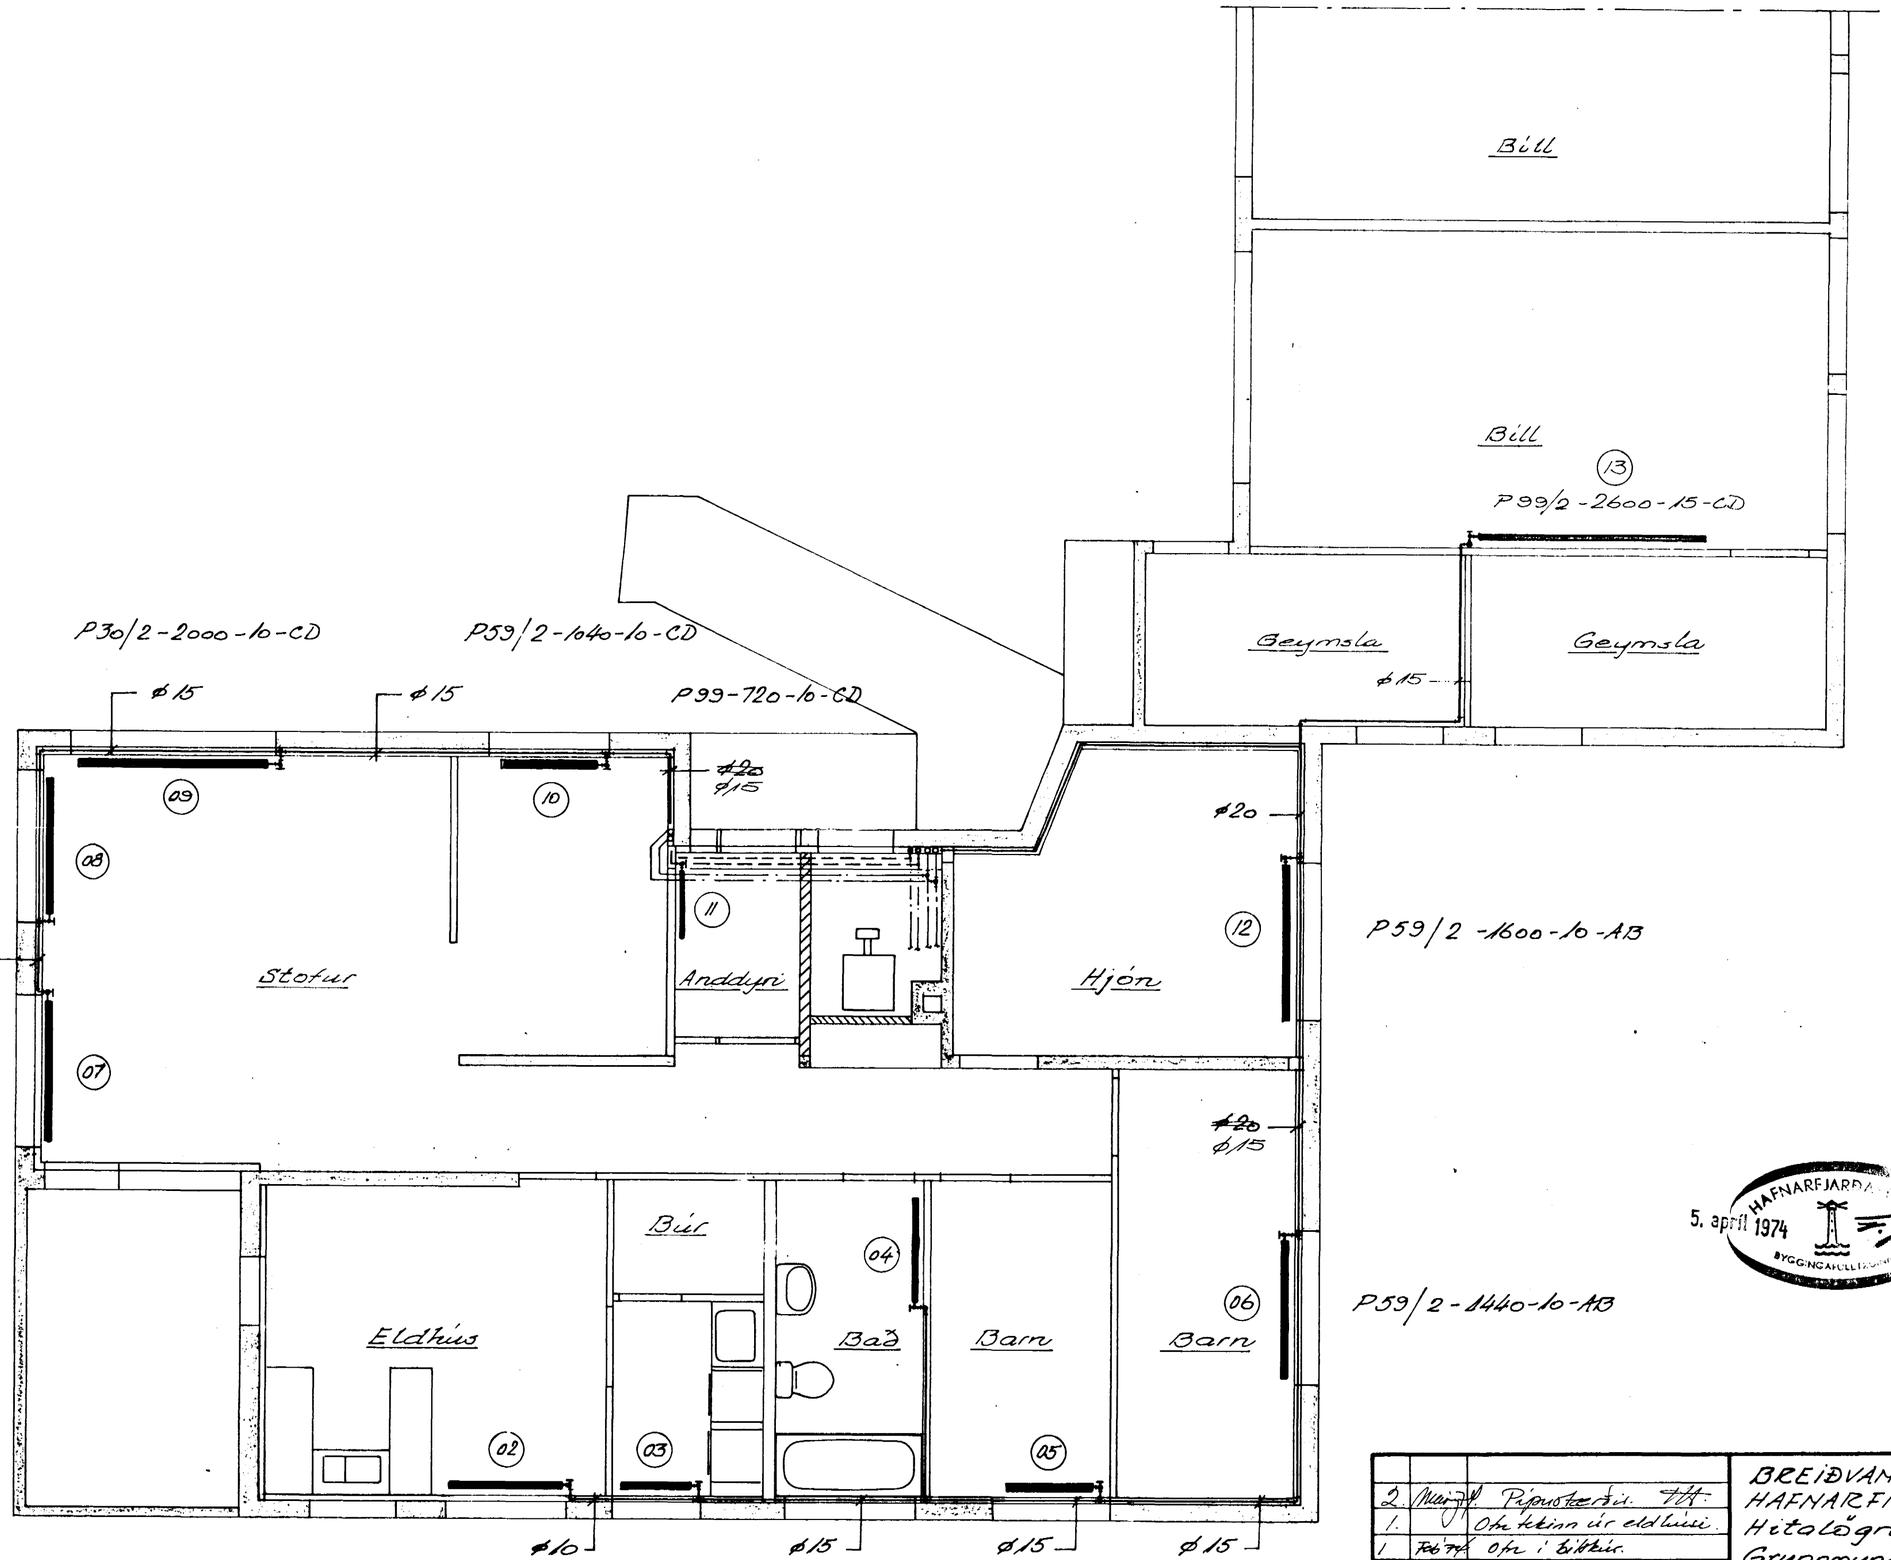

ofn nr. 01, fjarlægður samkvæmt ósk íbúðareigenda.

5. apríl 1974 HAFNARFJARÐA BYGGINGAFULLTRÚINN

BR.	DAGS.	BREYTING
2.	[illegible]	Pípustærðir.
1.		Ofn tekinn úr eldhúsi.

VERKFRÆÐISTOFA ÁRMÚLA 1
REYKJAVÍK – SÍMI 83844

BREIÐVANGUR 46
HAFNARFIRÐI.
Hitalögn
Grunnmynd neðri hæðar.

HANNAÐ		KVARÐI	1:50
TEIKNAÐ		DAGS.	JÚLÍ 1973
YFIRFARIÐ		NR. 7326	BL. AF. 7/10