
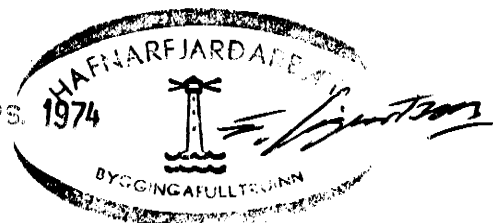


SKÝRINGAR:

MIÐSTÖÐVARPIPUR VENNJULEGAR SVARTAR PÍPUR, MÁLAST MEÐ
 ASFALTMÁLNINGU, BIRANGRAST MEÐ 16 MM GLEBUDHARHÓLNUM
 OG VLEFJAST MEÐ SÍSALATNA. GETA SKAL ÞESS AD EBLILEG
 ÞENNSIA HINDRIST EKKI Á LOGNUM. ALLIR ÖFNAR TENGJAST
 MEÐ STILLEIT, TENING Ø 10, NEMA BILSKURSÖFNAR Ø 15.
 Á ALLA ÖFNA KOMI LOFESKRÖFA OG SJÁLFV. LOKI (DANFOSS)
 ER STJÓRNAST AF VATNSHTASTIGI MÉRKTUR -R
 " " " HERBERGISHITA " -T

ÖFNAR: STÁLÖFNAR AF VALURSLIÐRI GERÐ, DELTA t=40°

STÁLÖFNING	ÖFN. NR.	GERÐ	NESTA H.E.	NESTA HENGD	HITAF. KCAL/H
ANDDYNI	1-1		75	130	555
ELDUGS	2-1		60	180	1141
STOFUR	3-1		44	210	1000
"	4-1		44	300	1700
"	5-1	(C 14/2)	15	150 (150)	919 (RUNTAL)
SKALI	6-1	(C 14/2)	15	160 (140)	970
GANGUR	7-1		120	70	536
HERB.	8-1		65	130	771
HERB.	9-1		65	150	652
HERB.	10-1		65	150	652
HJÓRABERB.	11-1		65	200	1386
EVÖTUR	12-1		65	150	747
BAL	13-1		65	100	396
BILGYSLSIA	14-1		80	400	3331
ANDDYNI	1-2		65	100	740
ELDUGS	2-2		60	180	1317
STOFUR	3-2		44	210	1230
"	4-2		44	300	1774
"	5-2	(C 14/2)	15	150 (150)	1090
SKALI	6-2	(C 14/2)	15	160 (150)	1160
GANGUR	7-2		120	70	622
HERB.	8-2		65	130	865
HERB.	9-2		65	150	742
HERB.	10-2		65	150	742
HJÓRABERB.	11-2		65	200	1579
EVÖTUR	12-2		65	150	835
BAL	13-2		65	100	501
ANDDYNI	14-2		65	200	1560
"	15-2		75	100	535
BILGYSLSIA	16-2		80	400	2956

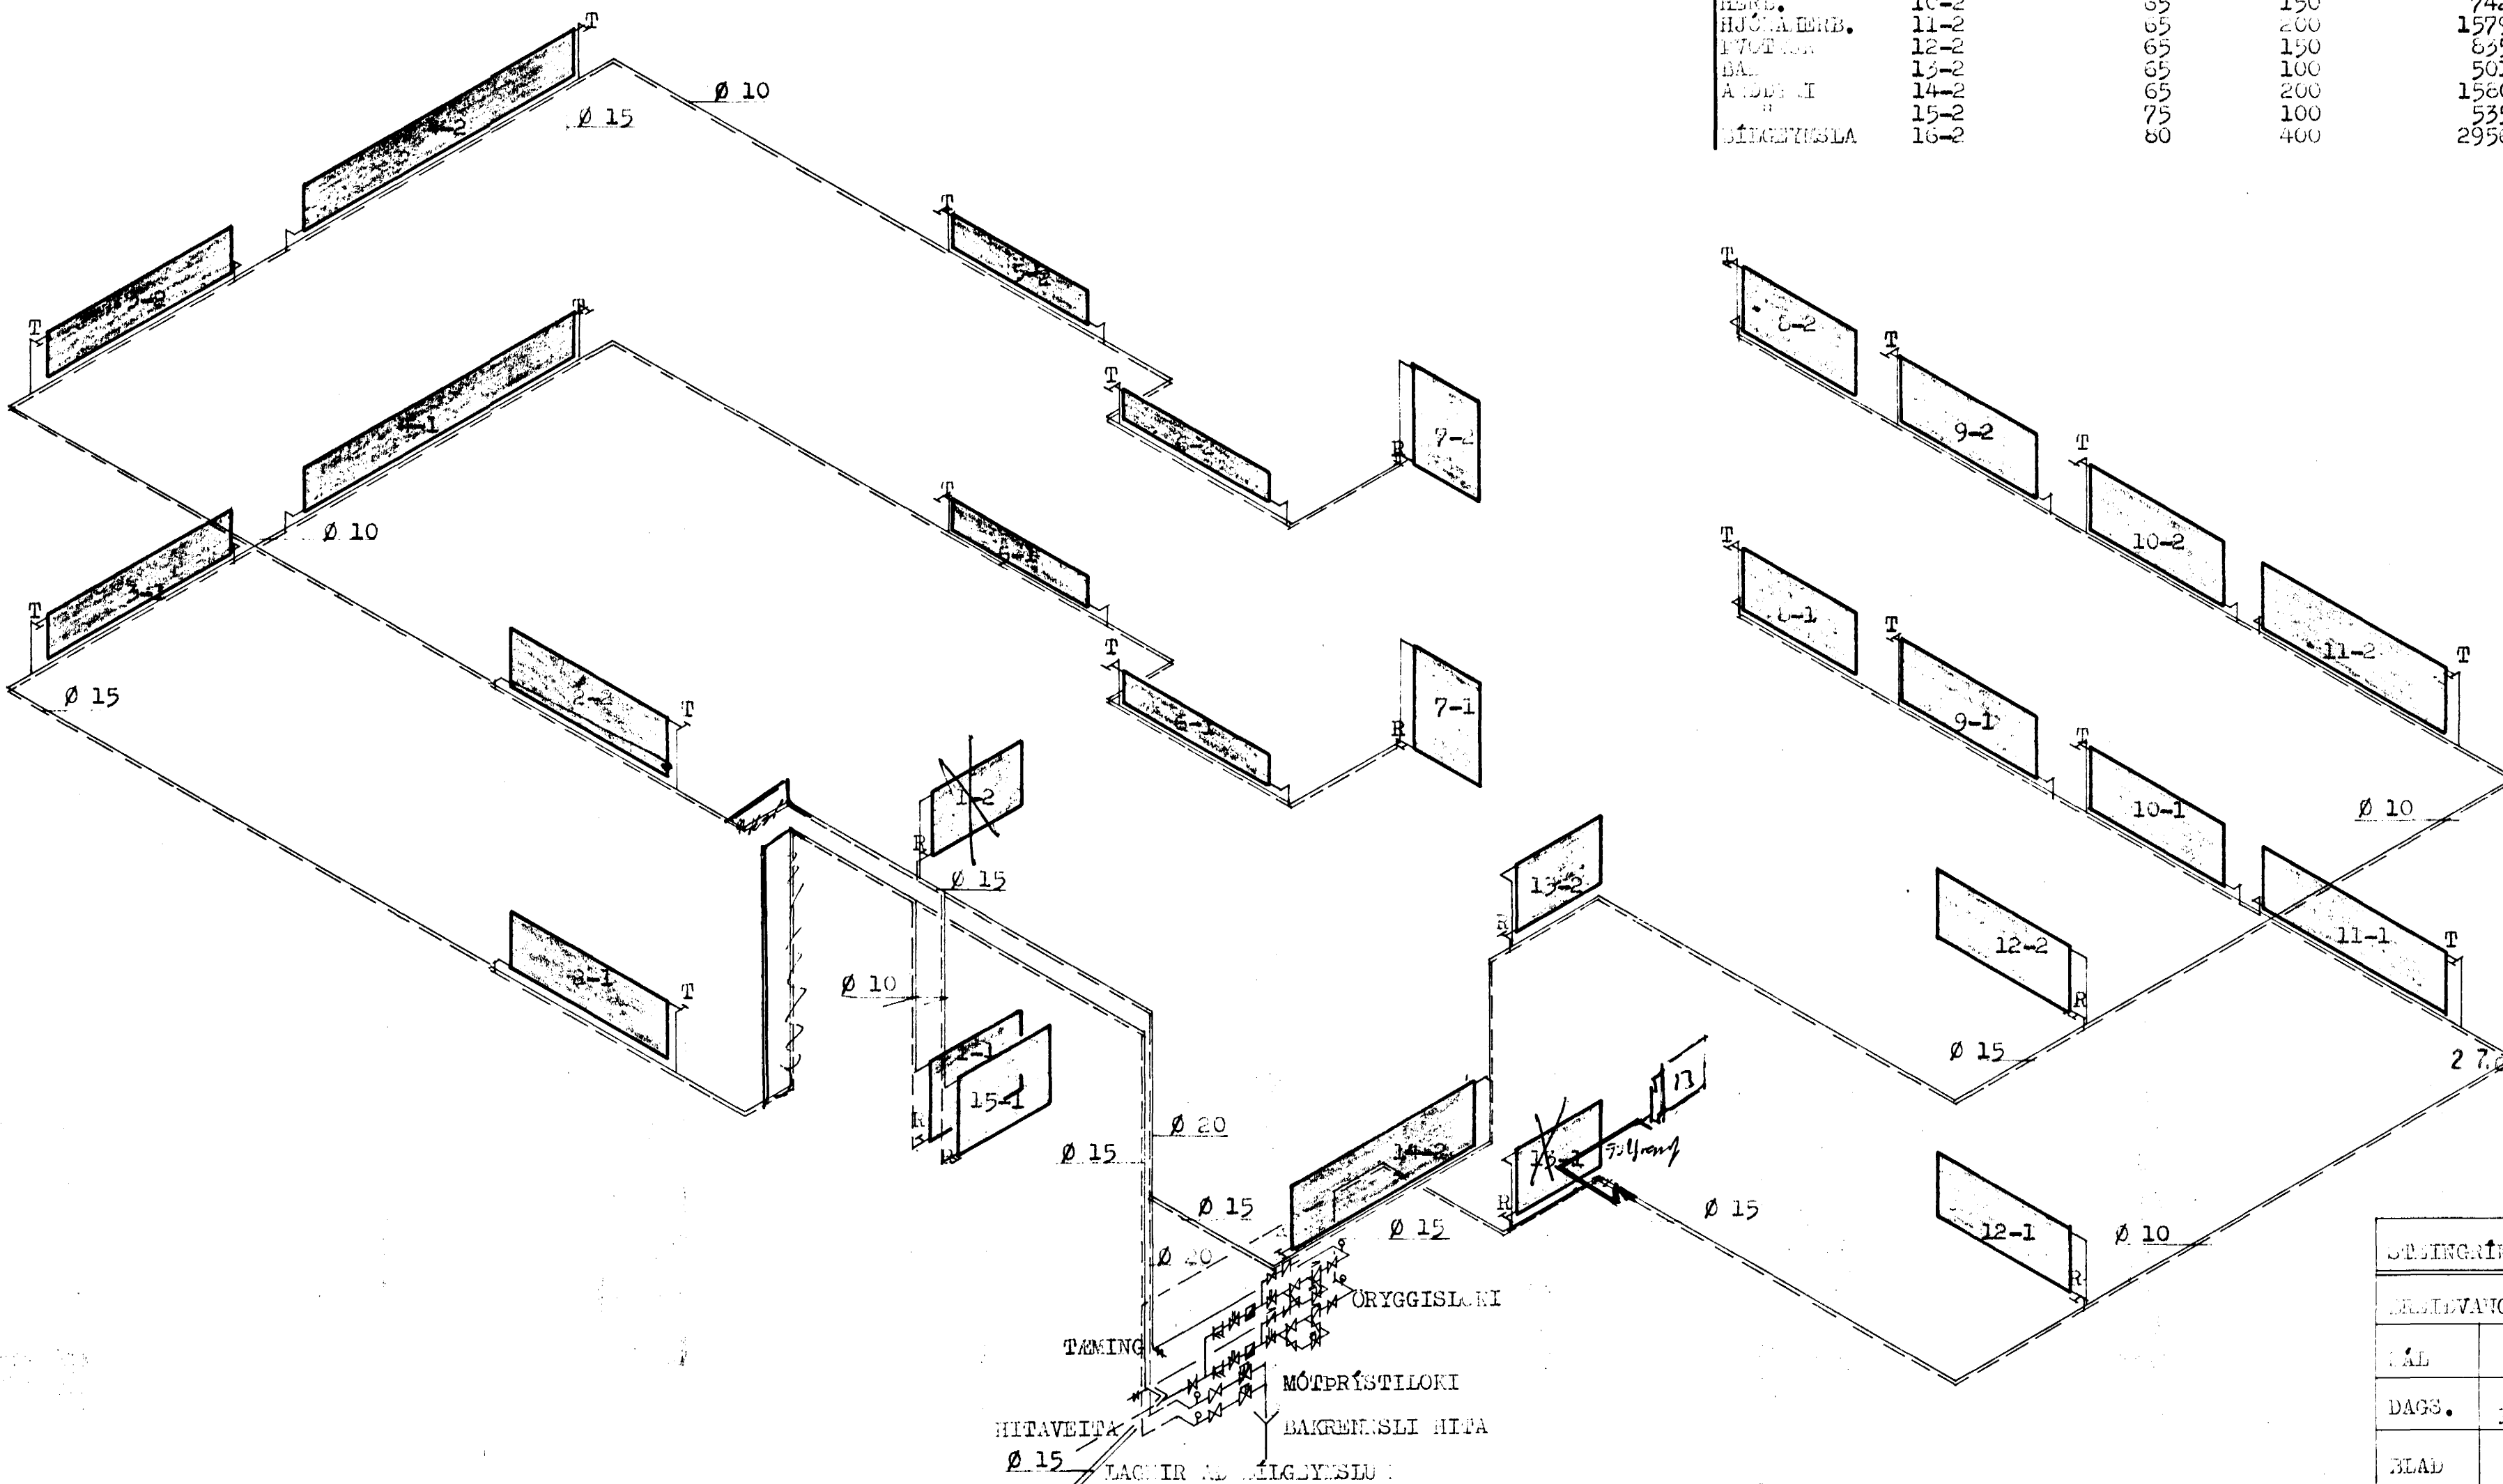

SÝSLINGUR TH. ÞORRINSSON NEFTI		
SÝSLINGUR NR.48, HAF ALFIRI		
MÁL	1:50	HITADAGUR
DAGS.	10v.	TEKNI D
BLAD	9	<i>[Signature]</i>