BREIÐVANGUR NR. 2-4 M. 1:100

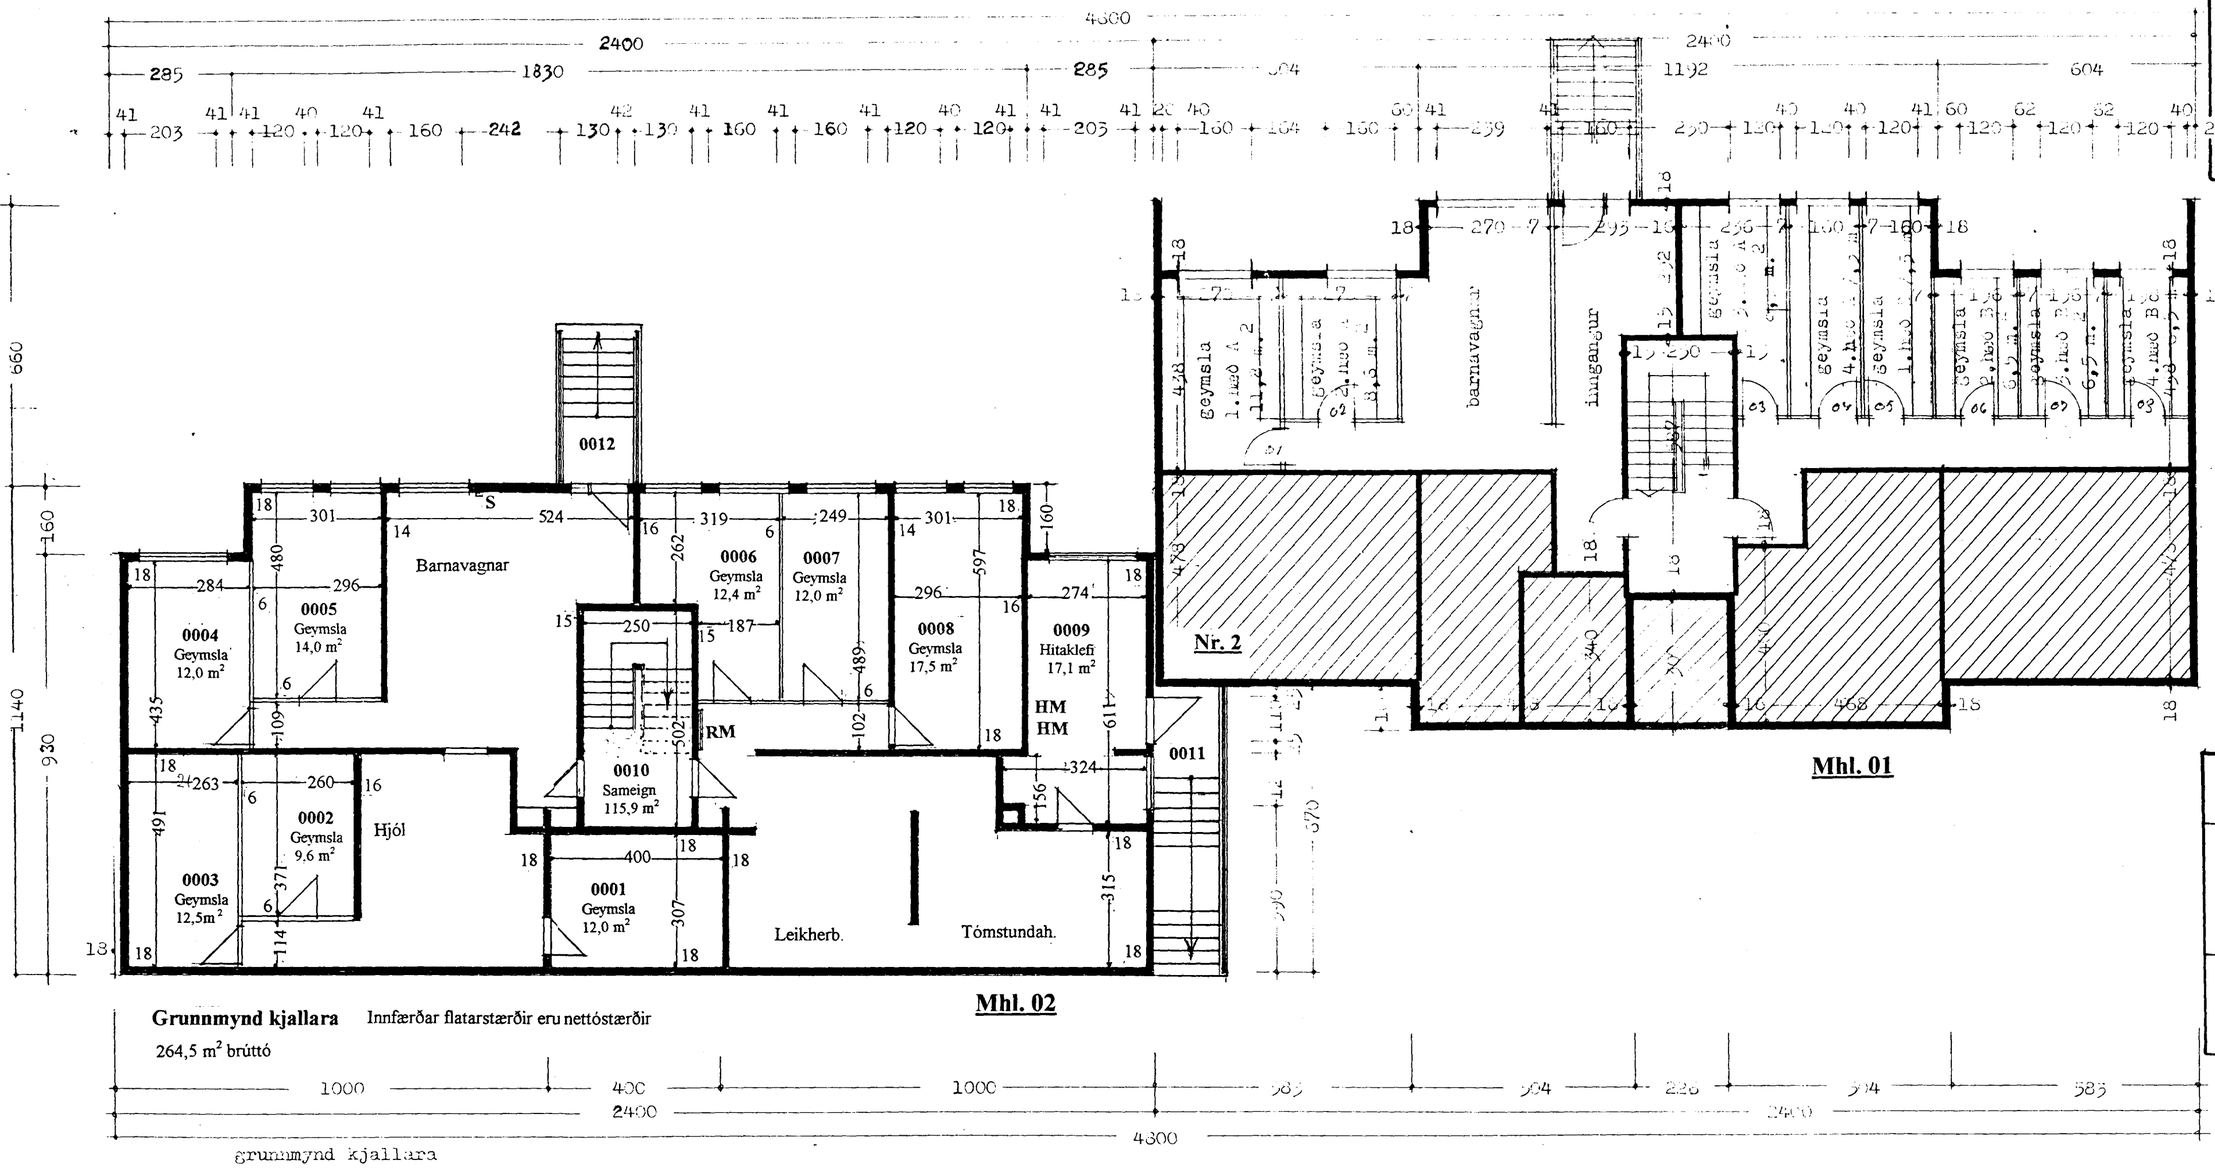

Grunnmynd kjallara Innfærðar flatarstærðir eru nettóstærðir

264,5 m² brúttó

grunnmynd kjallara

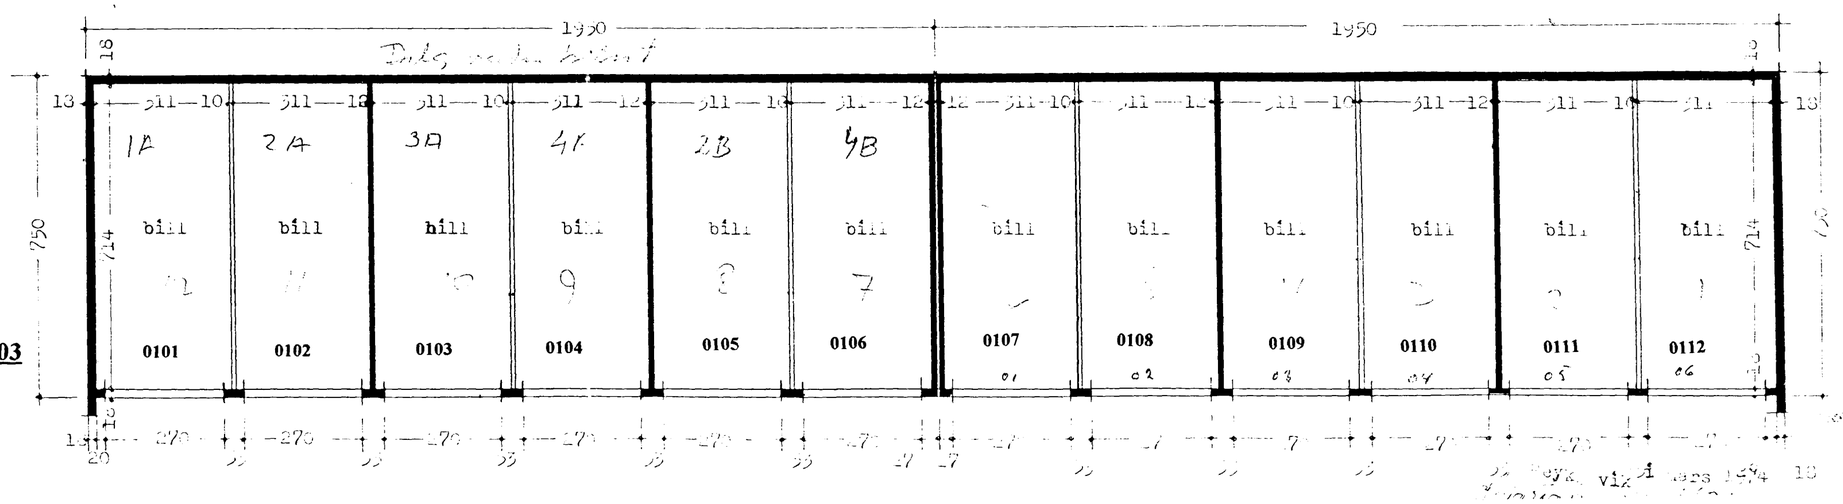

Mhl. 03

Samþykkt á fundi byggingarnefndar þann 23 NOV. 1998

Byggingafulltrúinn í Hafnarfirði Erlendur Hjálmarsson

Blað 1

BREIÐVANGUR Nr. 4
Hafnarfirði

Uppdrátturinn færður til raunútlits sbr. samþykkta stækkun kjallarans 24/3 1976
1:100

Hafnarfirði, 12. nóvember 1998

Friðþjófur Sigurðsson, kt. 200724-2249