


Samykktt á fundi bygginganefndar þann
23 NOV. 1998
Byggingafulltrúinn í Hafnarfirði
Erlendur Hjálmarsson

Blað 2

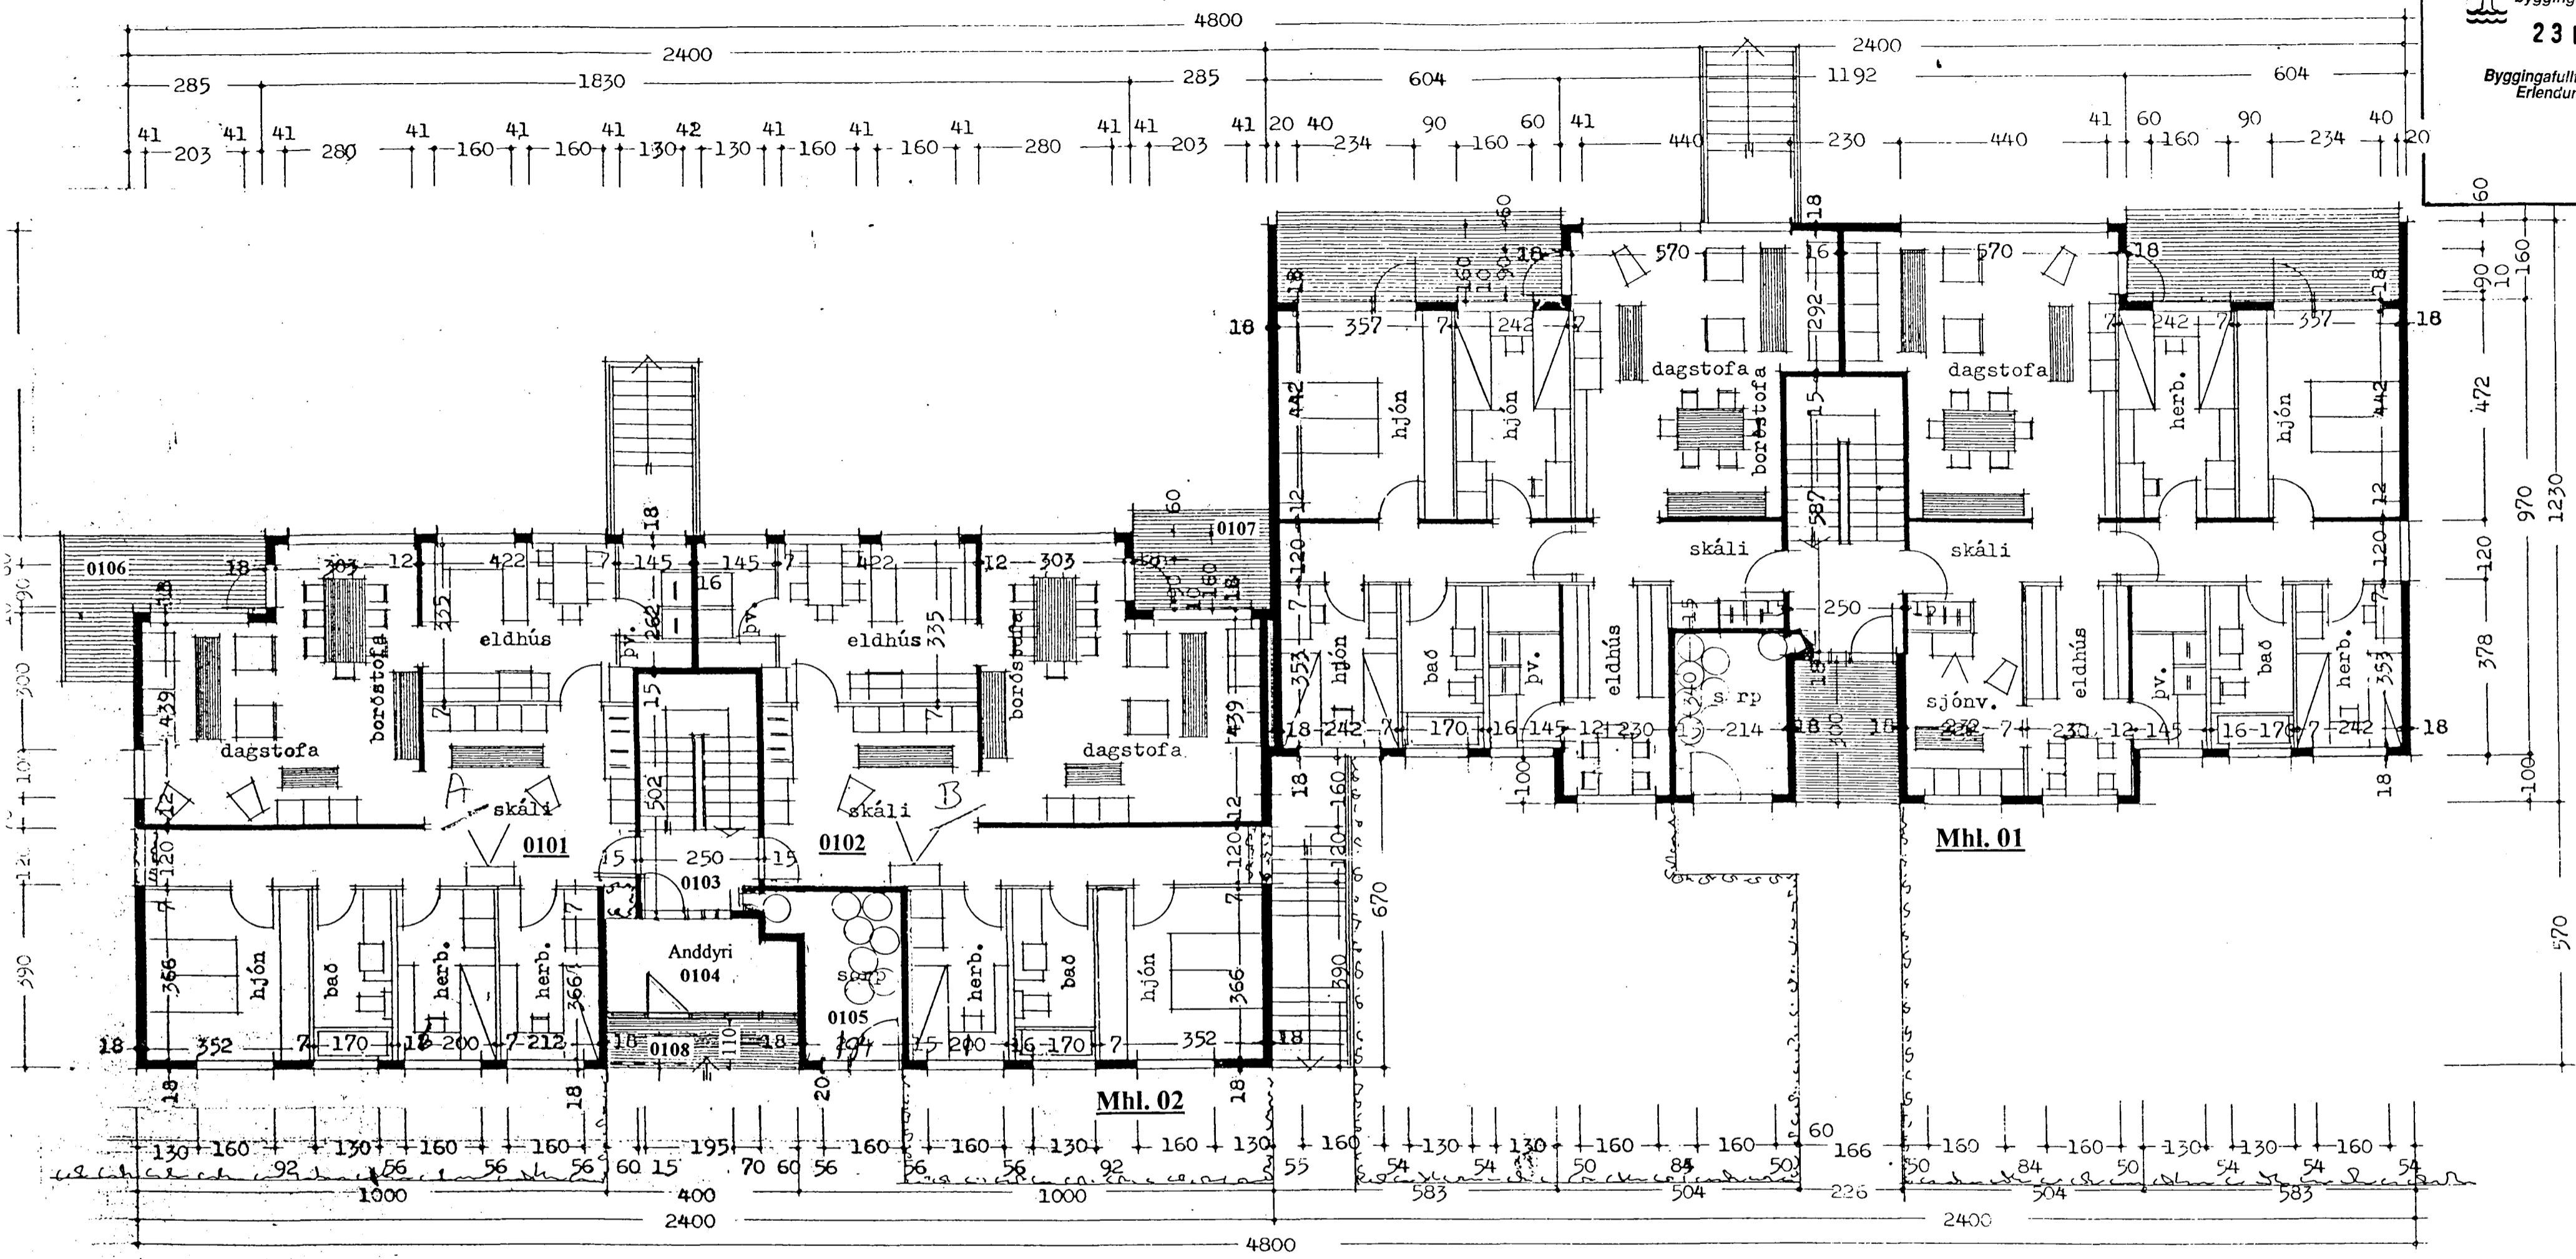

grunnmynd 1. hæð

BREIÐVANGUR Nr. 4
Hafnarfirði

Uppdrátturinn færður til
raunútlits, -stækkun anddyris,
8,3 m², 22,4 m³. 1:100

Hafnarfirði, 12. nóvember 1998

Erlendur Hjálmarsson
Frjóðjófur Sigurðsson, kt. 200724-2249

Mhl. 03