


Samþykkt á fundi byggingarnefndar þann 23 NOV. 1998
Byggingafulltrúinn í Hafnarfirði Erlendur Hjalmarsson

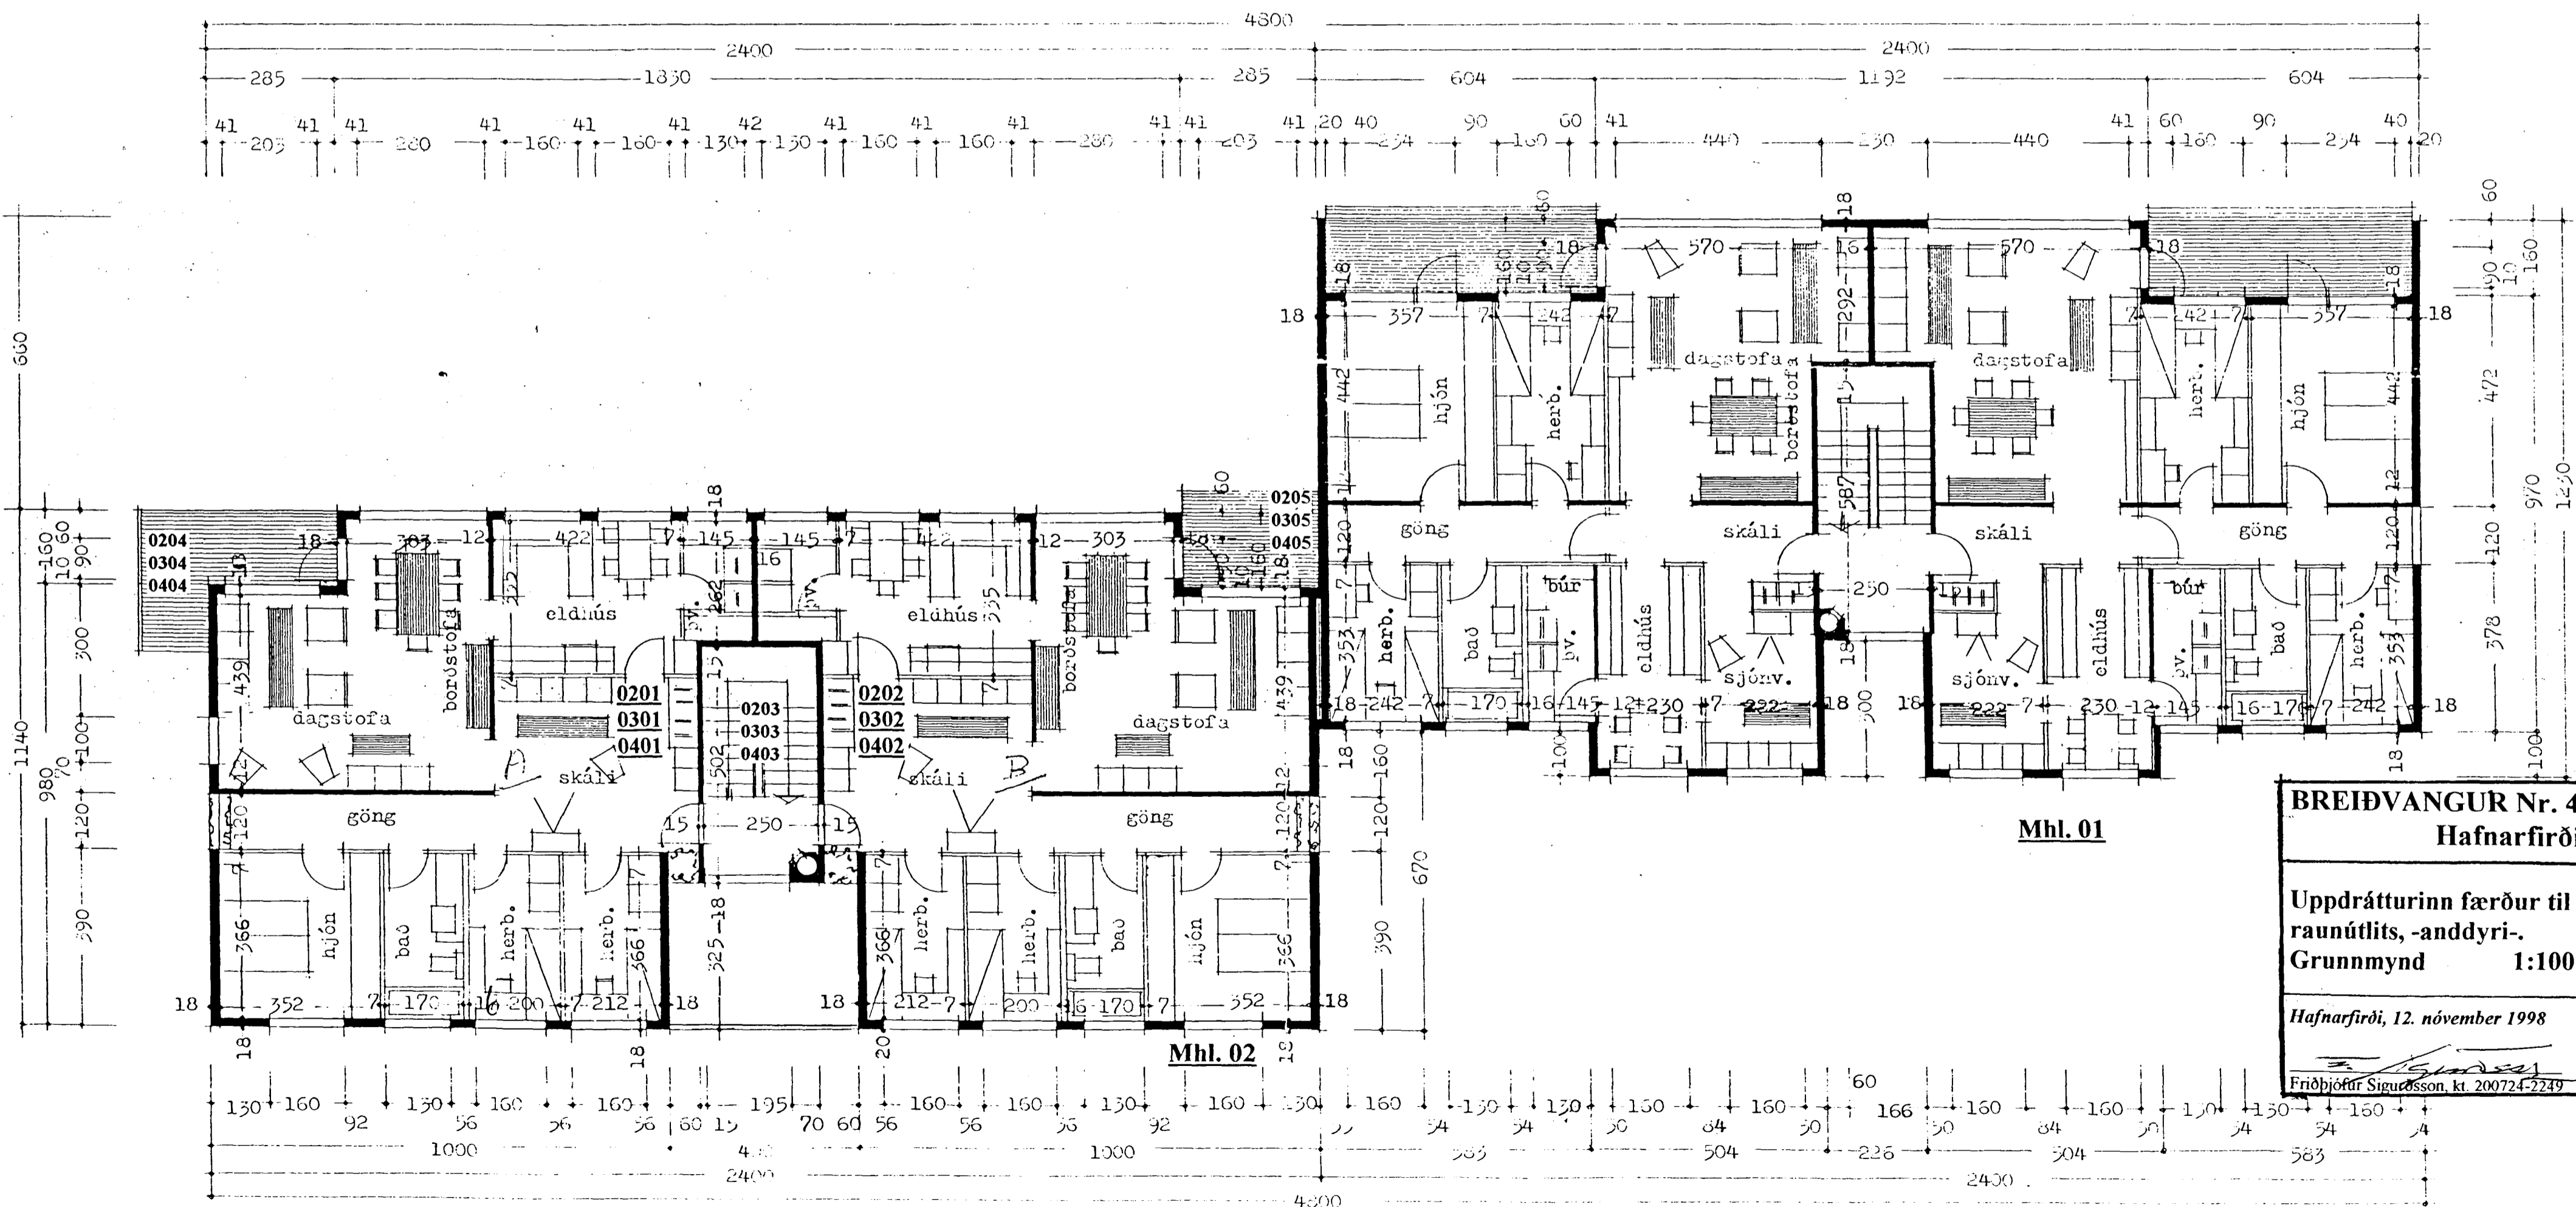

BREIÐVANGUR Nr. 4
Hafnarfirði

Uppdrátturinn færður til raunútlits, -anddyri-
Grunnmynd 1:100

Hafnarfirði, 12. nóvember 1998


Erlendur Hjalmarsson