BREIÐVANGUR NR: 2 og 4 M1:100 og 1:500

Samþykkt á fundi bygginganeftndar þann
23 NOV. 1998
Byggingafulltrúinn í Hafnarfirði
Erlendur Hjálmarsson

**Blað 4**

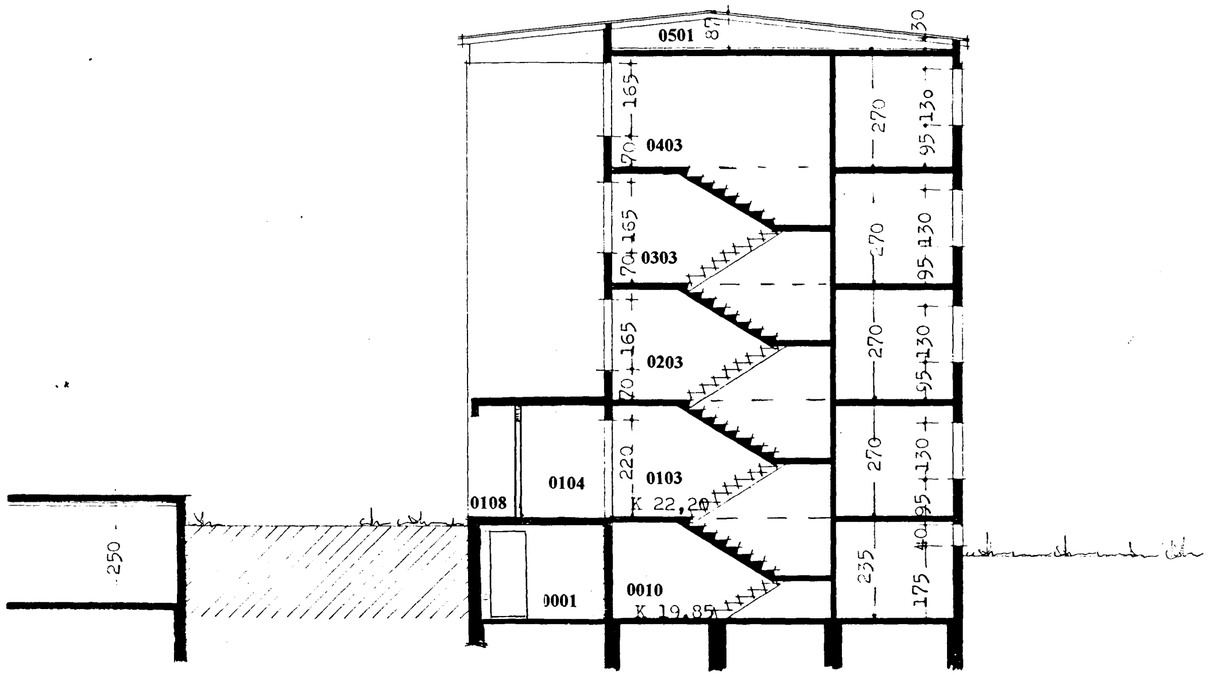


skurður í nr 4

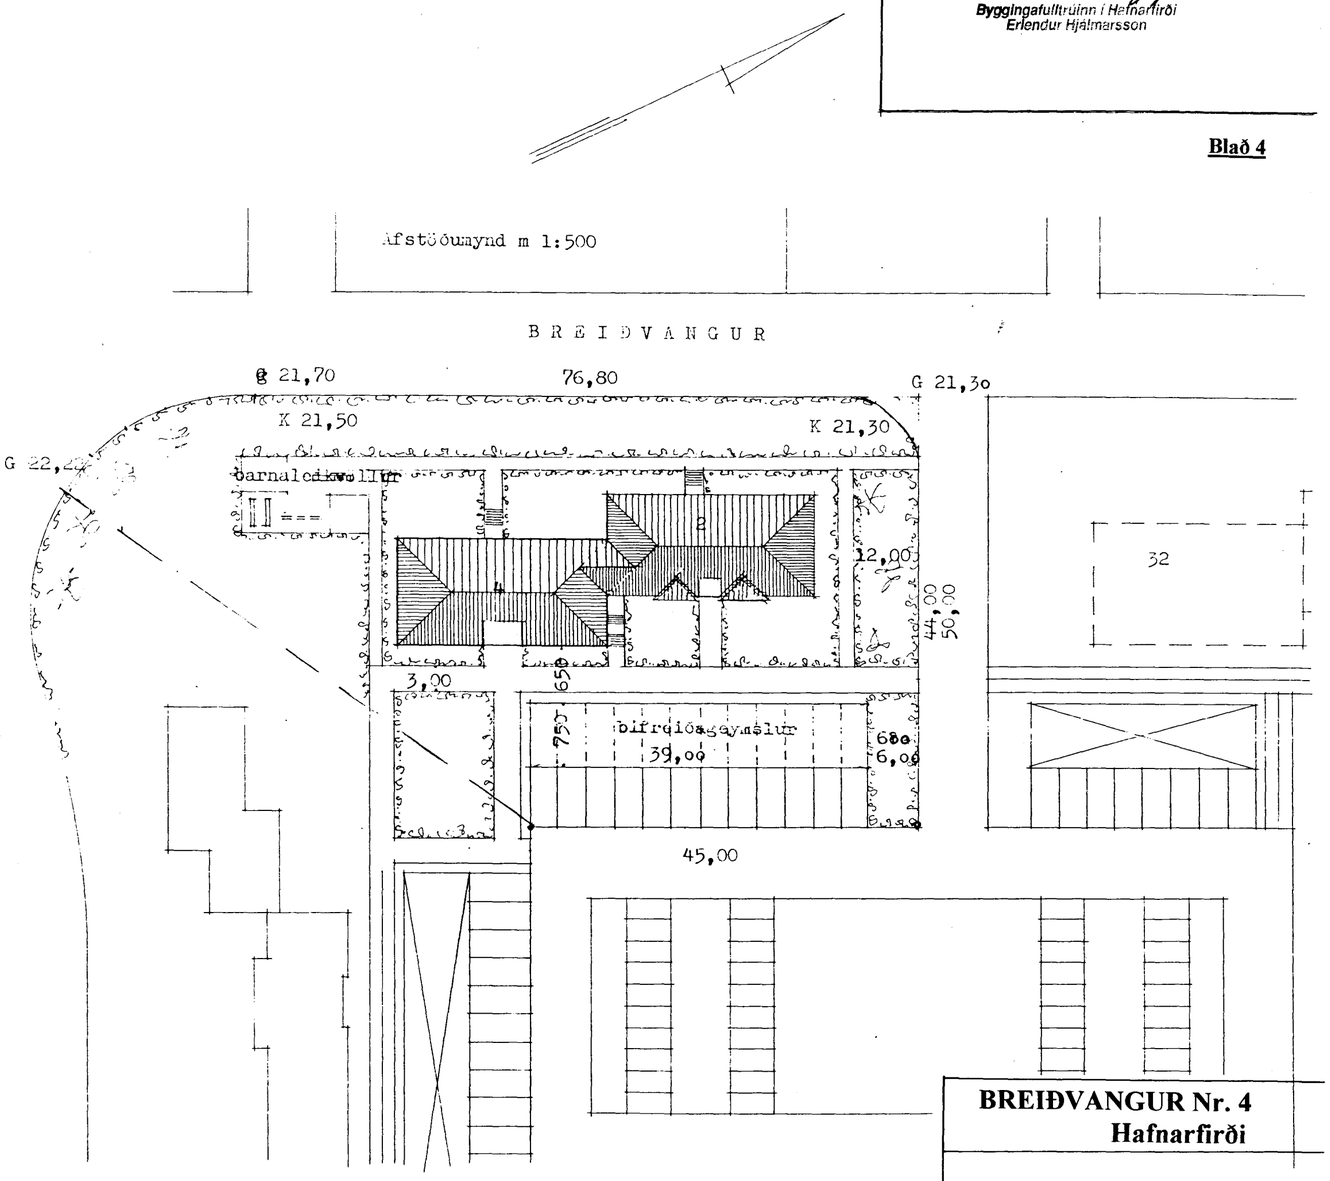


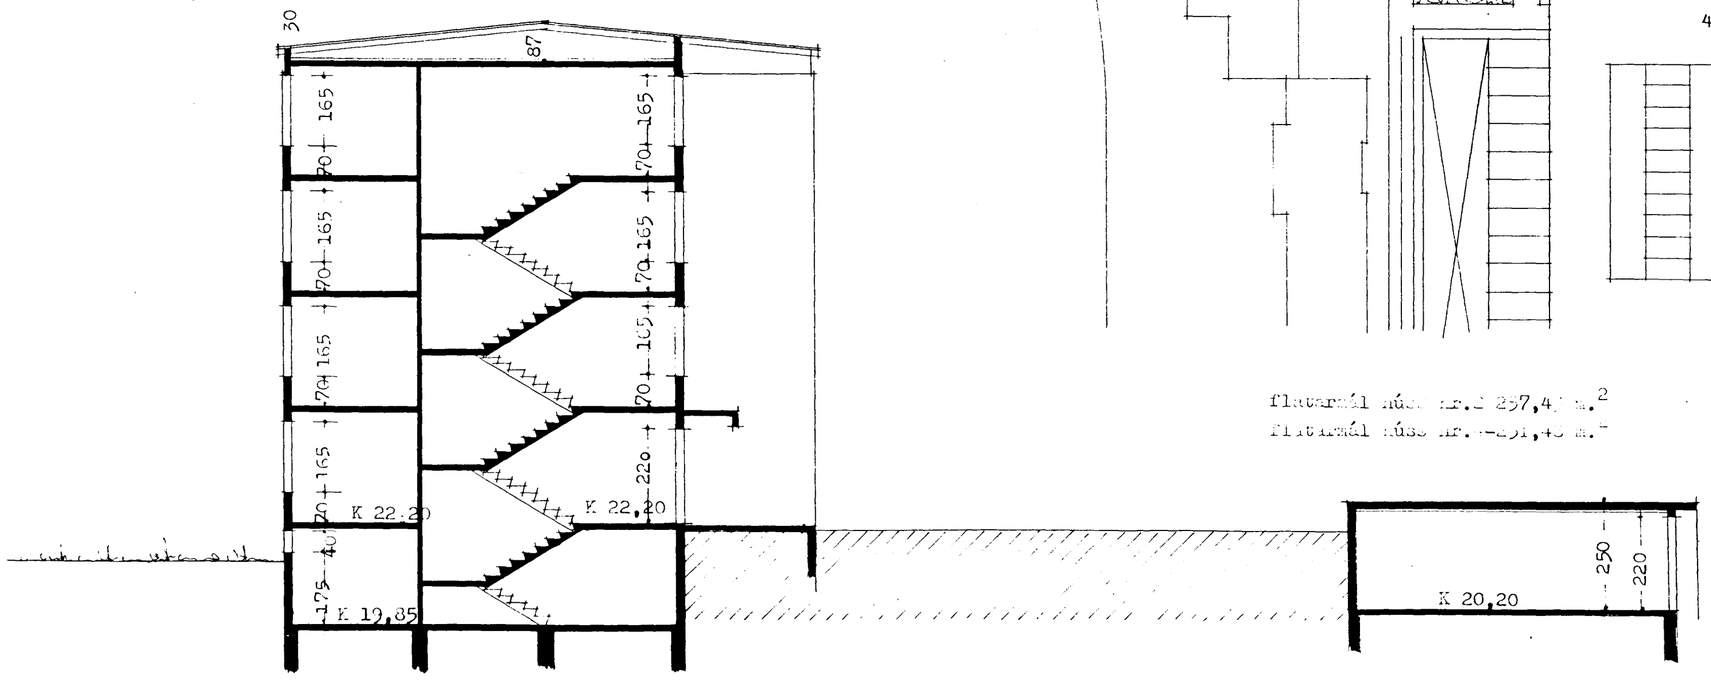


skurður í nr. 2

skurður í bifreiðageymslu

flatarmál húss nr. 2 257,4[illegible] m.²
flatarmál húss nr. 4 251,4[illegible] m.²

**BREIÐVANGUR Nr. 4**
**Hafnarfirði**

**Uppdrátturinn færður til raunútlits.**
**Snið 1:100**

*Hafnarfirði, 12. nóvember 1998*

Friðbjófur Sigurðsson, kt. 200724-2249

Reykjavík í mars 1974

Hjartan Þórðarson