


Samþykkt á fundi  
bygginganefndar þann  
23 NOV. 1998  
Byggingafulltrúinn í Hafnarfirði  
Erlendur Hjálmarsson

Blað 6

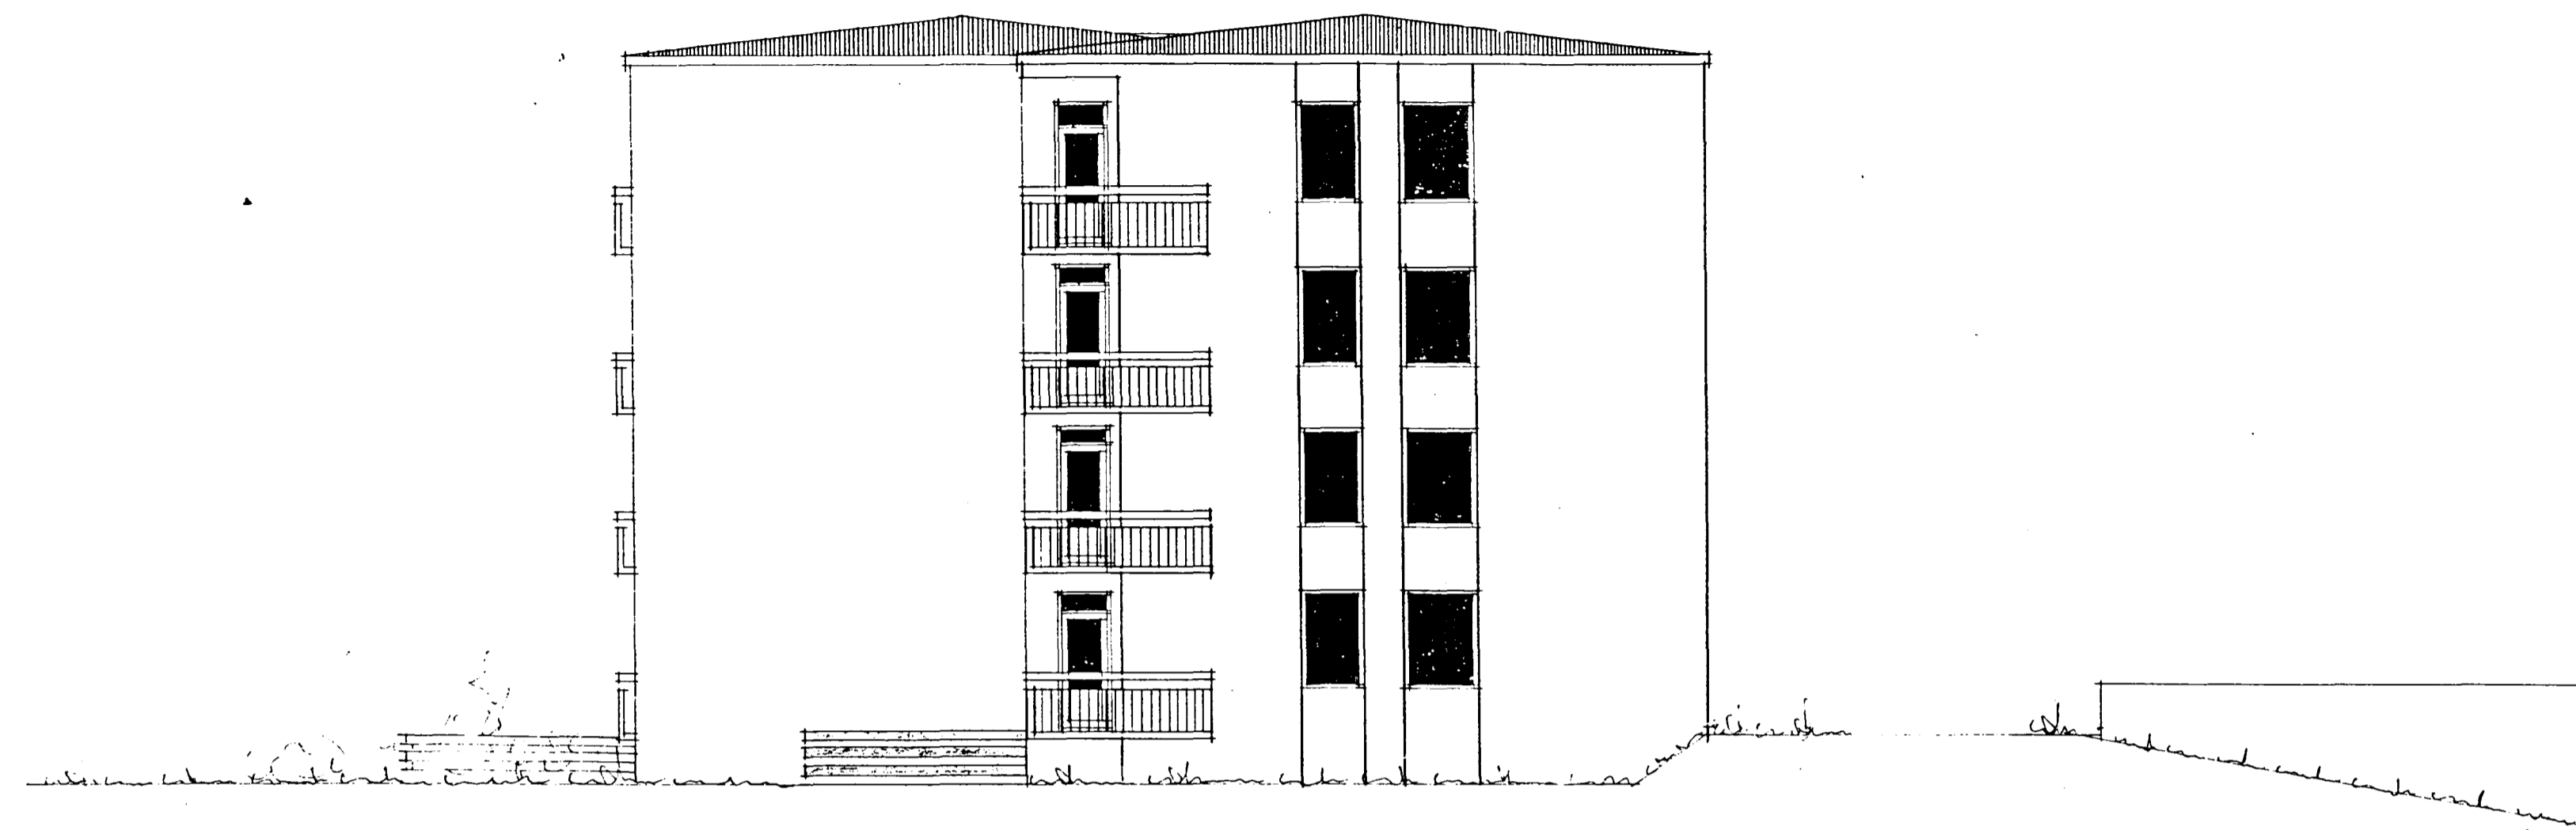


**BREIÐVANGUR Nr. 4**  
Hafnarfirði

Uppdrátturinn færður til  
raunútlits, -breytt útlit anddyris-  
1:100

Hafnarfirði, 12. nóvember 1998

*[Signature]*  
Friðbjófur Sigurðsson, kt. 200724-2249

suður

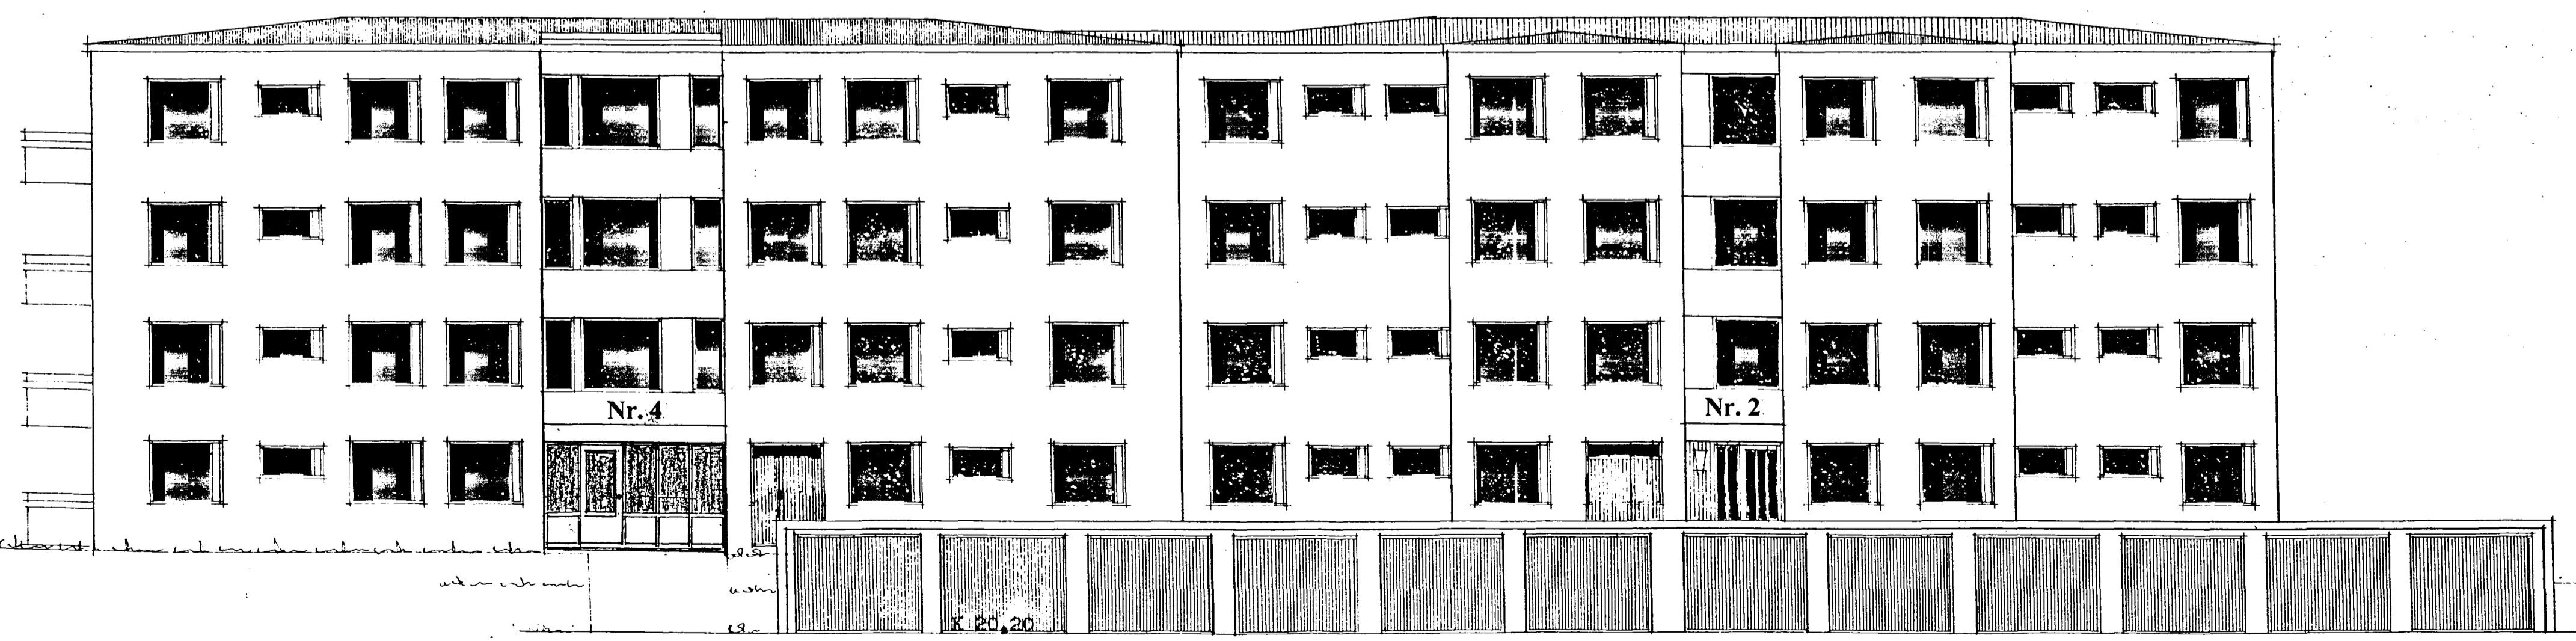

suður

Reykjavík í mars 1994  
*[Signature]*