


Stofn fyrir eldhrifþarannast  
 Kemur að þessu milli eldhrif  
 og berstak  
 í kolfun 70 φ mm

VATNSLAGAR

VS	100/100
EV	40/50
P.	40/50
SU	32/40
BV	32/40
HL	32/40

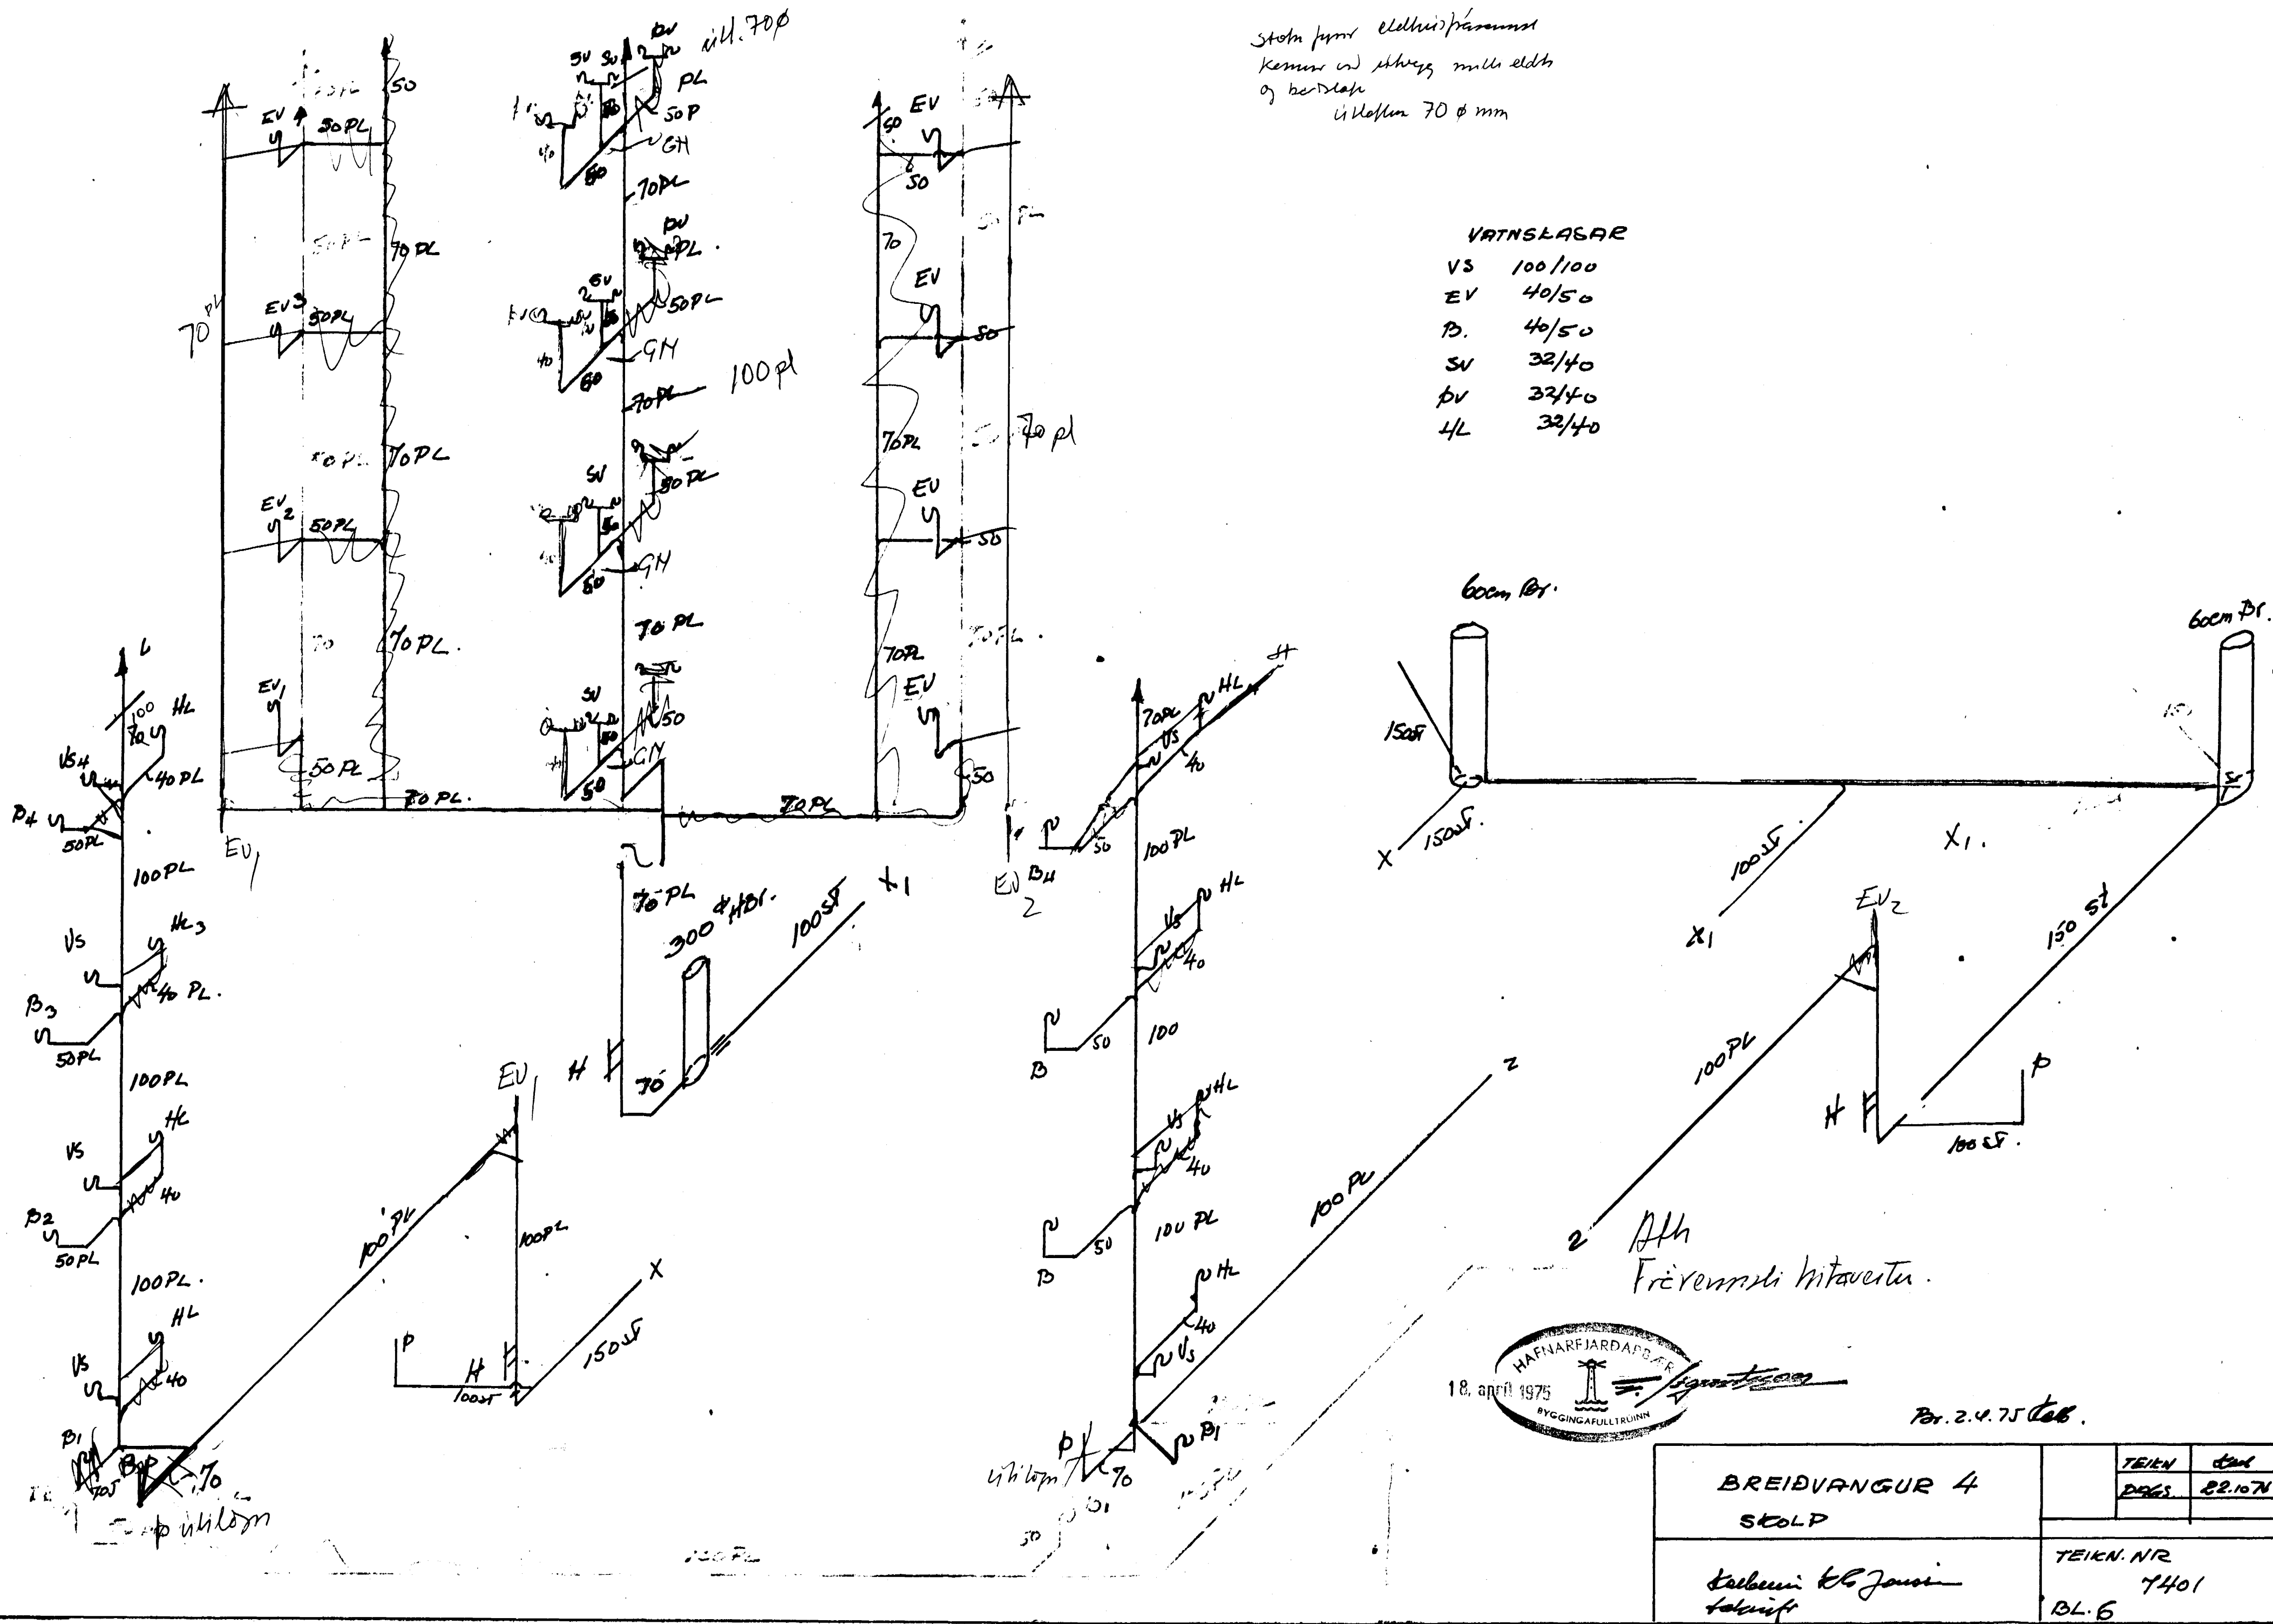

Átt Fréttirni Mitavertu.

Per. 2.4.75 *tab.*

BREIDVANGUR 4 SKOLP	TEIKN	skul
	DRÖG	B2.107N
Skelbunir Skjannir Skelbunir	TEIKN. NR	7401
		BL. 6