



GRUNNMYND 1:50

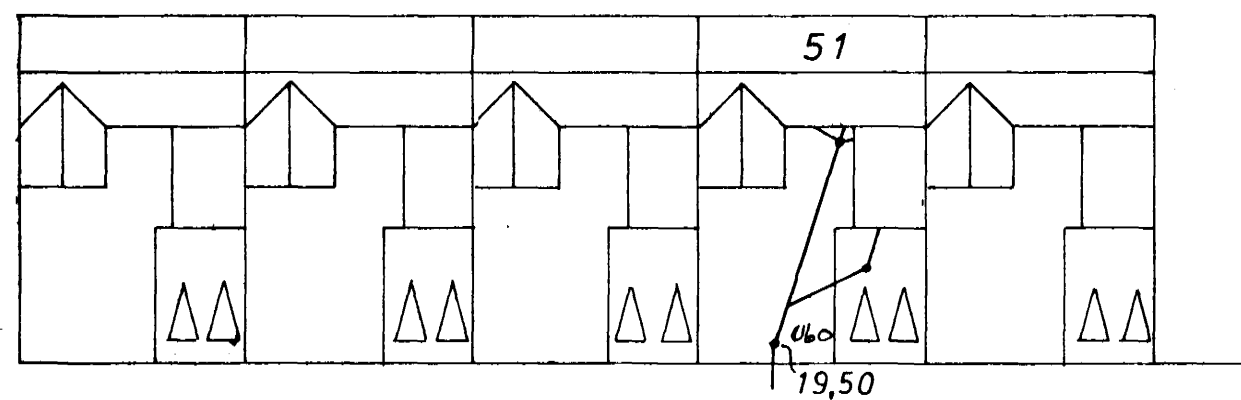

AFSTAÐA 1:500

FRÆRENNSLI:
 EFNI OG FRAGANGUR LAGNA
 SKAL VERA SAMKVÆMT
 BYGGINGASAMÞYKKT HAFNARFJARDAR
 OG REGLUGERÐ UM HOLRÆSI
 Í REYKJAVÍK.

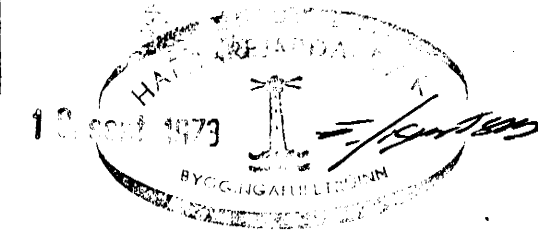

BREIÐVANGUR 51	MÆLIKVARÐI 1:50 1:500	VERK 7312	TEIKN NR 4
FRÆRENNSLISLÖGN GRUNNMYND	Hannað: AS Telknað: JW	Yfirfarir: Samb: JB	DAGS JULÍ '73
JÓHANN GUNNAR BERGPÓRSSON VERKFR MVFI KÖLDUKINN 9 - HAFNARFIRÐI - Sími 52895	BREYTT		