


OFNASKRA A T 40°C

NR.	HITATAP KCAL/T	OFN RUNTAL	TENGI
1	810	2 V 49 / 1200	C B 10
2	1410	2 V 77 / 1400	A B 10
3	730	V 63 / 1500	C B 10
4	730	V 63 / 1500	C B 10
5	730	V 63 / 1500	A D 10
6	910	2 V 56 / 1300	A D 10
7	2560	2 V 35 / 5500	A D 15
8	1030	3 H 42 / 1600	E F 10
9	290	V 63 / 600	A B 10
10	380	V 63 / 800	C D 10
11	3650	V 84 / 5500	A D 15
12	630	V 63 / 1100	C D 10

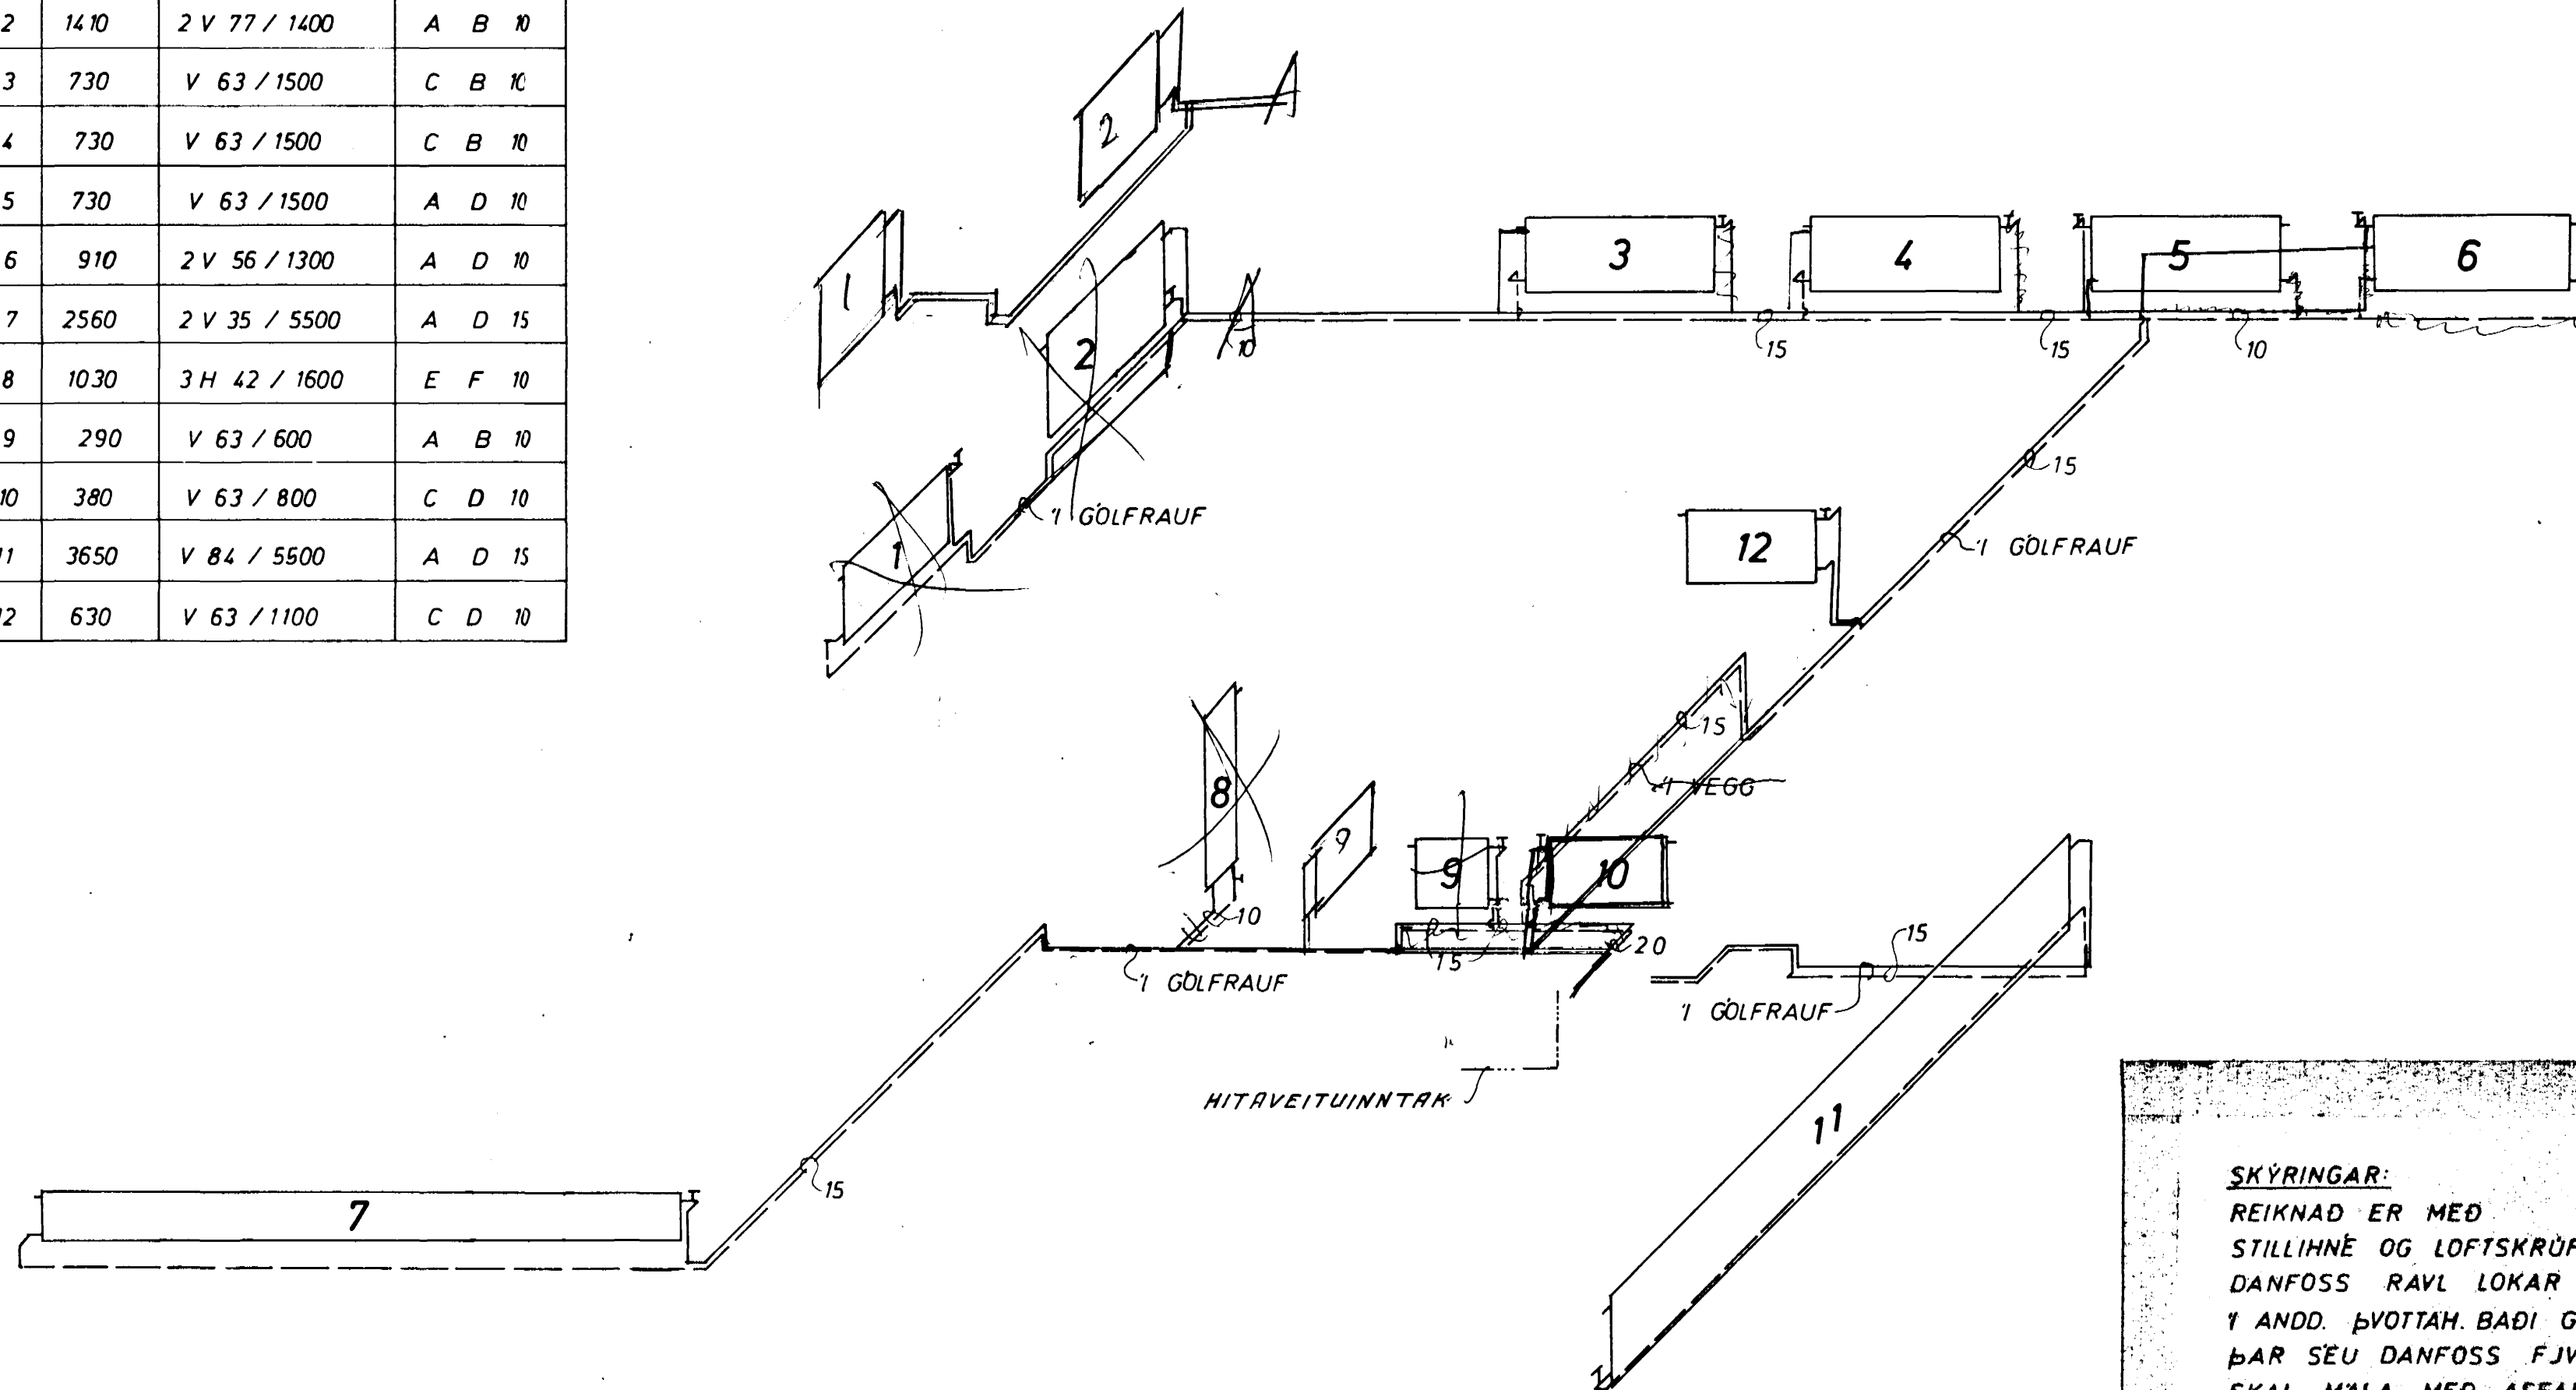

KERFI ~1:50

**SKÝRINGAR:**  
 REIKNAD ER MEÐ OFNUM SJA OFNASKRÁ  
 STILLIHNE OG LOFTSKRÚFA A ÖLLUM OFNUM  
 DANFOSS RAVL LOKAR A ÖLLUM OFNUM NEMA  
 Y ANDD. ÞVOTTAN. BADI GEYMSLU OG BILG. ÞAR SEU,  
 ÞAR SEU DANFOSS FJVR. PÍPUR VENJULEGAR SVARTAR.  
 SKAL MALA MEÐ ASFALTMÁLNINGU OG EINANGRA  
 MEÐ MINNST 20 mm GLERULLARHÖLKUM OG  
 VEFJA MEÐ PLASTDÜK.  
 VEGGJAEINANGRUN A.M.K. 2 1/2" PLAST.  
 ÞAKEINANGRUN A.M.K. 4"  
 TVÖFALT GLER Í GLUGGUM.  
 PÍPUR LIGGI Í EINANGRUN ÖTVEGGJA EDA  
 Í GÖLFRAUFUM.  
 - - - TAKNAR RAS (HEITAR PÍPUR)  
 - - - BAKRAS (KALDAR PÍPUR)



BREIDVANGUR 51	MÆLIKVARÐI ~1:50	VERK 7312	TEIKN NR 9
HITALÖGN KERFI	Hannað: <i>Ap</i> Teiknað: <i>Ag</i>	Yfirfarð: Samb: <i>Ag</i>	DAGS JÚLÍ '73
JÓHANN GUNNAR BERGPÓRSSON VERKFR M.V.F.I. KÖLDUKINN 9 - HAFNARFIRÐI - Sími 52895	BREYTT		