


**SKÝRINGAR:**

MÍSTÖÐVARPIPUR VENJULEGAR SVARTAR PÍPUR, MÁLAST MED ASFALTMÁLNINGU, BINANGRAST MED 16 MM GLERULLARHÖLKUM OG VEFJAST MED SÍDALPAPPA. GETA SKAL ÞESS AÐ ELLILEG ÞENNSLA HINDRIST EKKI Á LÖGNUM. ALLIR ÖFNAR TENGJAST MED STILLITE, TENGING Ø 10, NEMA BÍLSKURSOFNAR Ø 15. Á ALLA ÖFNA KOMI LOFTSKRÚPA ÖR SJÁLFV. LOKI (DANFOSS) ER STJÓRNAST AF VATNSHITASTIGI MERKTUR -R HERBERGISHITA " -T

**ÖFNAR: STÁLÖFNAR AF VILURKLEDDRI GERÐ, DELTA t=40°**

STADSETNING	ÖFN NR.	GERÐ	BESTA HÆÐ	BESTA LÆNGD	HITAP. KOAL/H	
ANDDYRI	1-1		75	130	555	
EIÐHÚS	2-1		60	180	1141	
STOFUR	3-1		44	210	1000	
"	4-1		44	300	1700	
"	5-1	(C 14/2)	15	150	919	(RUNTAL)
SKÁLI	6-1	(C 14/2)	15	160	970	"
GANGUR	7-1		120	70	536	
HERB.	8-1		65	130	771	
HERB.	9-1		65	150	652	
HERB.	10-1		65	150	652	
HJÓNAHERB.	11-1		65	200	1386	
ÞVOTTUR	12-1		65	150	280	
BÁL	13-1		65	100	396	
BÍLGEYMSLA	14-1		80	400	2725	
ÞVOTTUR	15-1		65	120	470	
ANDDYRI	1-2		65	100	740	
EIÐHÚS	2-2		60	180	1317	
STOFUR	3-2		44	210	1230	
"	4-2		44	300	1774	
"	5-2	(C 14/2)	15	150	1090	"
SKÁLI	6-2	(C 14/2)	15	160	1160	"
GANGUR	7-2		120	70	622	
HERB.	8-2		65	130	865	
HERB.	9-2		65	150	742	
HERB.	10-2		65	150	742	
HJÓNAHERB.	11-2		65	200	1579	
ÞVOTTUR	12-2		65	150	835	
BÁL	13-2		65	100	501	
ANDDYRI	14-2	(C 28/2)	30	190	1880	"
"	15-2		75	100	535	
BÍLGEYMSLA	16-2		80	400	2725	

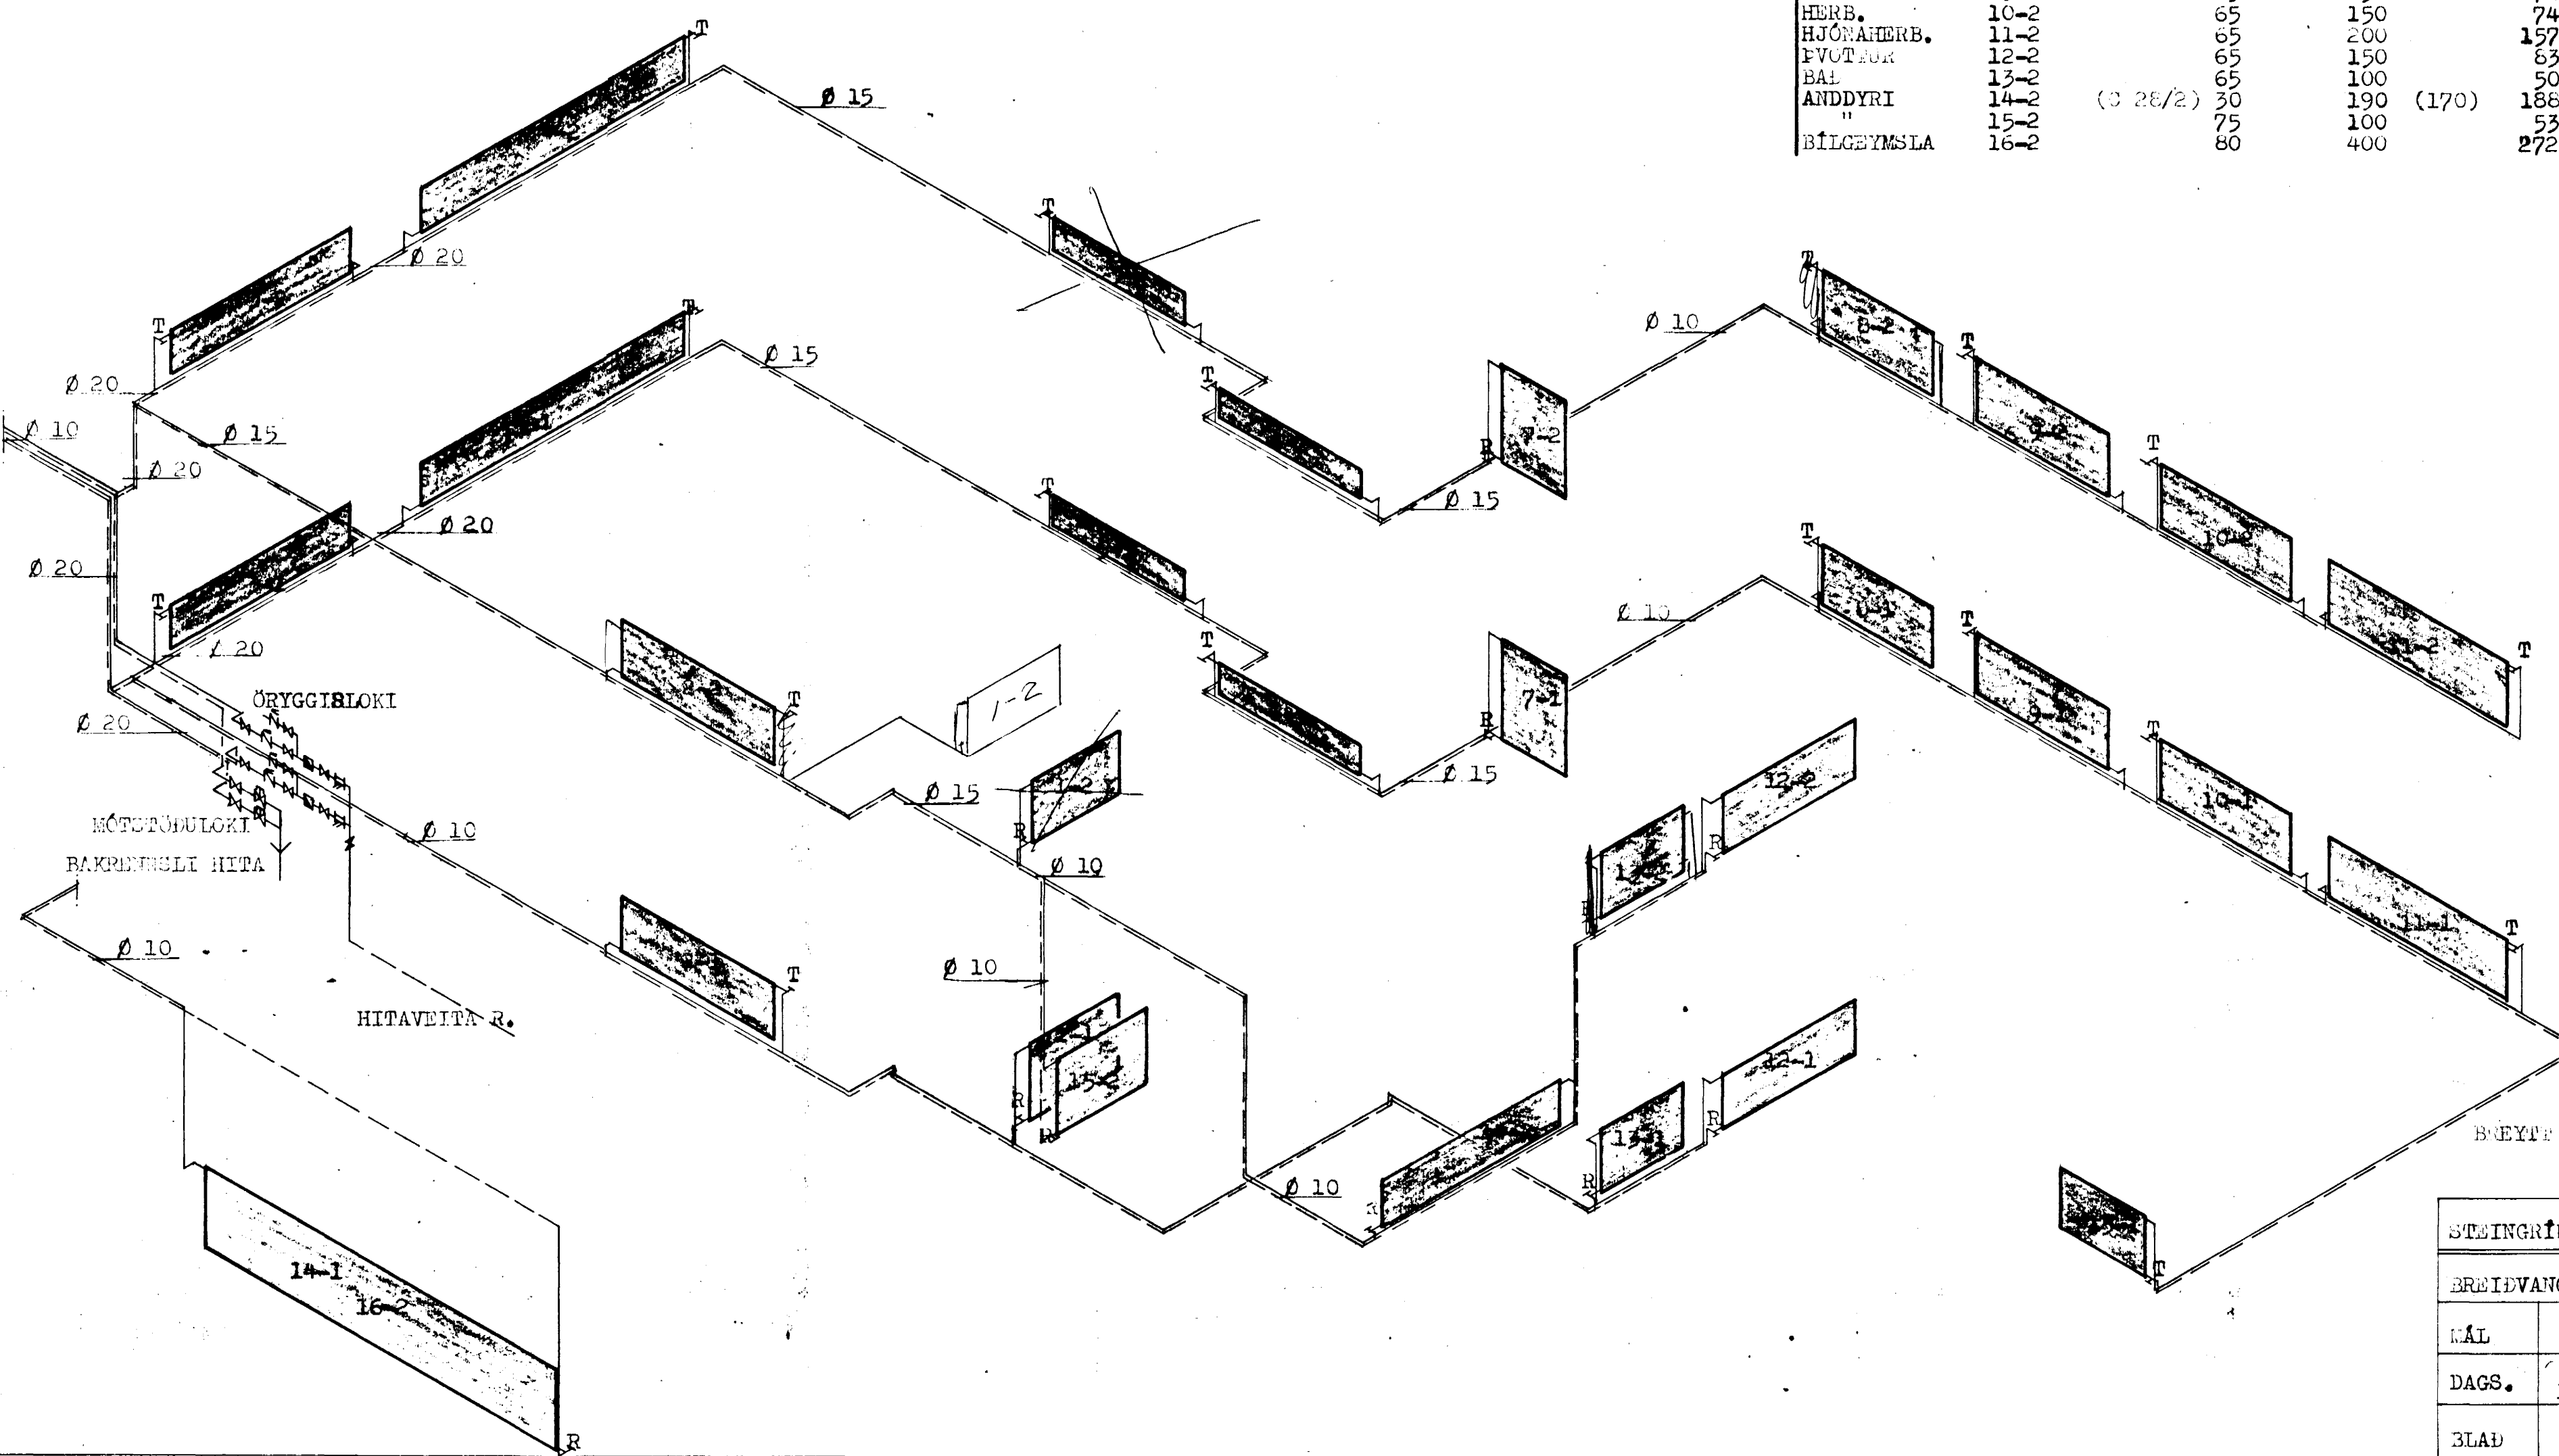

BYGGAÐ Í JÚNÍ 1976 S. F. H. f.

STEINGRÍMUR TH. ÞORLEIFSSON MTFI		
BREIÐVANGUR NR. 52 HAF. ARPIRÍJ		
KÁL	1:50	HITALAGNIR
DAGS.	OKT. 1975	TENGIMYND
BLAD	9	<i>S. F. H. f.</i>