


OFNASKRA A T 40°C

| NR. | HITATAP<br>KCAL/T | OFN RUNTAL    | TENGI  |
|-----|-------------------|---------------|--------|
| 1   | 810               | 2 V 49 / 1200 | C B 10 |
| 2   | 1410              | 2 V 77 / 1400 | A B 10 |
| 3   | 730               | V 63 / 1500   | C B 10 |
| 4   | 730               | V 63 / 1500   | C B 10 |
| 5   | 730               | V 63 / 1500   | A D 10 |
| 6   | 910               | 2 V 56 / 1300 | A D 10 |
| 7   | 2560              | 2 V 35 / 5500 | A D 15 |
| 8   | 1030              | 3 H 42 / 1600 | E F 10 |
| 9   | 290               | V 63 / 600    | A B 10 |
| 10  | 380               | V 63 / 800    | C D 10 |
| 11  | 3650              | V 84 / 5500   | A D 15 |
| 12  | 630               | V 63 / 1100   | C D 10 |

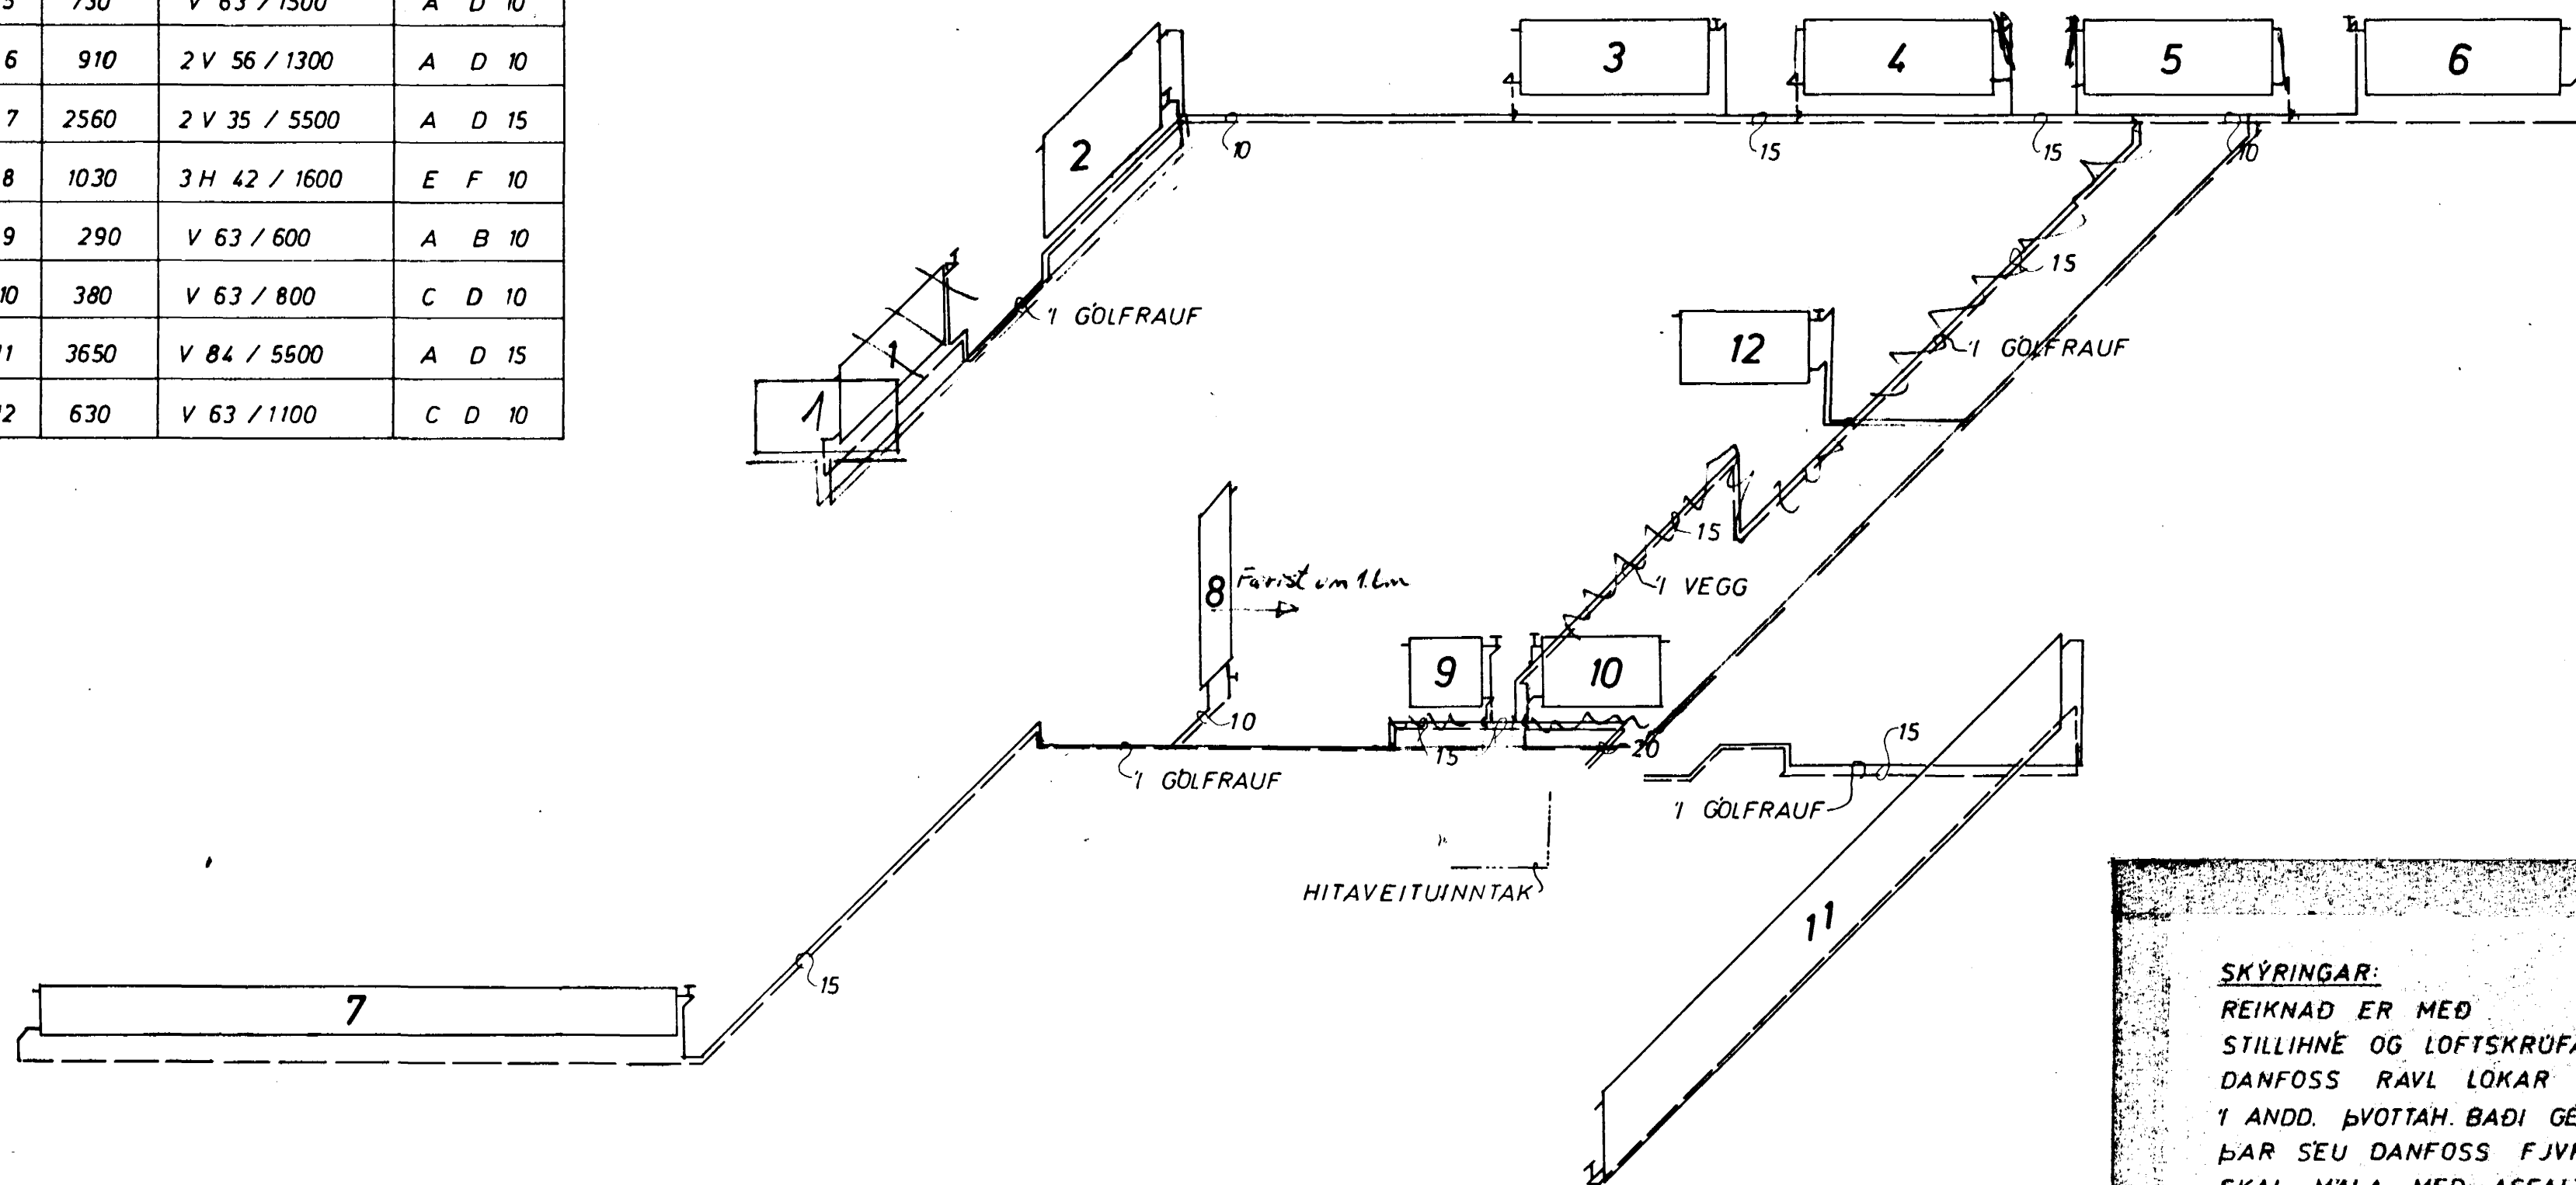

KERFI ~1:50

**SKÝRINGAR:**  
 REIKNAD ER MEÐ OFNUM SJA OFNASKRA  
 STILLIHNE OG LOFTSKRUFU A ÖLLUM OFNUM  
 DANFOSS RAVL LOKAR A ÖLLUM OFNUM NEMA  
 1 ANDD. ÞVOTTAN BADI GEYMSLU OG ÞILG. ÞAR SEU.  
 ÞAR SEU DANFOSS FJVR. PIPUR VENJULEGAR SVARTAR  
 SKAL MALA MED ASFALTMALNINGU OG EINANGRA  
 MEÐ MINNST 20 mm GLERULLARHÖLKUM OG  
 VEFJA MED PLASTDÜK.  
 VEGGJAEINANGRUN A.M.K. 2 1/2" PLAST.  
 ÞAKEINANGRUN A.M.K. 4"  
 TVÖFALT GLER I GLUGGUM.  
 PIPUR LIGGI I EINANGRUN ÚTVEGGJA. EDA  
 I GÖLFRAUFUM.  
 - - - - TAKNAR RAS (HEITAR PIPUR)  
 - - - - BAKRAS (KALDAR PIPUR)



|   |                          |                       |                  |
|---|--------------------------|-----------------------|------------------|
| BREIDVANGUR 53  | MÆLIKVARÐI<br>~1:50      | VERK<br>7312          | TEIKN NR<br>9    |
| HITALÖGN KERFI  | Hannað: AS<br>Telnað: AS | Yfirfarð:<br>Samb: JB | DAGS<br>JULI '73 |
| JÓHANN GUNNAR BERGPÓRSSON VERKFR MVFI<br>KÖLDUKINN 9 - HAFNARFIRÐI - Sími 52895 | BREYTT                   |                       |                  |