


OFNASKRA AT 40°C

NR.	HITATAP KCAL/T	OFN RUNTAL	TENGI
1	810	2 V 49 / 1200	C B 10
2	1410	2 V 77 / 1400	A B 0
3	730	V 63 / 1500	C B 10
4	730	V 63 / 1500	C B 10
5	730	V 63 / 1500	A D 10
6	910	2 V 56 / 1300	A D 10
7	2560	2 V 35 / 5500	A D 15
8	1030	3 H 42 / 1600	E F 0
9	290	V 63 / 600	A B 10
10	380	V 63 / 800	C D 10
11	3650	V 84 / 5500	A D 15
12	630	V 63 / 1100	C D 10

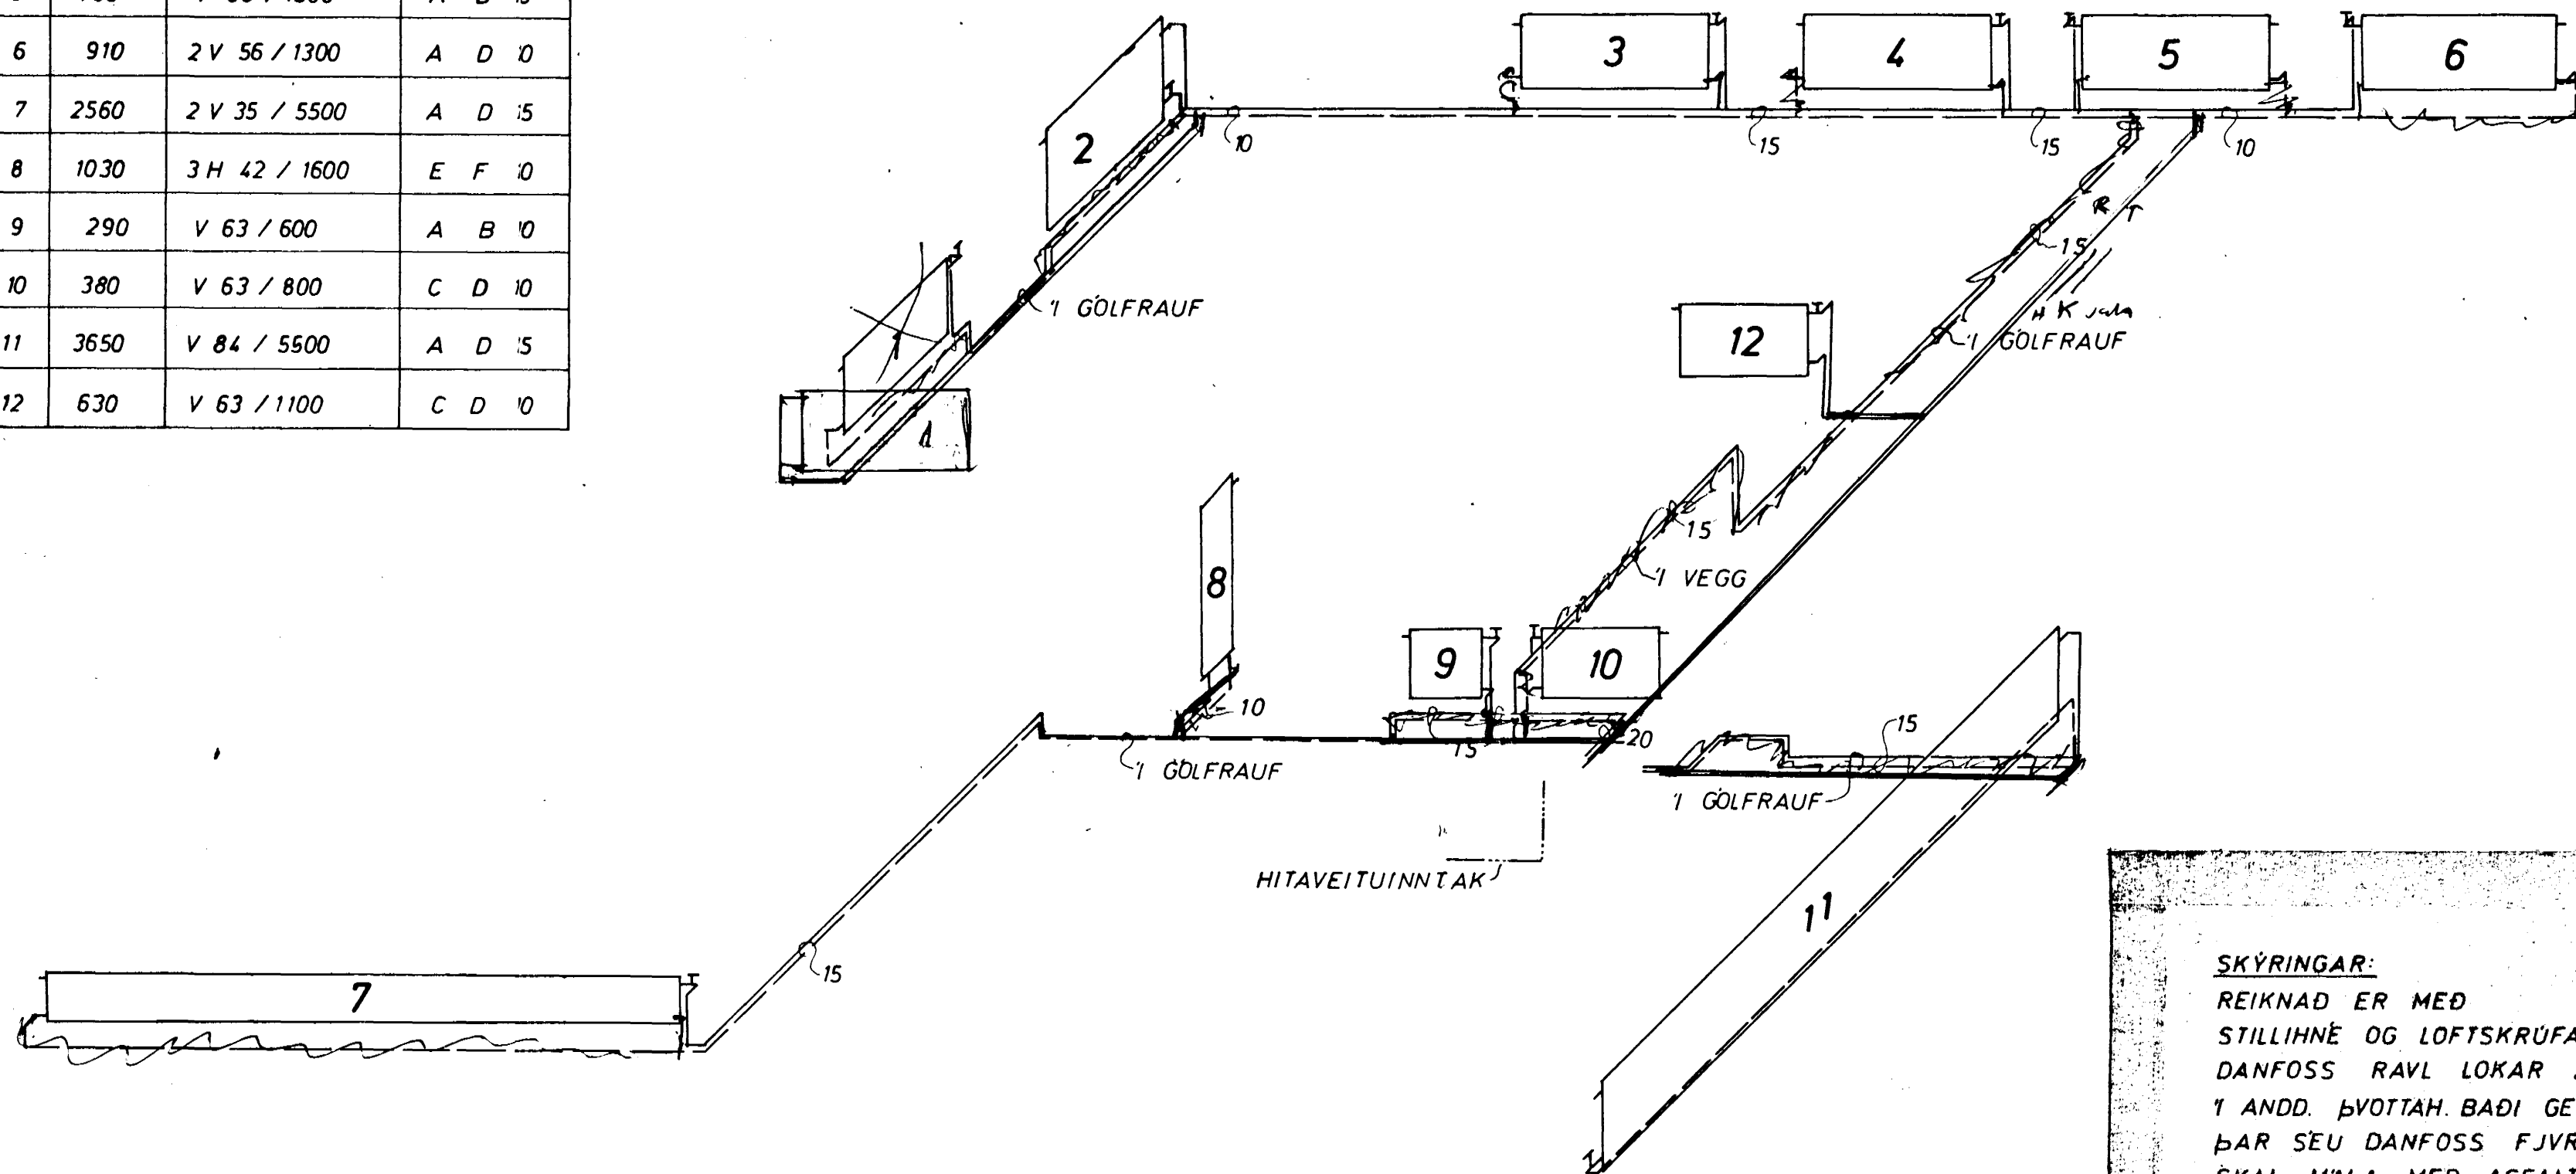

KERFI ~1:50

SKÝRINGAR:
 REIKNAD ER MED OFNUM SJA OFNASKRA
 STILLIHNE OG LOFTSKRUFU A ÖLLUM OFNUM
 DANFOSS RAVL LOKAR A ÖLLUM OFNUM NEMA
 1 ANDD. ÞVOTTAH. BAÐI GEYMSLU OG BILG. ÞAR SEU
 ÞAR SEU DANFOSS FJVR. PIPUR VENJULEGAR SVARTAR
 SKAL MALA MED ASFALTMALNINGU OG EINANGRA
 MED MINNST 20 mm GLERULLARHÖLKUM OG
 VEFJA MED PLASTDUK.
 VEGGJAEINANGRUN A.M.K. 2 1/2" PLAST.
 ÞAKEINANGRUN A.M.K. 4"
 TVÖFALT GLER 1 GLUGGUM.
 PIPUR LIGGI 1 EINANGRUN ÚTVEGGJA EDA
 1 GÖLFRAUFUM.
 - - - - TAKNAR RAS (HEITAR PIPUR)
 - - - - BAKRAS (KALDAR PIPUR)



BREIÐVANGUR 55	MÆLIKVARÐI ~1:50	VERK 7312	TEIKN NR 9
HITALÖGN KERFI	Hannað: [Signature] Teiknað: [Signature]	Yfirfarið: Samb: [Signature]	DAGS JÚLÍ '73
JÓHANN GUNNAR BERGPÓRSSON VERKFR MVFI KÖLDUKINN 9 - HAFNARFIRÐI - Sími 52895	BREYTT		