





Samþykkt á 27/6/76  
 nefndar þ. 116 1977  
 BYGGINGAÞULLTRÚINN  
 Í HAFNARFIRÐI  
 S. Sigurðsson

Gæpa átt frá eomb  
 af þessum samráði við  
 byggingaþulltrúna

AFSTÖÐUMYND. M. 1:500

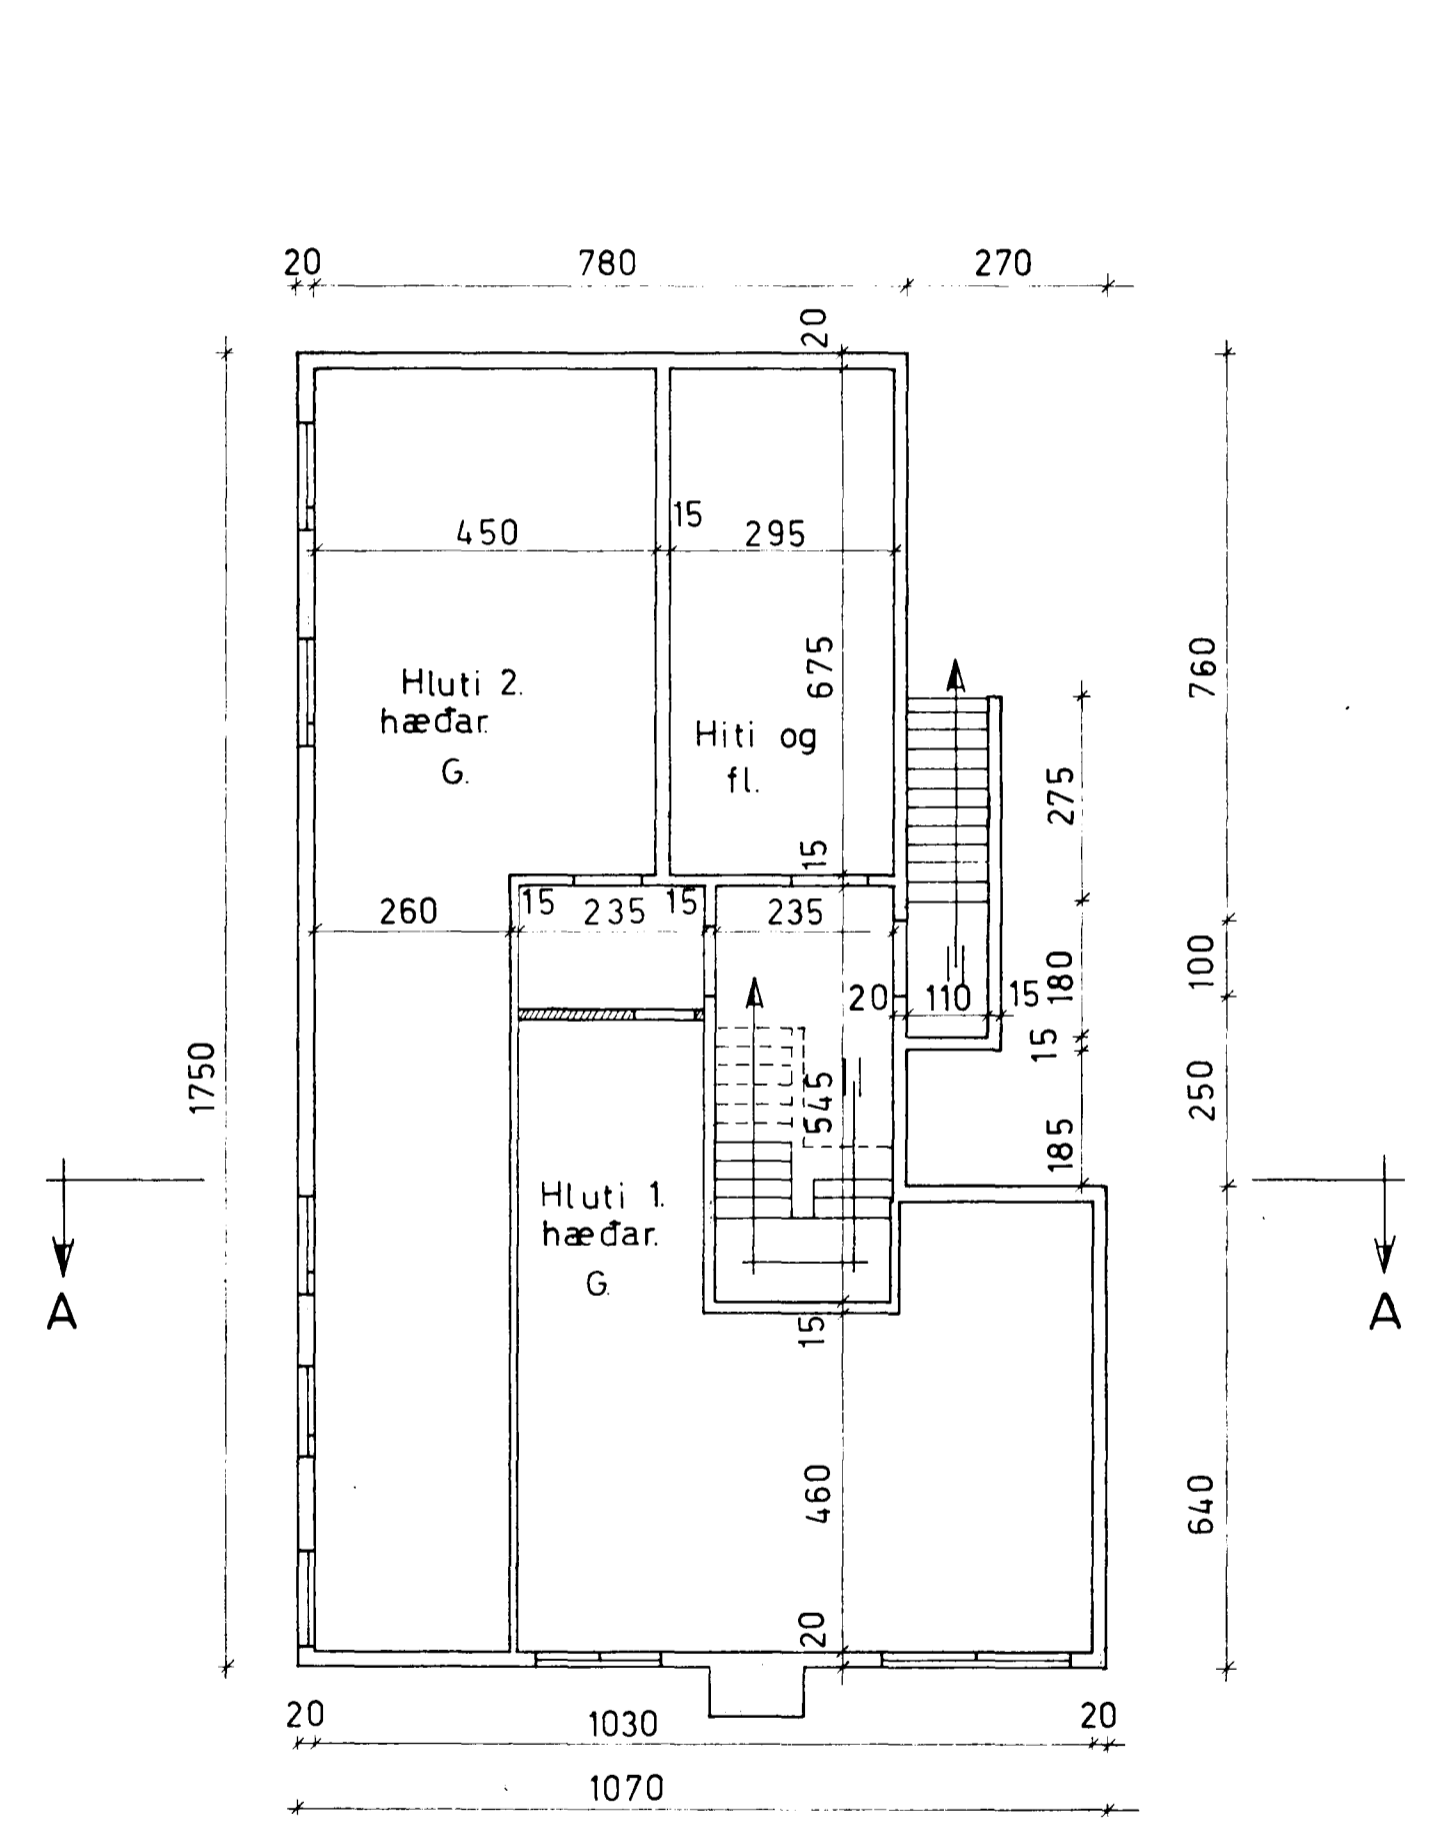

GRUNNMYND  
 KJALLARA.

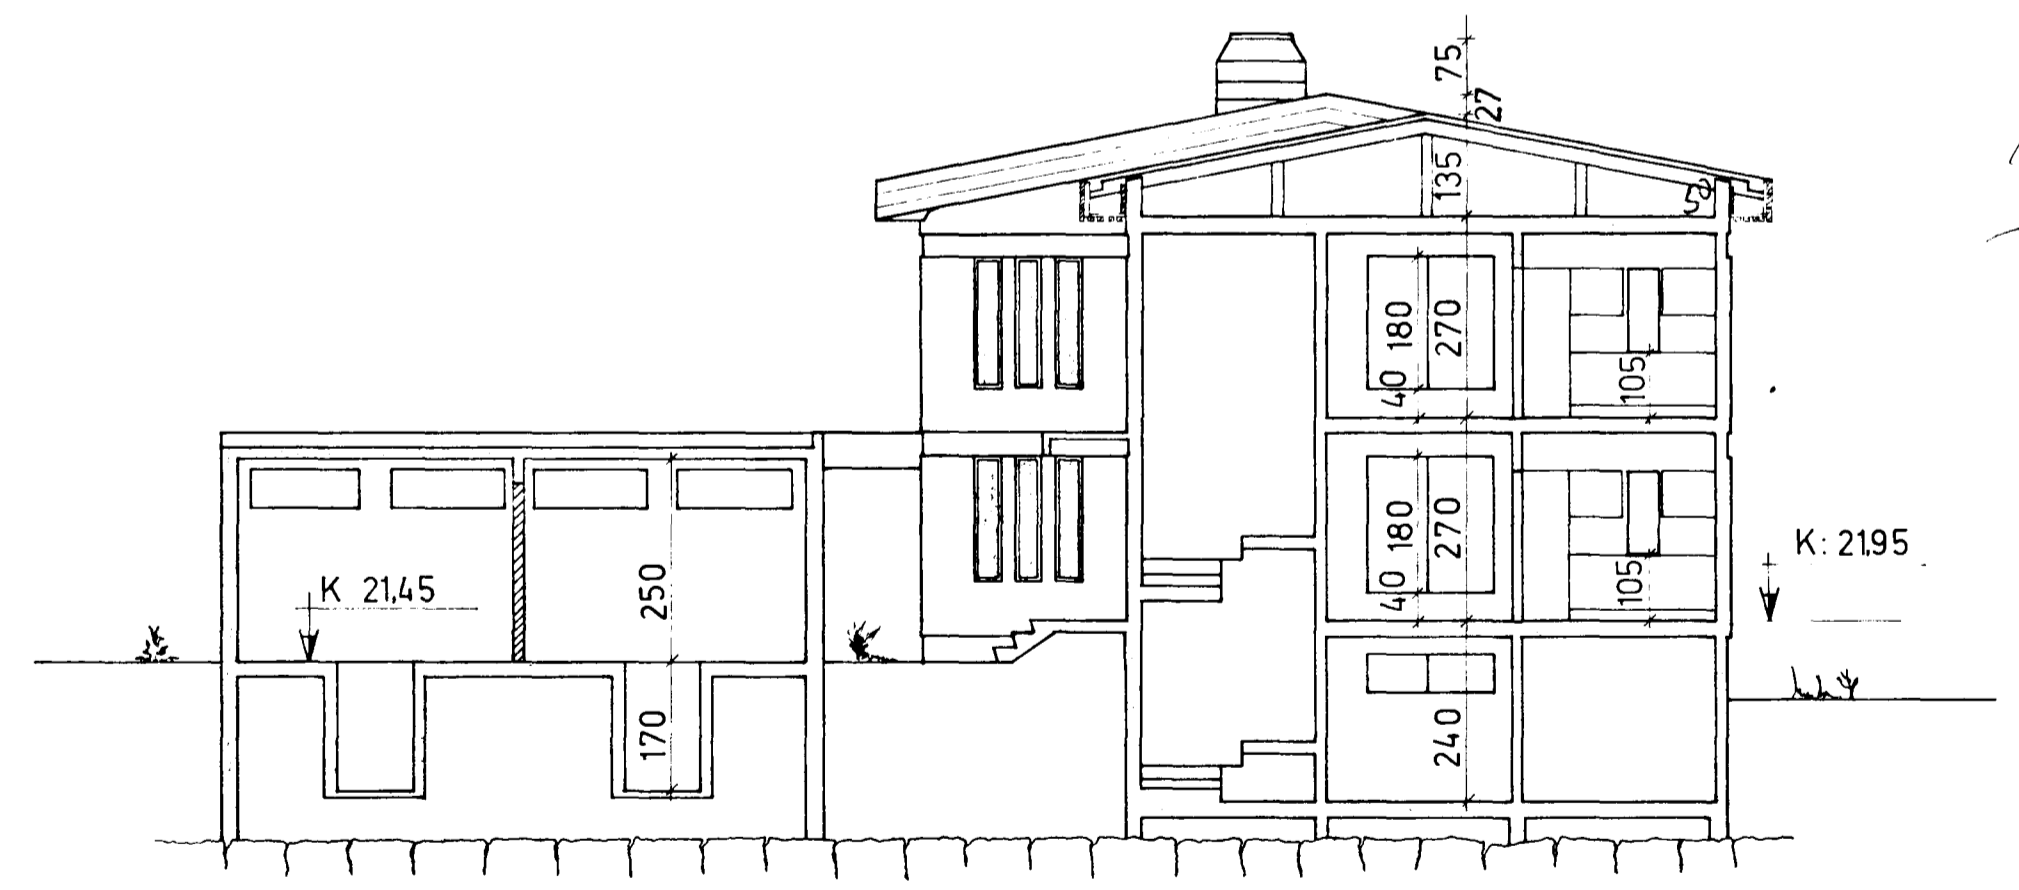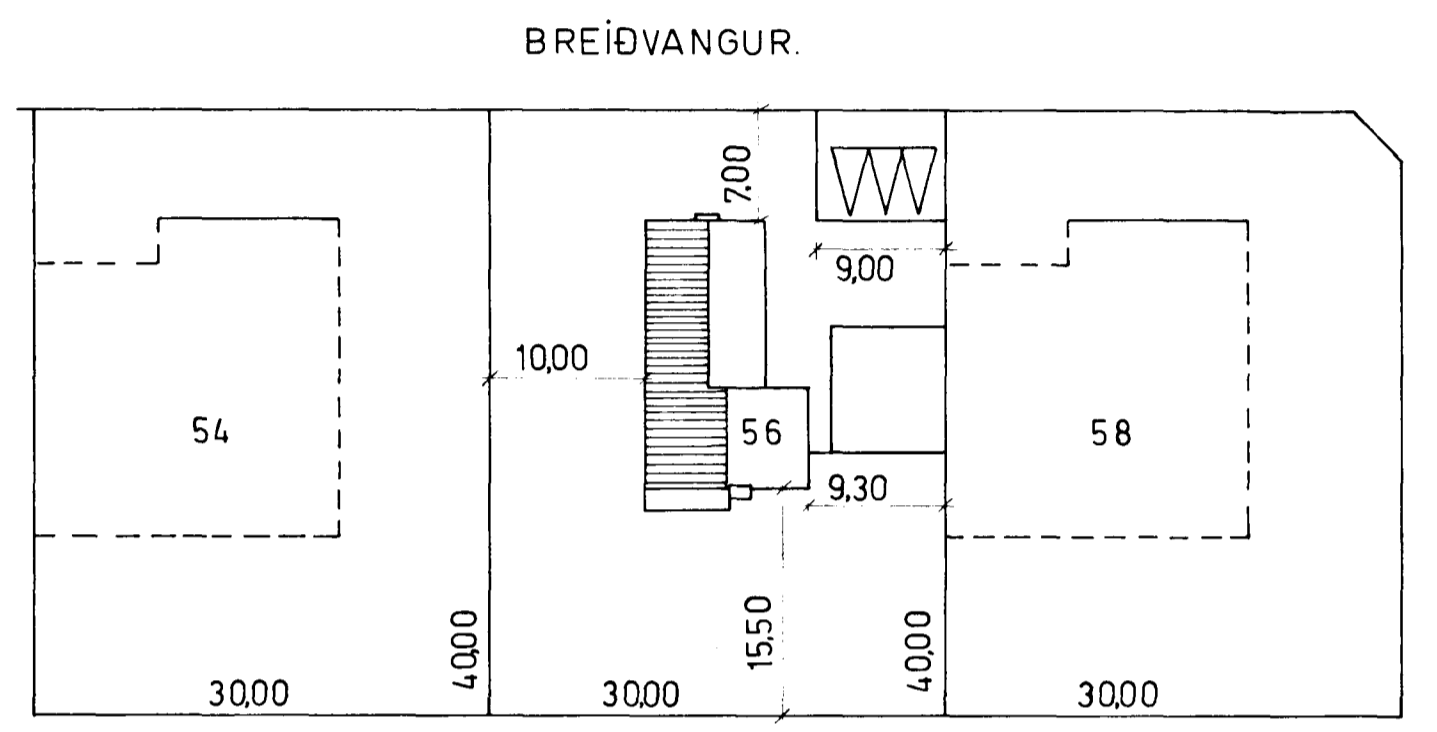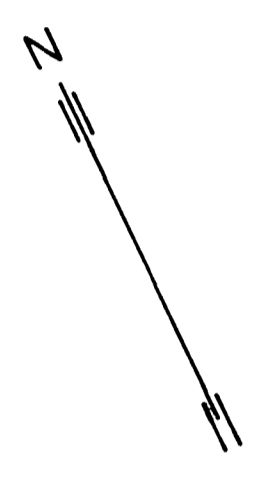

SNÍÐ A-A.

125  
 20  
 85  
 40

BREITT 1 MARS 1977				
TEIKNING NR.	DAGS	NAFN	YFIRF	
BREIÐVANGUR 56	Mælt:			
	Hannað:	Jóni H. Sv. Sv.		
	Teiknað:	Jóni H. Sv. Sv.		
AFSTÖÐUMYND, GRUNNMYND KJALLARA, SNÍÐ.				Mælikv 1:100 1:500
Svanlangi Sveinsson. H.T.F.I. Jóni H. Sv. Sv.				Samb