
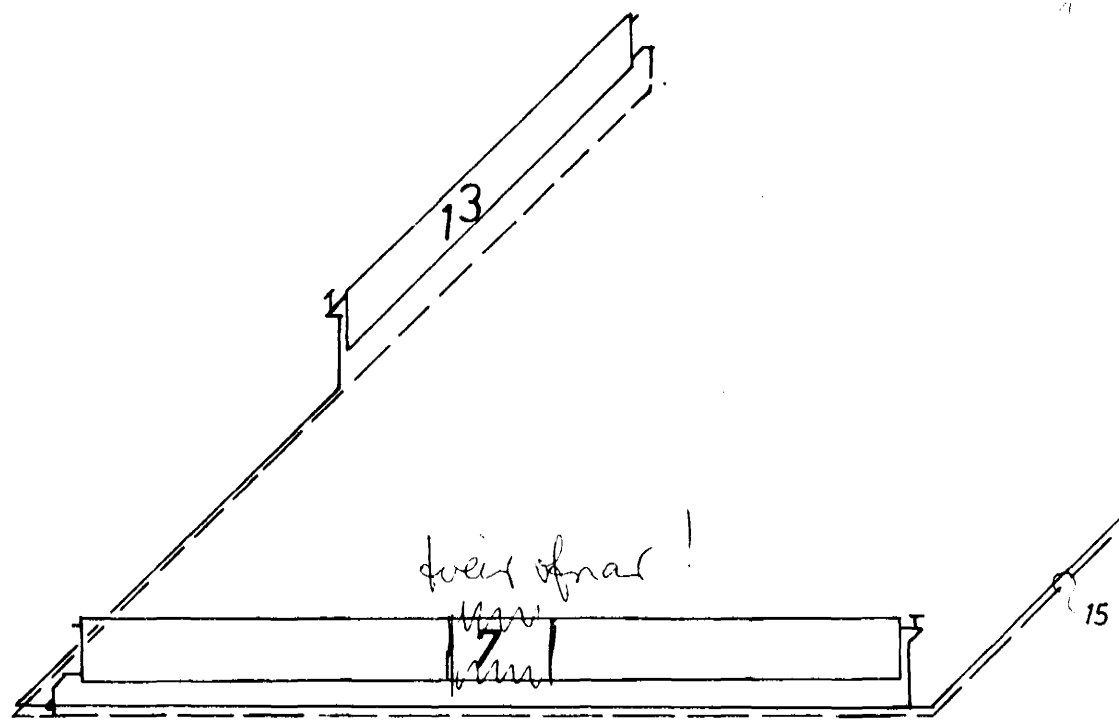



OFNASKRÁ A T 40°C

NR.	HITATAP KCAL/T	OFN RUNTAL	TENGI
1	810	2 V 49 / 1200	C B 10
2	1410	2 V 77 / 1400	A B 10
3	730	V 63 / 1500	C B 10
4	730	V 63 / 1500	C B 10
5	730	V 63 / 1500	A D 10
6	910	2 V 56 / 1300	A D 10
7	2560	2 V 35 / 5500	A D 15
8	1030	3 H 42 / 1600	E F 10
9	290	V 63 / 600	A B 10
10	380	V 63 / 800	C D 10
11	3650	V 84 / 5500	A D 15
12	630	V 63 / 1100	C D 10
13	670	V 63 / 1900	A D 10

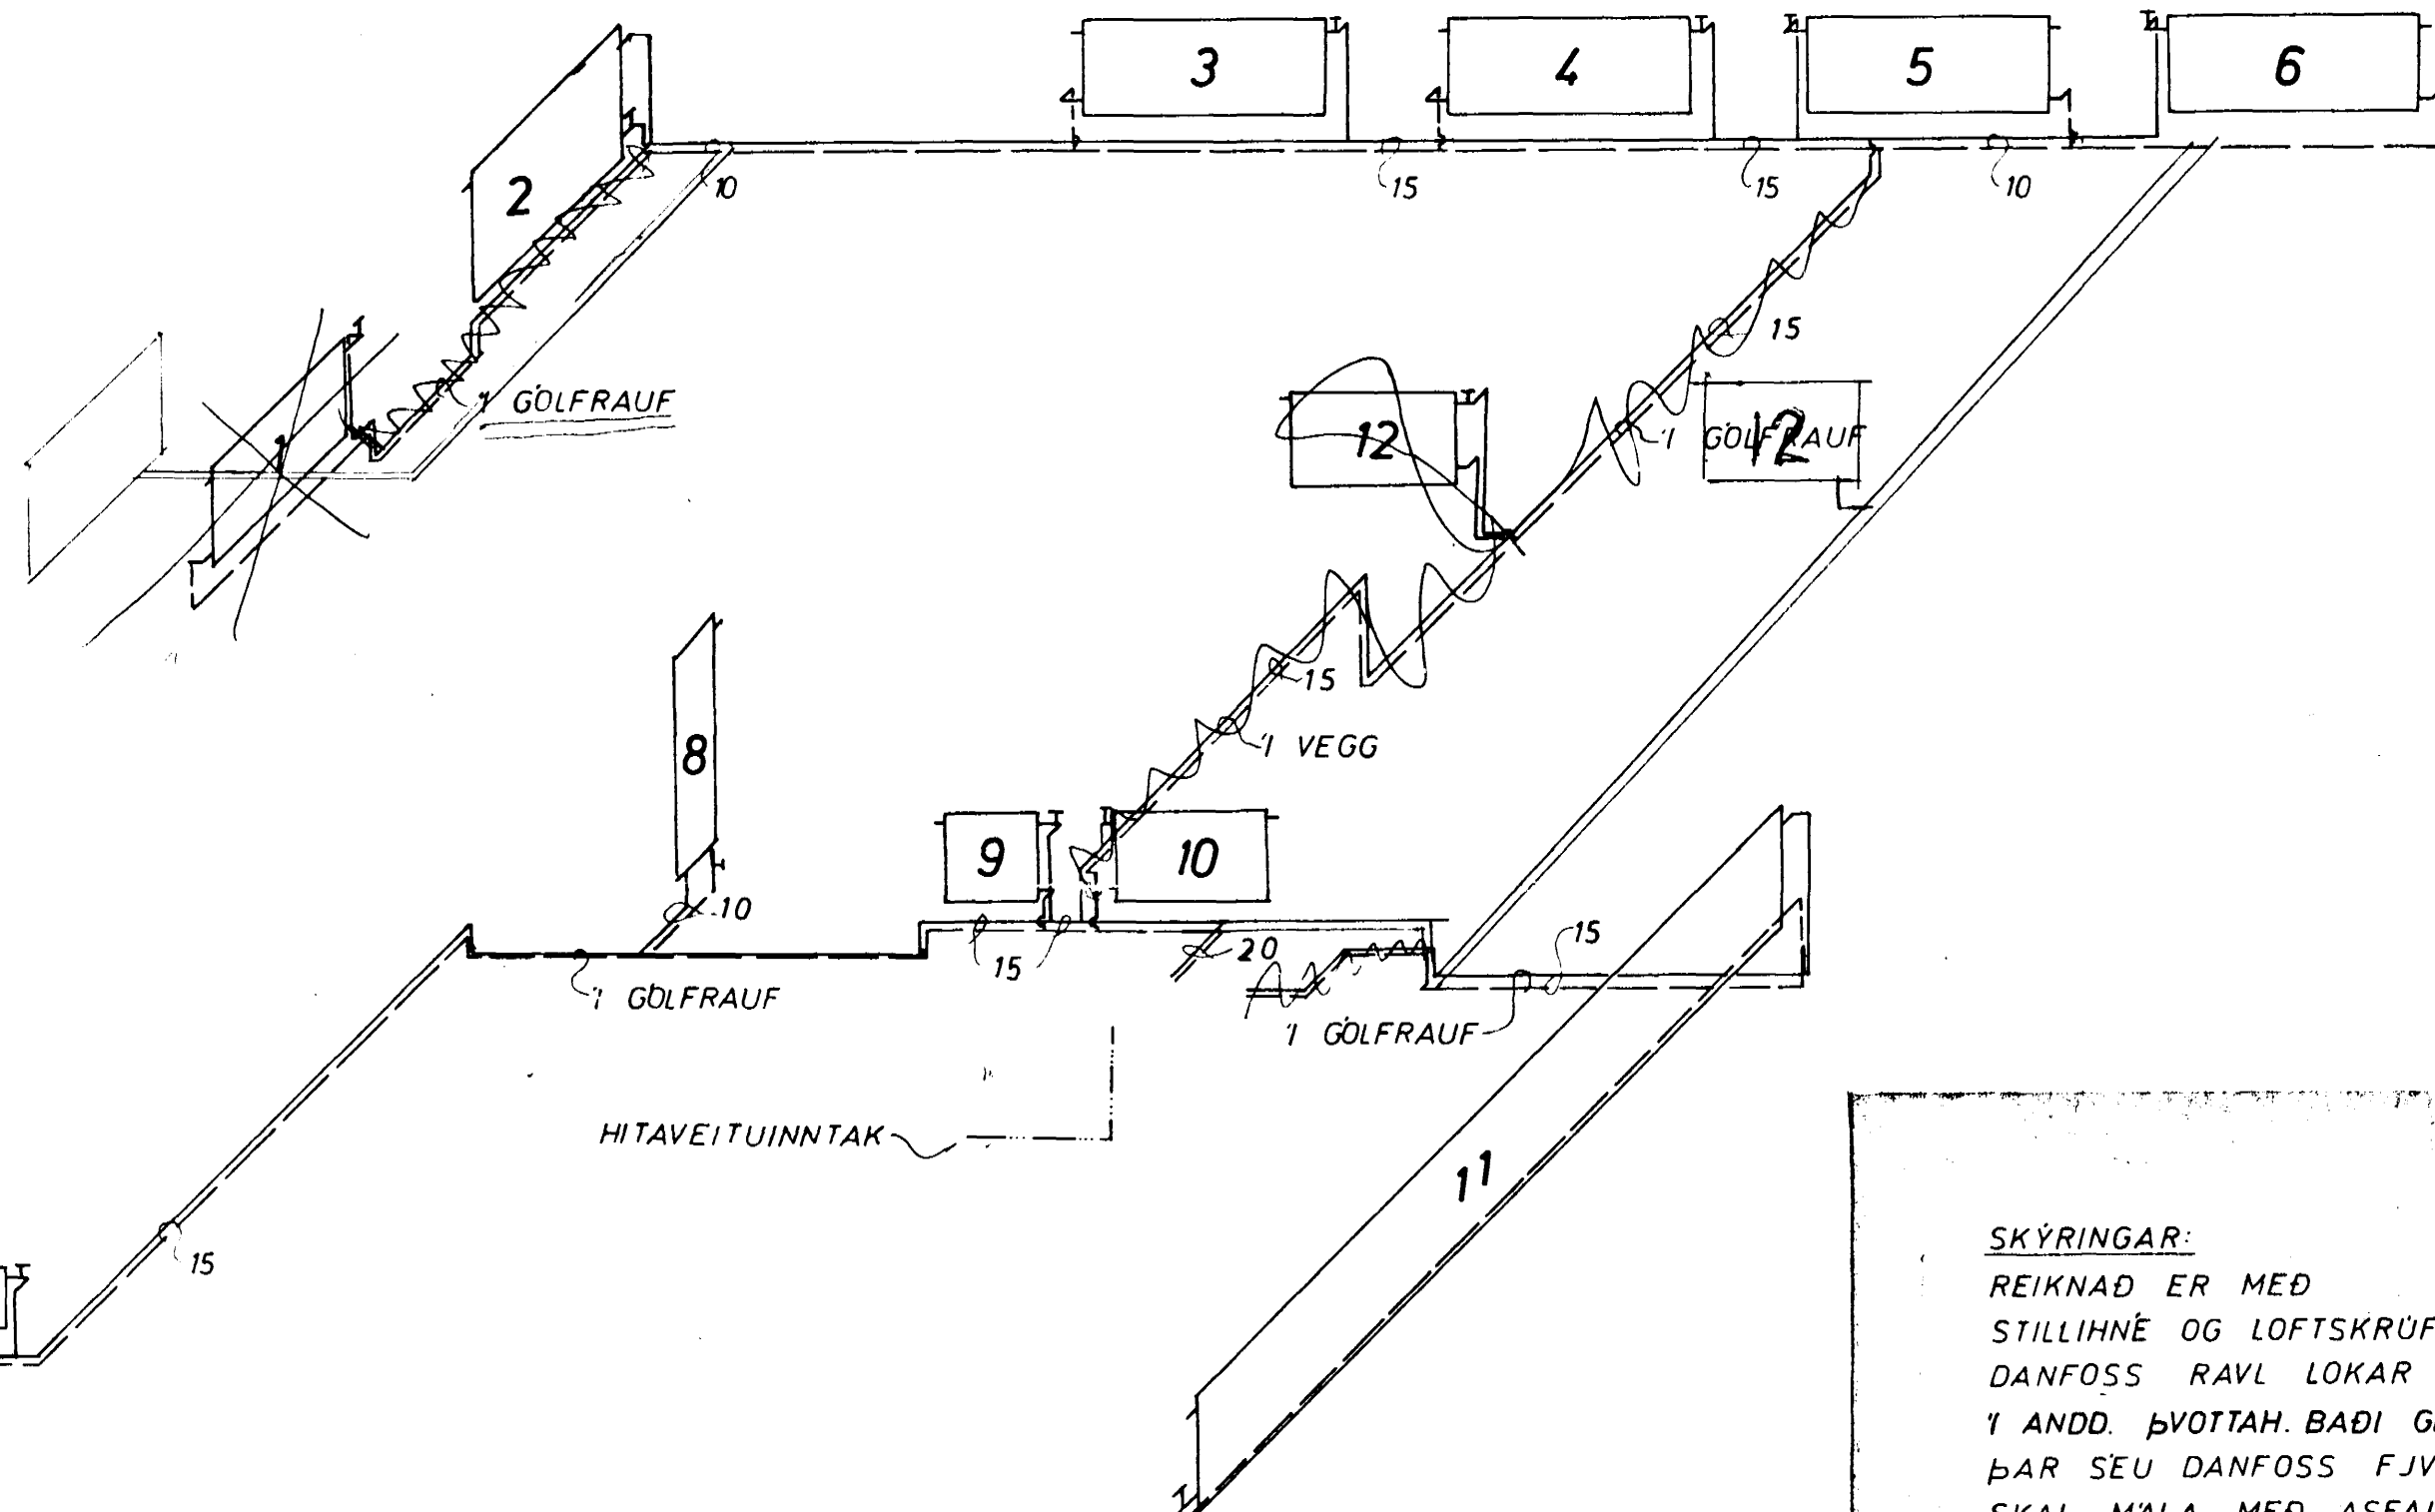

KERFI ~1:50

**SKÝRINGAR:**  
 REIKNAD ER MED OFNUM SJÁ OFNASKRÁ  
 STILLIHNE OG LOFTSKRÜFA Á ÖLLUM OFNUM  
 DANFOSS RAVL LOKAR Á ÖLLUM OFNUM NEMA  
 Í ANDD. ÞVOTTAH. BAÐI GEYMSLU OG BÍLG. ÞAR SEU  
 ÞAR SEU DANFOSS FJVR. PÍPUR VENJULEGAR SVARTAR  
 SKAL MÁLA MED ASFALTMALNINGU OG EINANGRA  
 MED MINNST 20 mm GLERULLARHÖLKUM OG  
 VEFJA MED PLASTDÜK.  
 VEGGJAEINANGRUN A.M.K. 2 1/2" PLAST.  
 ÞAKEINANGRUN A.M.K. 4"  
 TVÖFALT GLER Í GLUGGUM.  
 PÍPUR LIGGI Í EINANGRUN ÚTVEGGJA EDA  
 Í GÖLFRAUFUM.  
 - - - - - TÄKNAR RÁS (HEITAR PÍPUR)  
 - - - - - BAKRAS (KALDAR PÍPUR)

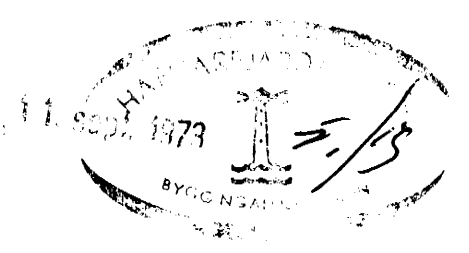

BREIÐVANGUR 57	MÆLIKVARDI ~1:50	VERK 7312	TEIKN NR 9
HITALÖGN KERFI	Hannað: <i>AB</i> Teiknað: <i>AB</i>	Yfirfarið: Samb: <i>AB</i>	DAGS JULÍ '73
JÓHANN GUNNAR BERGÞÓRSSON VERKFR MVFI KÖLDUKINN 9 - HAFNARFIRÐI - Sími 52895	BREYTT		