

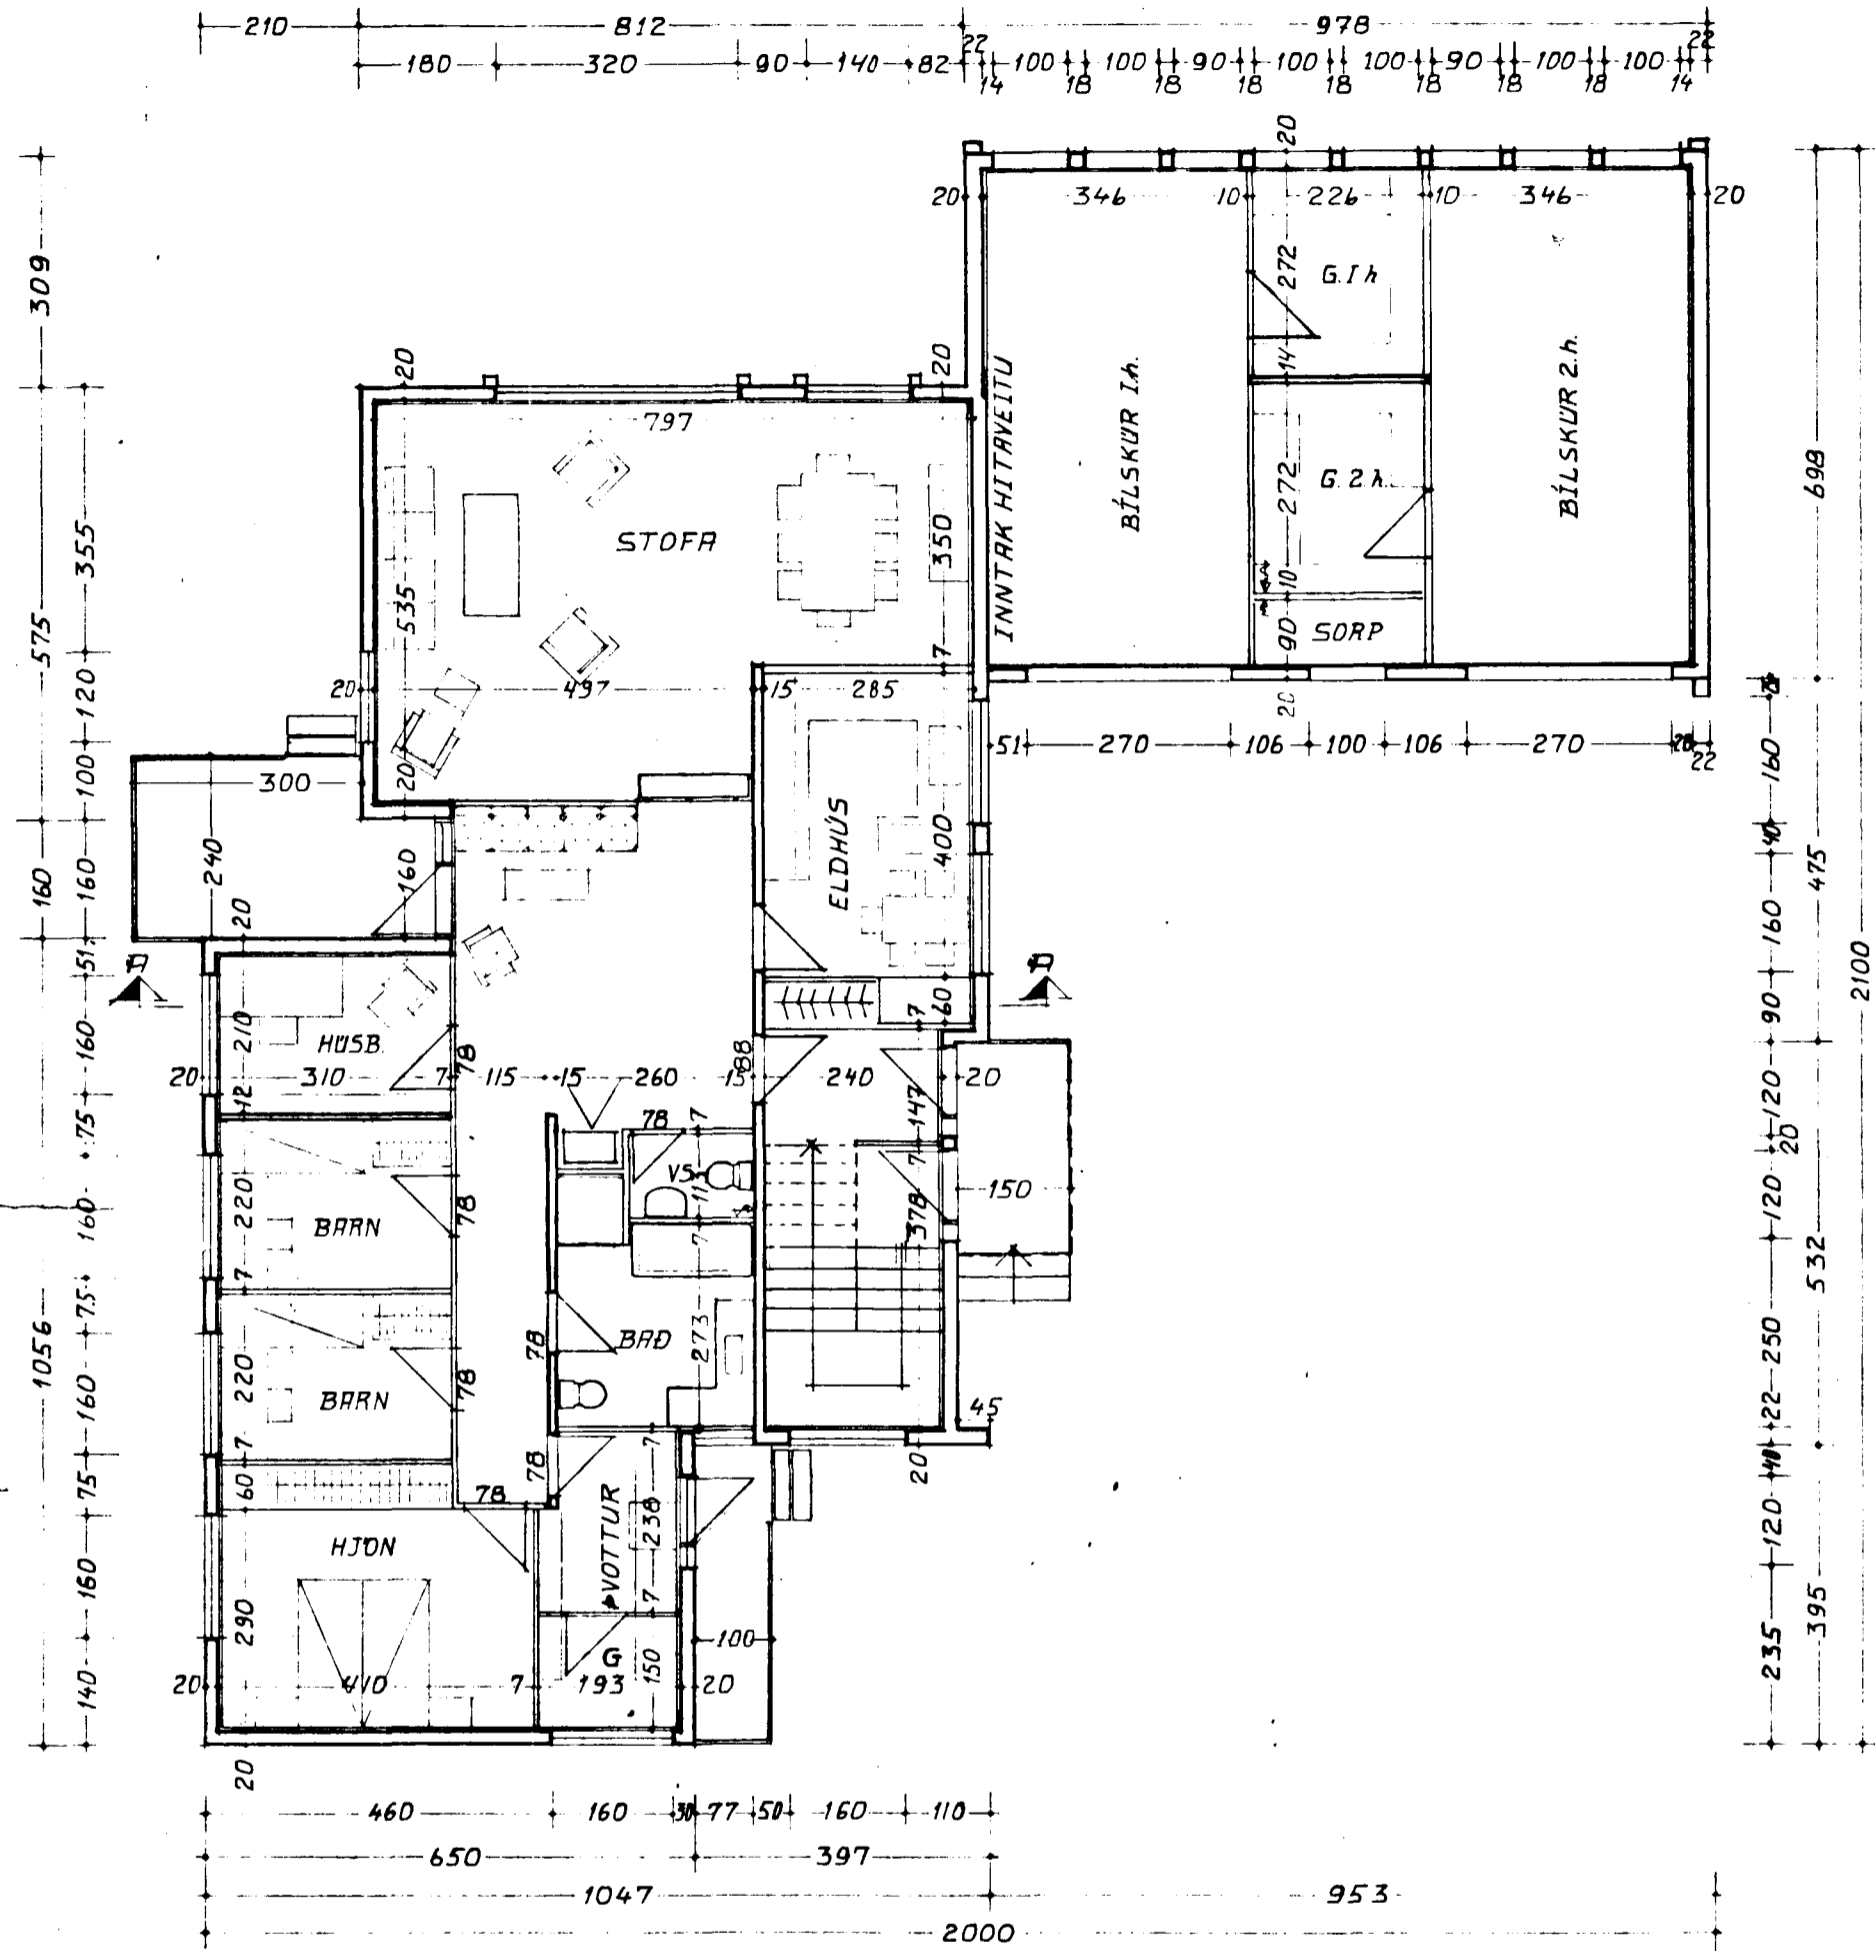
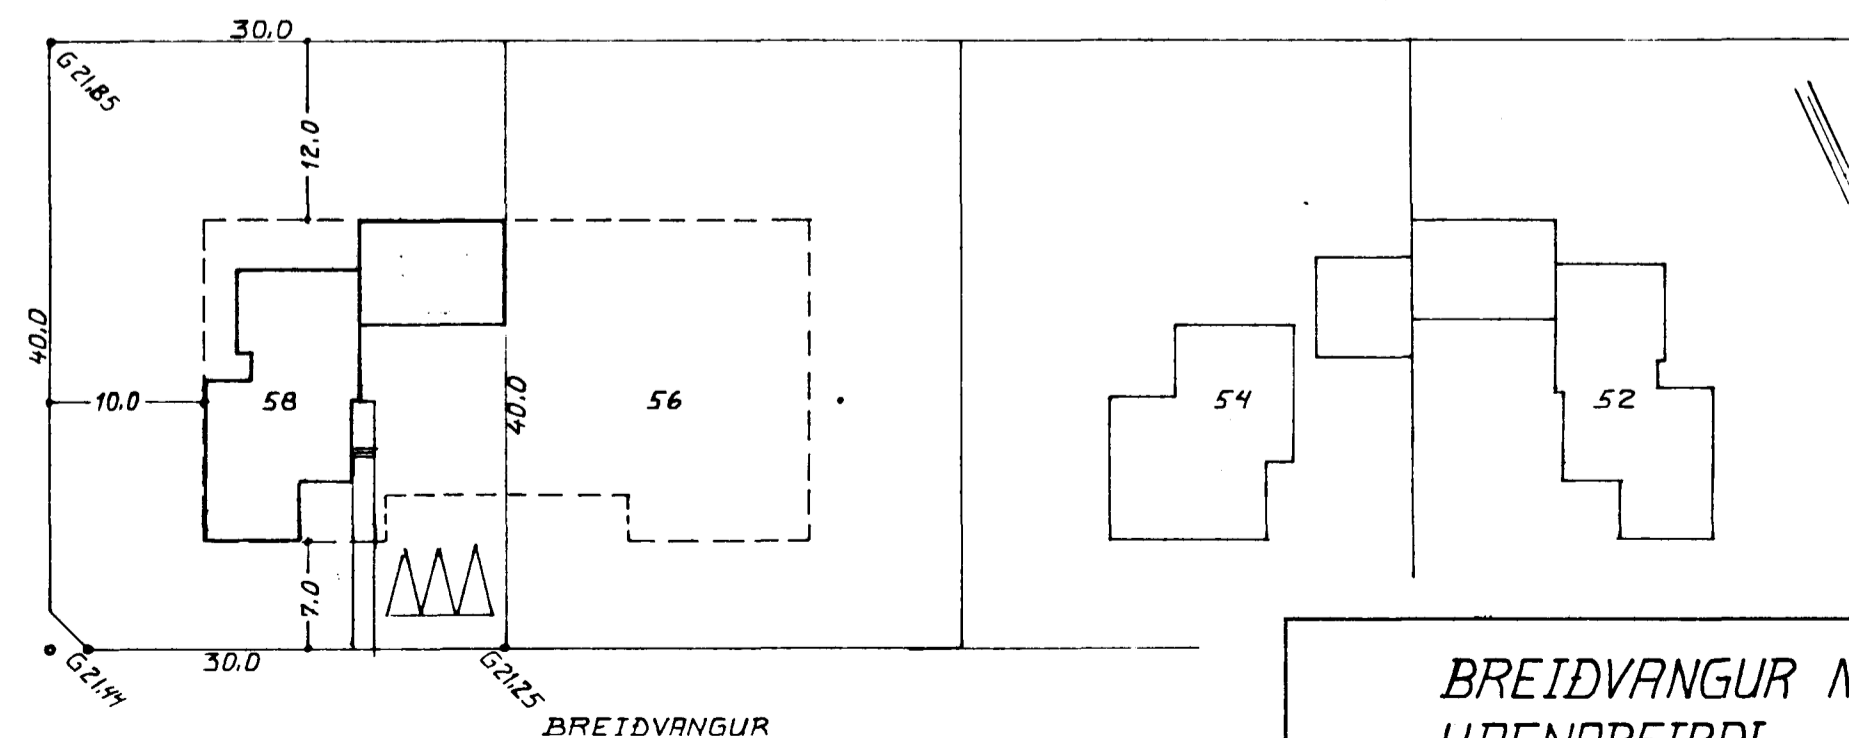


1. HÆÐ

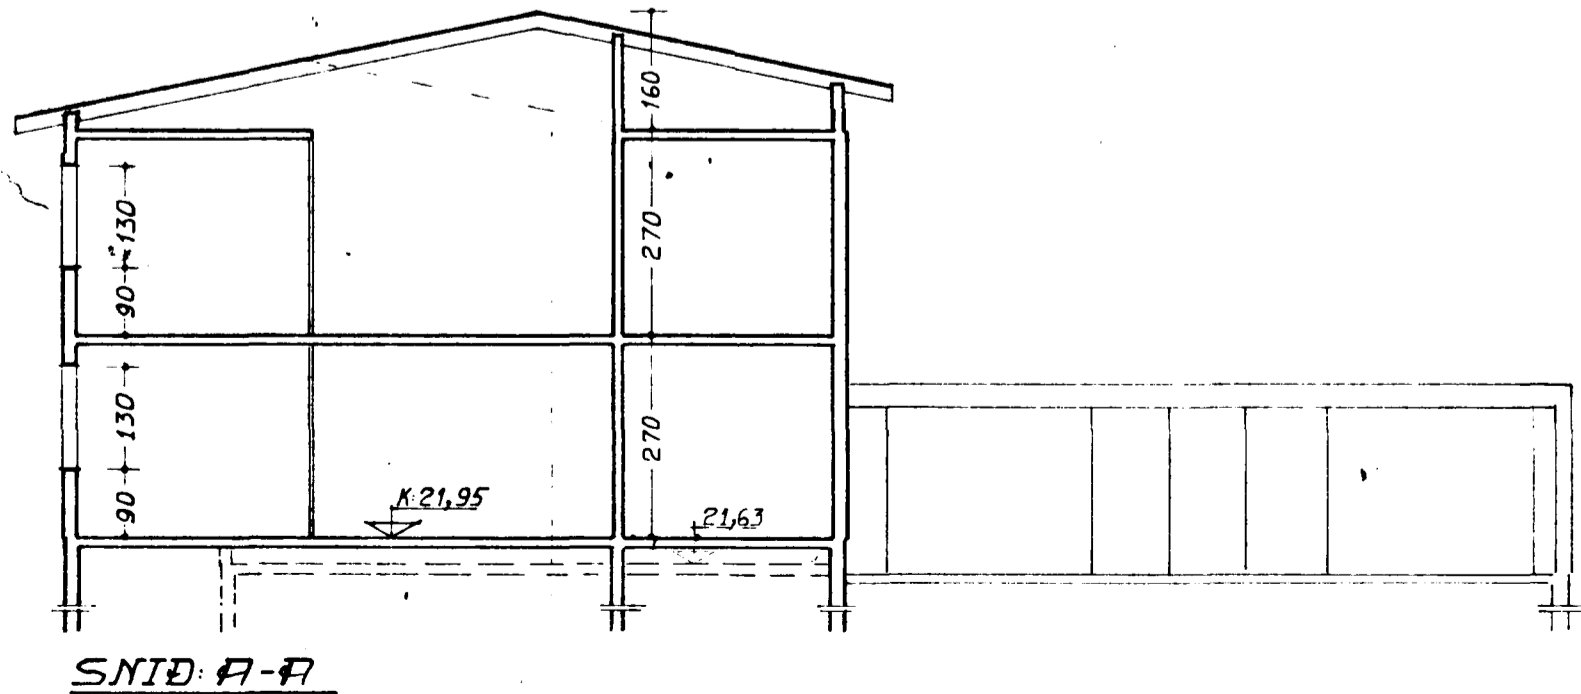

2. HÆÐ

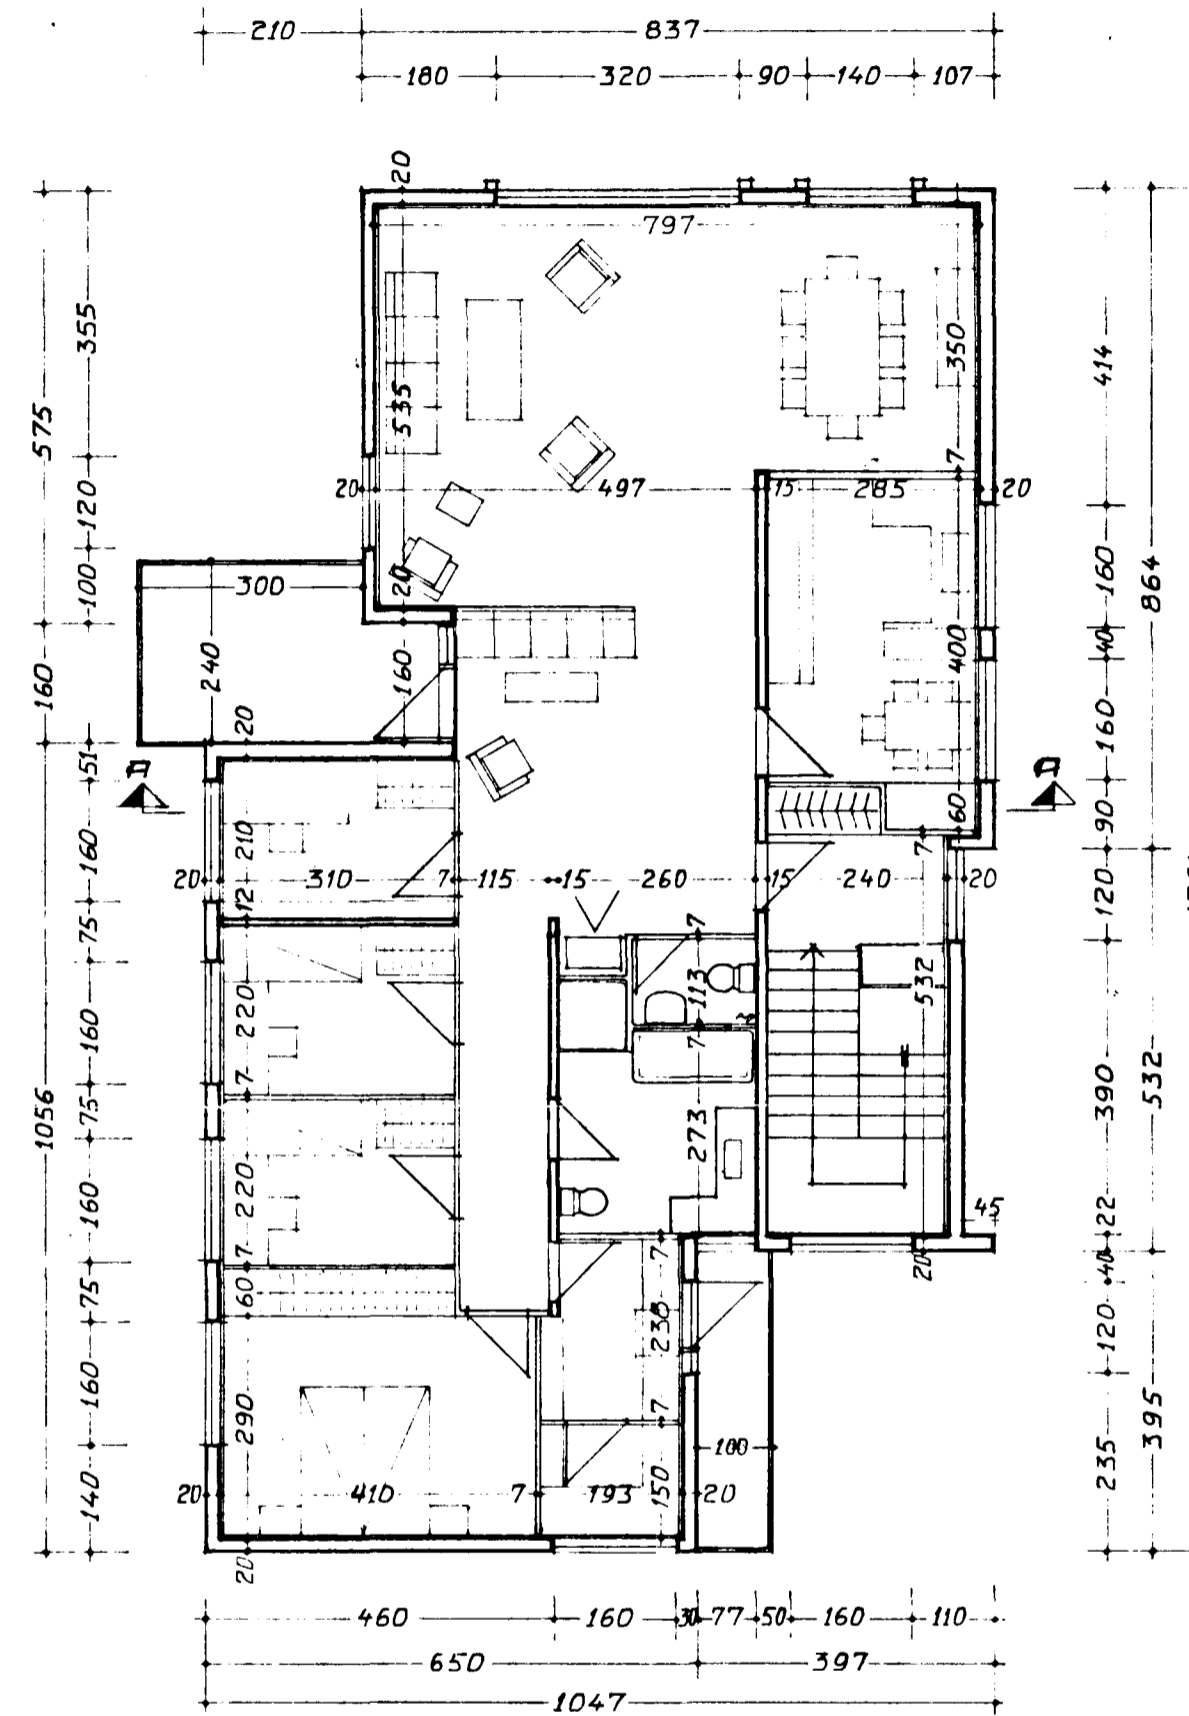

Sníð 1. HÆÐ  
 Samþykkt á fundi bygginga-  
 nefndar þ. 22. 9. 1976  
 BYGGINGAFLUTRÚINN  
 Í HAFNARFIRDI

Semþykkt á fundi  
 byggingaefndar þenn  
 03 JULI 1996

Byggingaflutruinn í Hafnarfirði  
 F.h. Kristján Þórarinnsson

Múrklöðning á þess  
 klíðar þessins

FLATARMÁL HÚSS 125.95 m<sup>2</sup>  
 FLATARMÁL BÍLSK 58.57 m<sup>2</sup>  
 SAMTALS 184.52 m<sup>2</sup>

BR. 28.76 Magnús Hal.

BREIDVANGUR NR. 58 HAFNARFIRDI	DAGS 1.5.1976
Magnús Haraldsson F.T.F.I.	MÆLIKV 1:100
	TEIÐA NO 1

M: 1:500