



OFNASKRA Δ T 40 °C

NR	HITATAP KCAL / T	OFN - RUNTAL	TENGI	MESTA	
				HÆÐ i cm	LENGD i cm
1	980	3 VK 70 / 700	E F 10	70	70
2	980	2V 63 / 1200	C D 10	70	150
3	420	2 V 63 / 500	A B 10	90	50
4	900	2V 63/1100	C B 10	90	120
5	730	V 63 / 1500	A D 10	70	150
6	600	V 63 / 1200	A B 10	90	150
7	3385	3 VK 42 / 3800	C B 15	45	390
8	690	V 63 / 1400	C B 10	70	150
9	690	V 63 / 1400	C B 10	70	150
10	910	VK 70 / 1500	C B 10	70	150
11	2600	V 91 / 4000	A D 15	90	550
12	900	2 V 70 / 900	A B 10	70	90
13	790	2V 35 / 1800	C B 10	45	200
14	880	2V 35 / 1800	C E 10	45	200

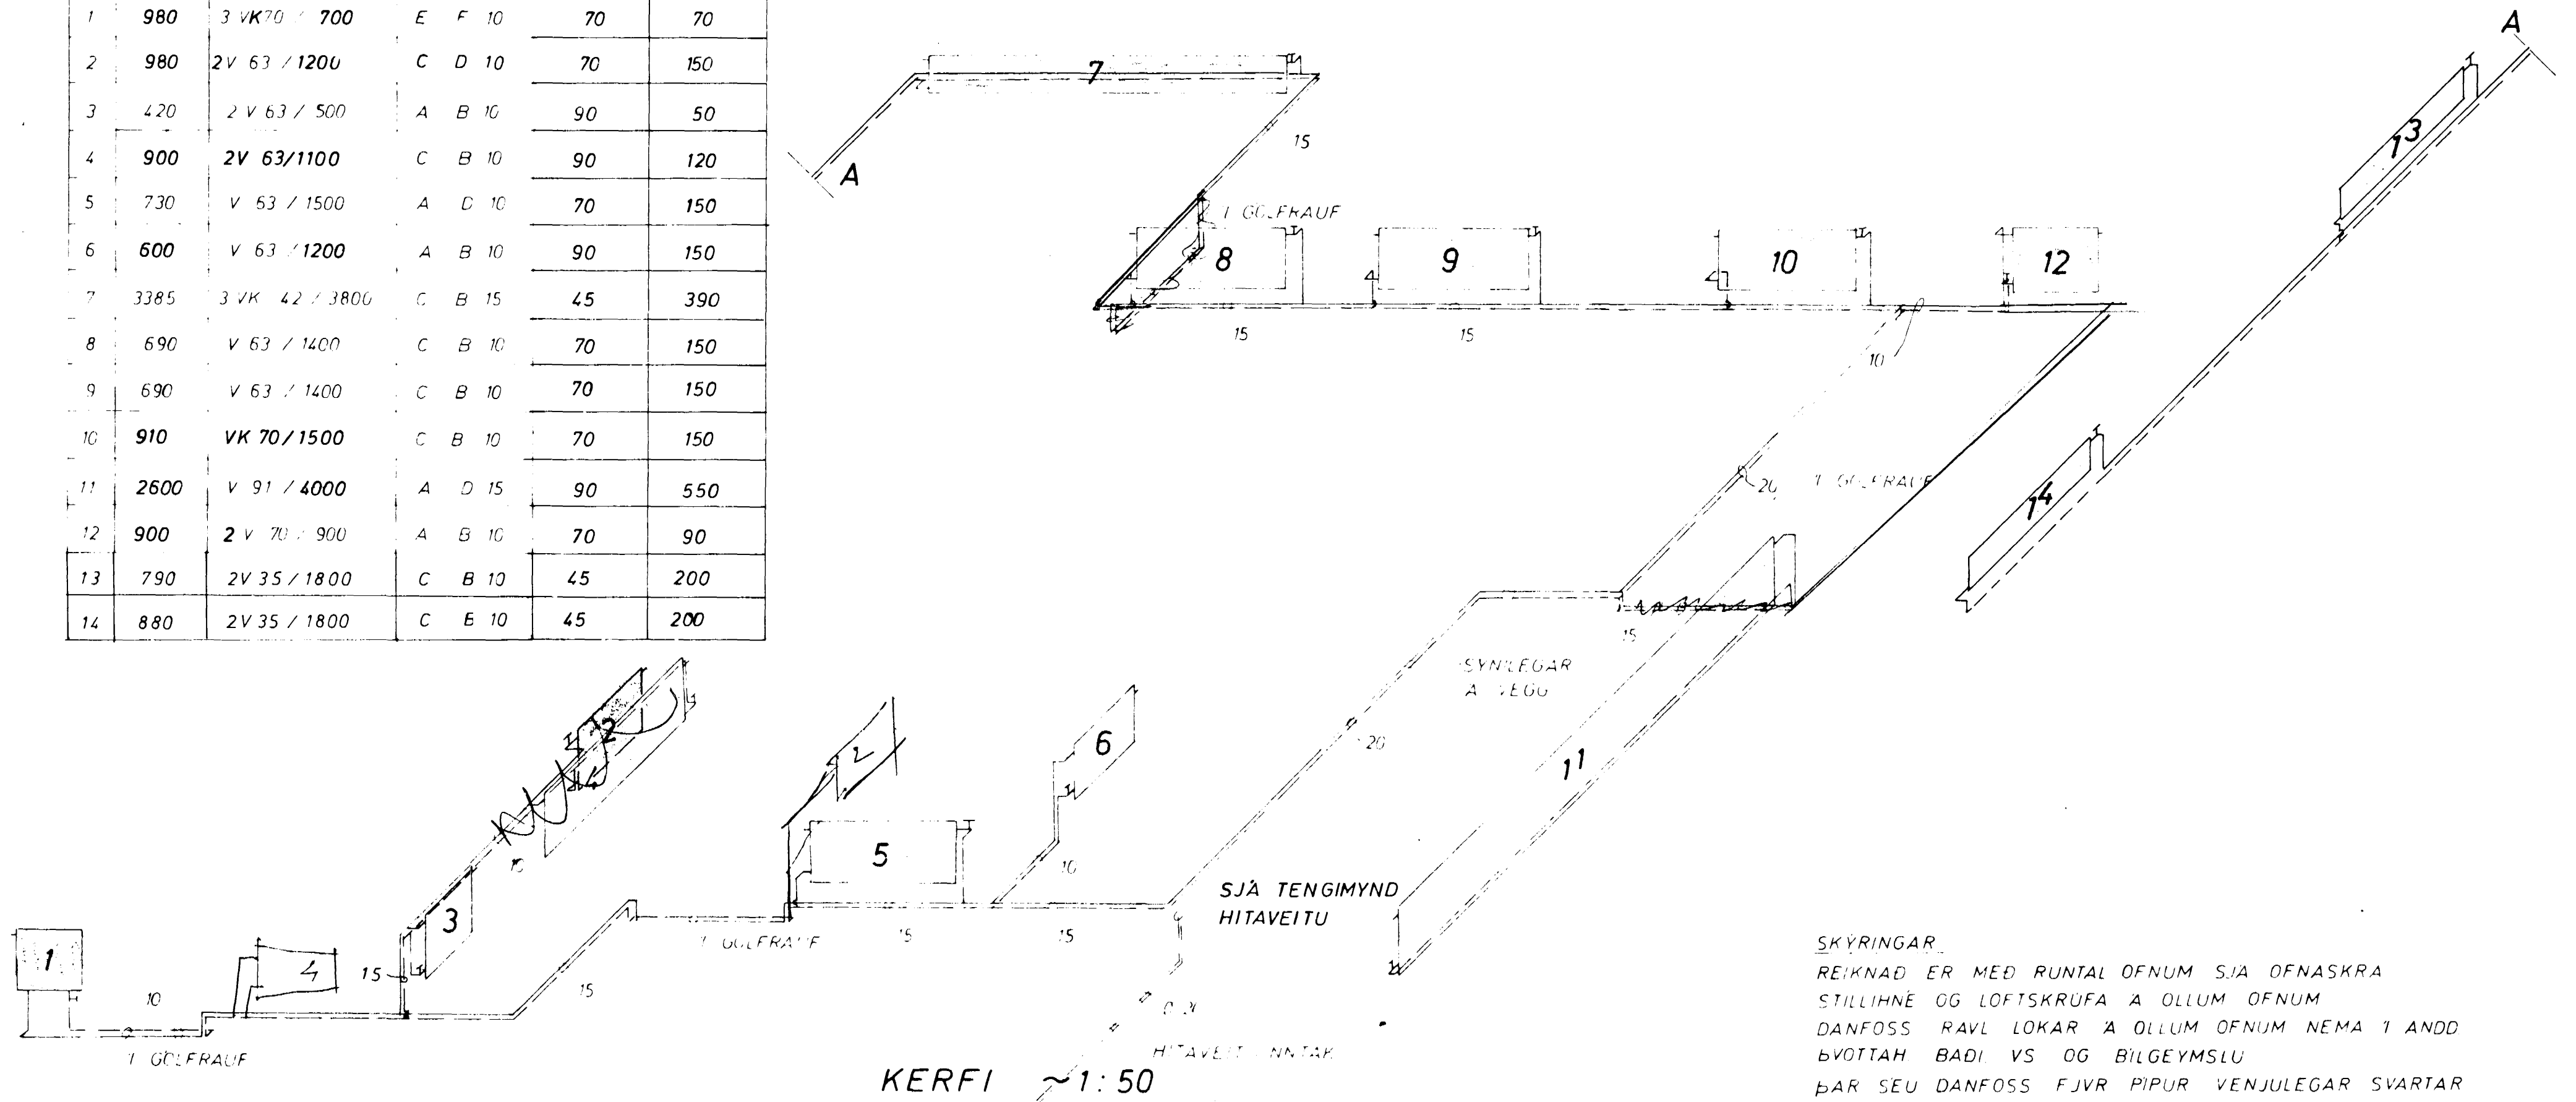

SKÝRINGAR.
 REIKNAD ER MED RUNTAL OFNUM SJA OFNASKRA
 STILLIHNE OG LOFTSKRUFU A OLLUM OFNUM
 DANFOSS RAVL LOKAR A OLLUM OFNUM NEMA I ANDD
 BYOTTAH BADI VS OG BILGEYMSLU
 ÞAR SEU DANFOSS FJVR PIPUR VENJULEGAR SVARTAR
 SKAL MALA MED ASFALTMALNINGU OG EINANGRA
 MED MINNST 20 mm GLERULLARHÖLKUM OG
 VEFJA MED PLASTDÜK
 VEGGJAEINANGRUN A M K 2 1/2" PLAST
 ÞAKEINANGRUN A M K 4"
 TVOFALT GLER I GLUGGUM.
 PIPUR LIGGI I EINANGRUN ÚTVEGGJA EDA
 I GOLFRAUFUM
 ————— TAKNAR RÁS (HEITAR PIPUR)
 - - - - - BAKRAS (KALDAR PIPUR)

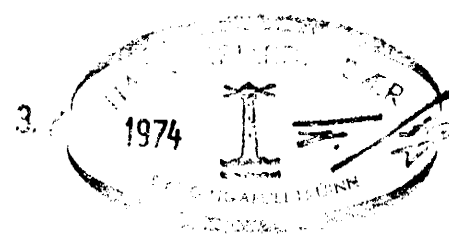

BREIDVANGUR 59	MÆLIKVARDI ~1 50	VERK 7409	TEIKN NR 9
HITALÖGN KERFI	Hannað Teiknað	Yfirtarið Samb	DAGS JÚNÍ 74
JÓHANN GUNNAR BERGÞÓRSSON VERKFR MVFI KÖLDUKINN 9 - HAFNARFIRDI - SÍMI 52895	BREYTT		