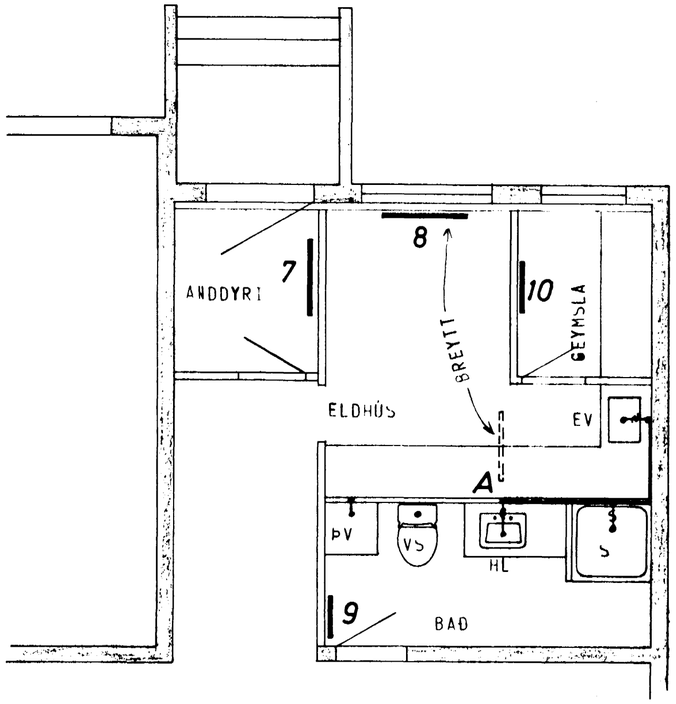

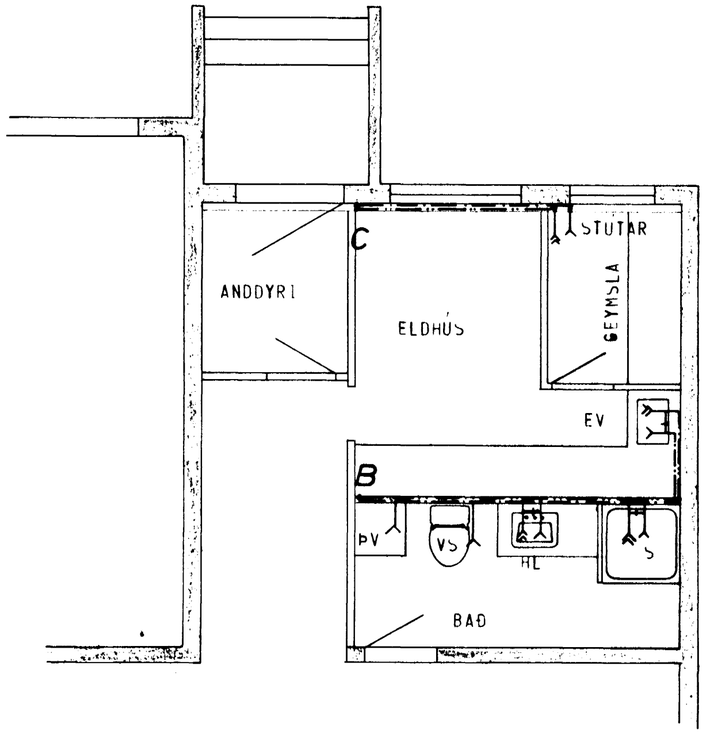

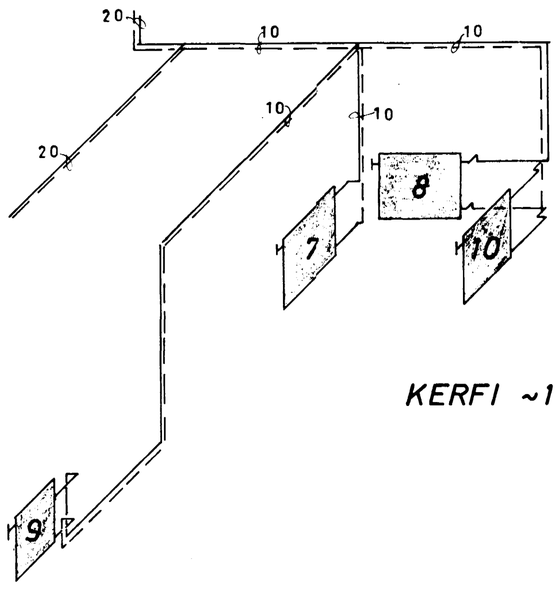

KERFI ~1:50

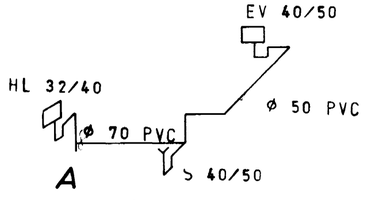

KERFI ~1:50

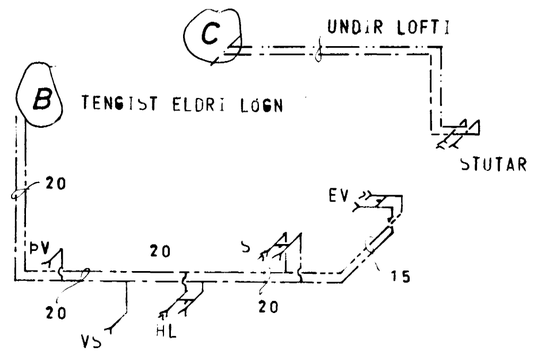

KERFI ~1:50

21. júlí 1978

HAFNARFJARÐARBÆR
BYGGINGAFULLTRÚINN

BREIÐVANGUR 5, HAFNAFIRÐI	MÆLIKVARÐI 1:50	VERK %	TEIKN NR 1
LAGNIR – BREYTINGAR	Hannað: Teiknað: AÞ	Yfirfarið: Samþ:	DAGS JÚLÍ '78
JÓHANN GUNNAR BERGÞÓRSSON VERKFR MVFÍ STRANDGÖTU 11 — HAFNARFIRÐI — SÍMI 53315	BREYTT		