


AFSTADA 1:500

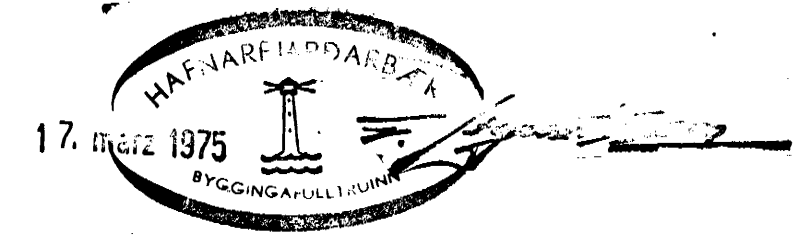

FRÆRENNSLI:
 EFNÍ OG FRAGANGUR LAGNA
 SKAL VERA SAMKVÆMT
 BYGGINGASAMÞYKKT HAFNARFJÖRDAR
 OG REGLUGERD UM HOLRÆSI
 Í REYKJAVÍK.

GRUNNMYND 1:50

BREIÐVANGUR 61	MÆLIKVARÐI	VERK	TEIKN NR
	1:50 1:500	7409	4
FRÆRENNSLISLÖGN GRUNNMYND	Hannað:	Yfirferð:	DAGS
	Teknað:	Samþ:	JÚNÍ '74
JÓHANN GUNNAR BERGPÓRSSON KÖLDUKINN 9 - HAFNARFJÖRÐI - Sími 53996	BREYTT		