



OFNASKRÁ A T. 40 °C

NR	HITATAP KCAL/T	OFN - RUNTAL	TENGI	MESTA	
				HÆÐ í cm	LENGD í cm
1	800	3 VK70 / 700	E F 10	70	70
2	980	2 V 63 / 1200	A D 10	70	150
3	420	2 V 63 / 500	A B 10	90	50
4	900	2 V 63 / 1100	C B 10	90	120
5	730	V 63 / 1500	A D 10	70	150
6	600	V 63 / 1200	A B 10	90	150
7	3385	3 VK 42 / 3800	C B 15	45	390
8	690	V 63 / 1400	C B 10	70	150
9	690	V 63 / 1400	C B 10	70	150
10	910	VK 70 / 1500	C B 10	70	150
11	2600	V 91 / 4000	A D 15	90	550
12	900	2 V 70 / 900	A B 10	70	90

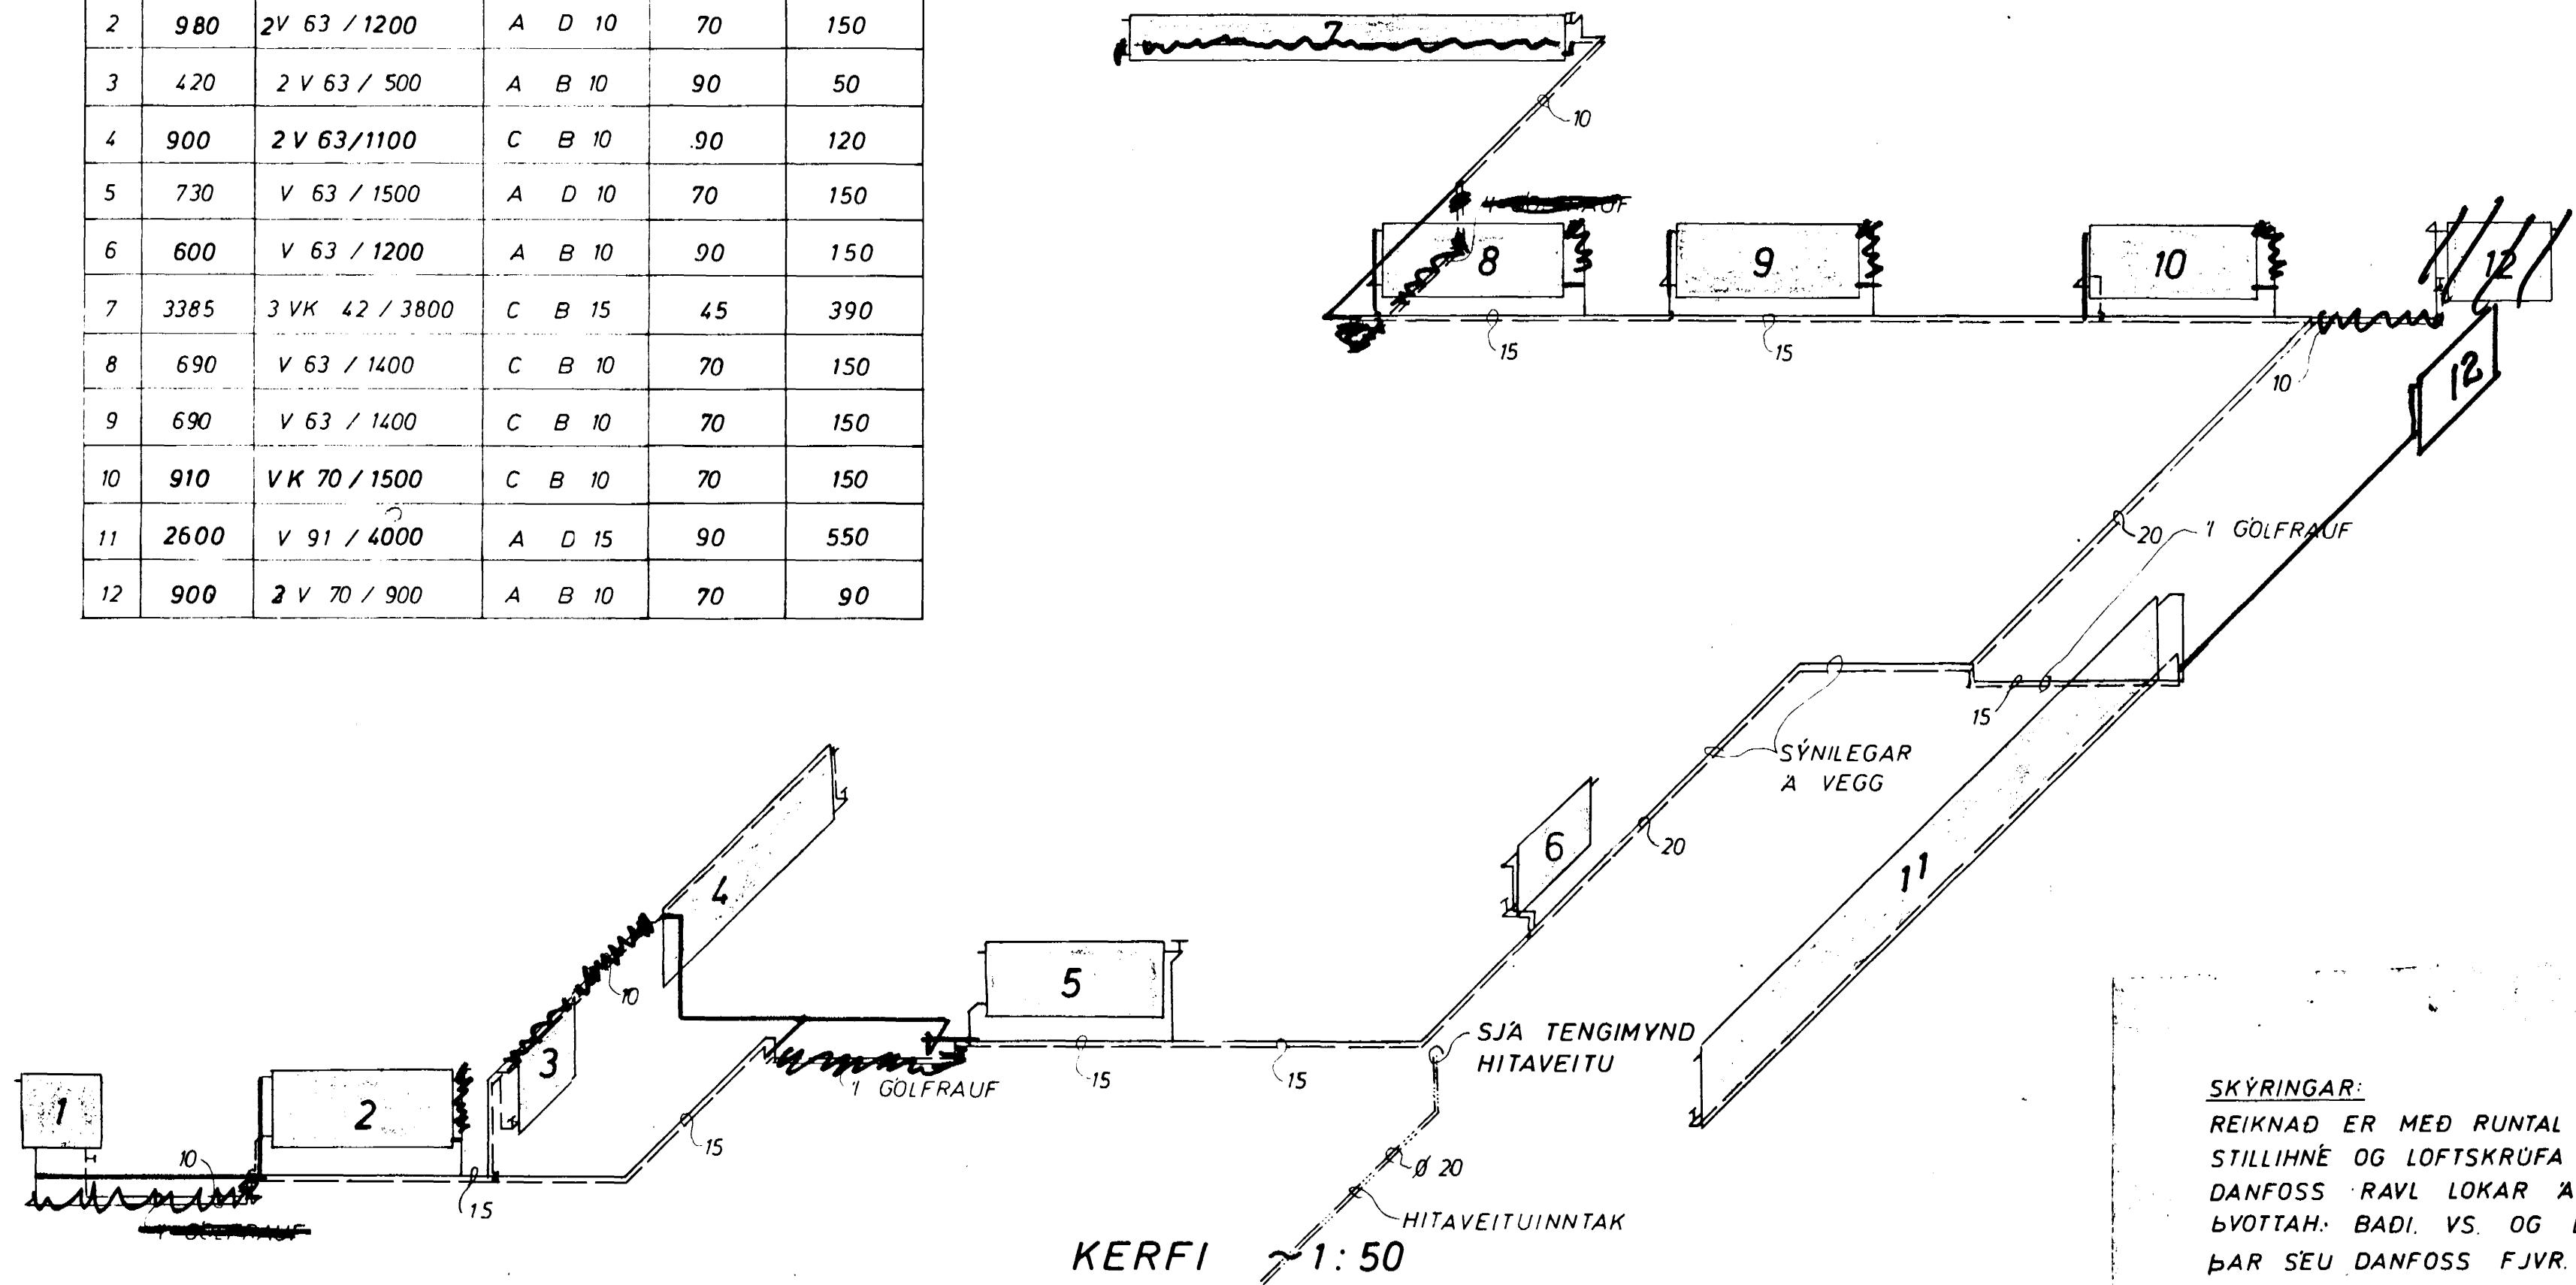

SKÝRINGAR:
 REIKNAD ER MEÐ RUNTAL OFNUM SJA OFNASKRÁ
 STILLIHNE OG LOFTSKRÚFA A ÖLLUM OFNUM
 DANFOSS RAVL LOKAR A ÖLLUM OFNUM NEMA 1 ANDD.
 ÞVÖTTAH: BADI, VS. OG BILGEYMSLU.
 ÞAR SEU DANFOSS FJVR. PÍPUR VENJULEGAR SVARTAR
 SKAL MÁLA MEÐ ASFALTMÁLNINGU OG EINANGRA
 MEÐ MINNST 20 mm GLERULLARHÖLKUM OG
 VEFJA MEÐ PLASTDÚK.
 VEGGJAEINANGRUN A.M.K. 2 1/2" PLAST.
 ÞAKEINANGRUN A.M.K. 4"
 TVÖFALT GLER Í GLUGGUM.
 PÍPUR LIGGI Í EINANGRUN ÚTVEGGJA EDA
 Í GÖLFRAUFUM.
 ——— TAKNAR RAS (HEITAR PÍPUR)
 - - - - - BAKRAS (KALDAR PÍPUR)

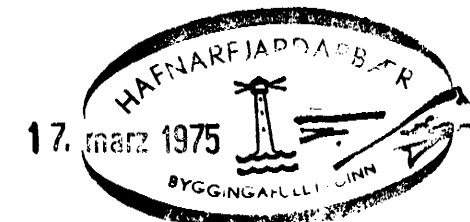

BREIDVANGUR 61	MELIKVARDI ~1:50	VERK 7409	TEIKN NR 9
HITALÖGN KERFI	Hanna Telkna	Yfirfarir Samp	DAGS JÚNÍ'74
JÓHANN GUNNAR BERGÞÓRSSON KÖLDUMINN 9 - HAFNARFIRÐI - Sími 52895	VERKFR MVFI	BREYTT	