


GRUNNMYND 1:50 1. HÆÐ

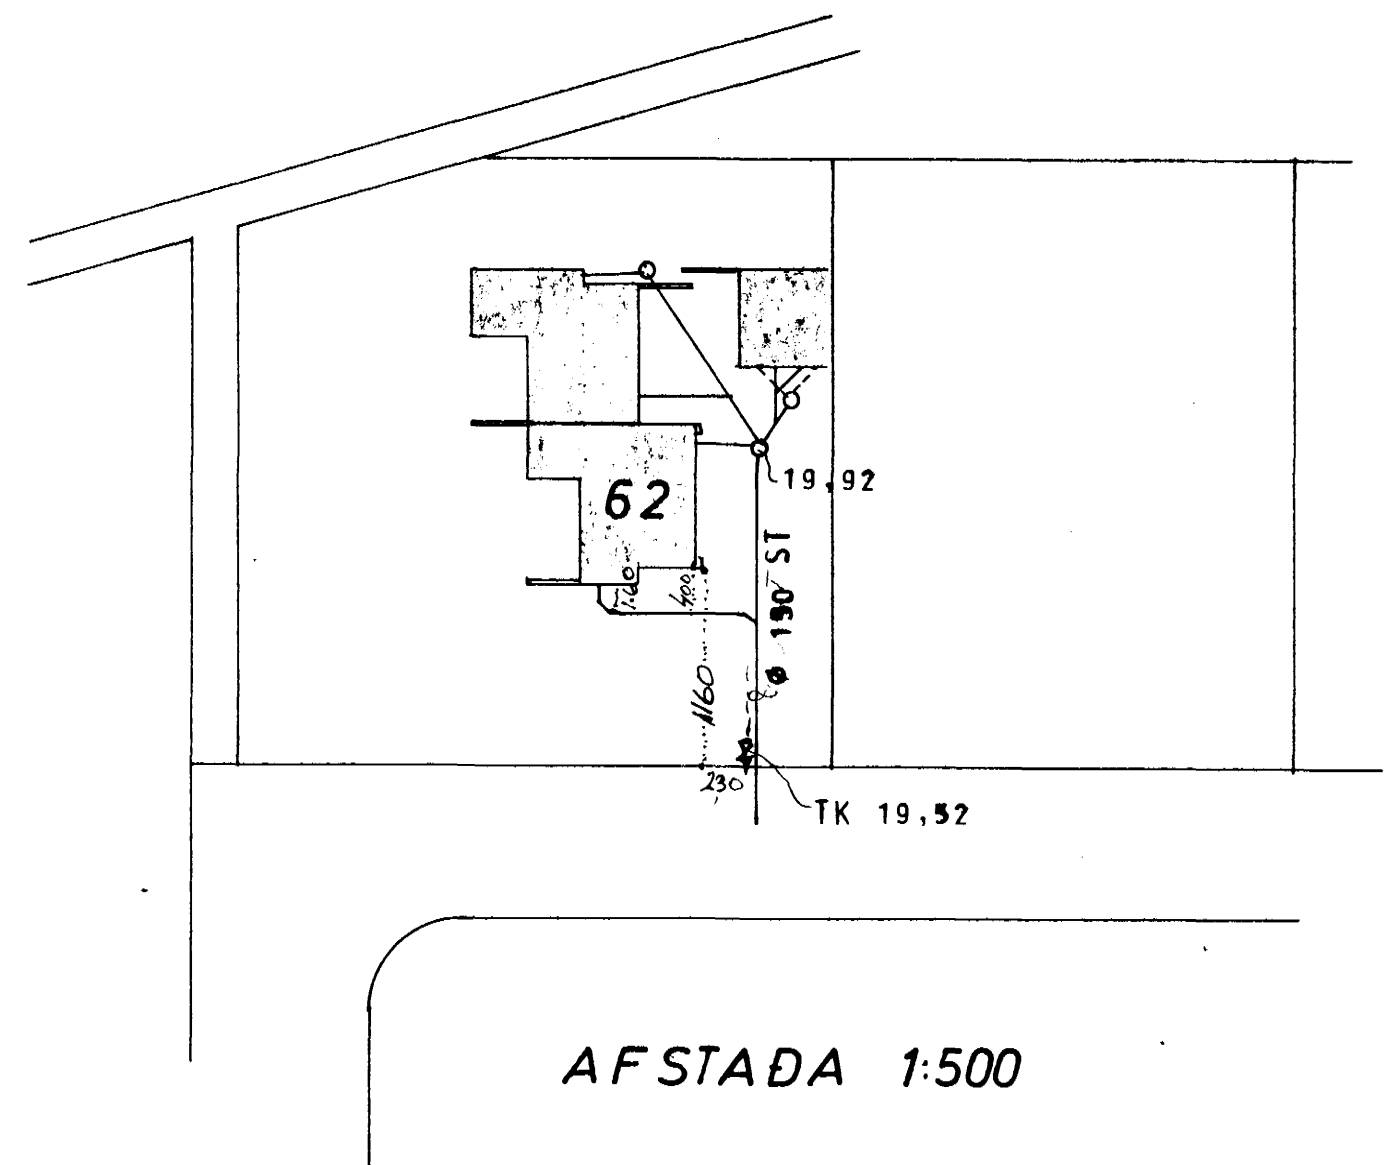

LR: LOFTRÁSTIRIST (15x15 cm) Í VEGG 25cm
FYRIR NEÐAN LOFT LOFTRÁSTISTOKKUR
(10x15cm) FRÁ RIST OG UPP YFIR ÞAK

SKÝRINGAR: SJÁ TEIKN. NR. 2.0

BREIÐVANGUR 62		MELIKVARDI 1:50	VERK 7710	TEIKN NR 2.1
GRUNNMYND 1.HÆÐ. AFSTADA FRÆRENNSLISLÖGN		Hannað <i>[initials]</i>	Yfirfarð <i>[initials]</i>	DAGS MAÍ '77
JÓHANN GUNNAR BERGPÓRSSON VERKFR. MVFI		Teiknað <i>[initials]</i>	Samb. <i>[initials]</i>	BREYTT
STRANDGÖTU 11 — HAFNARFIRDI — Sími 53315				