


2. HÆÐ, GRUNNMYND

1:50

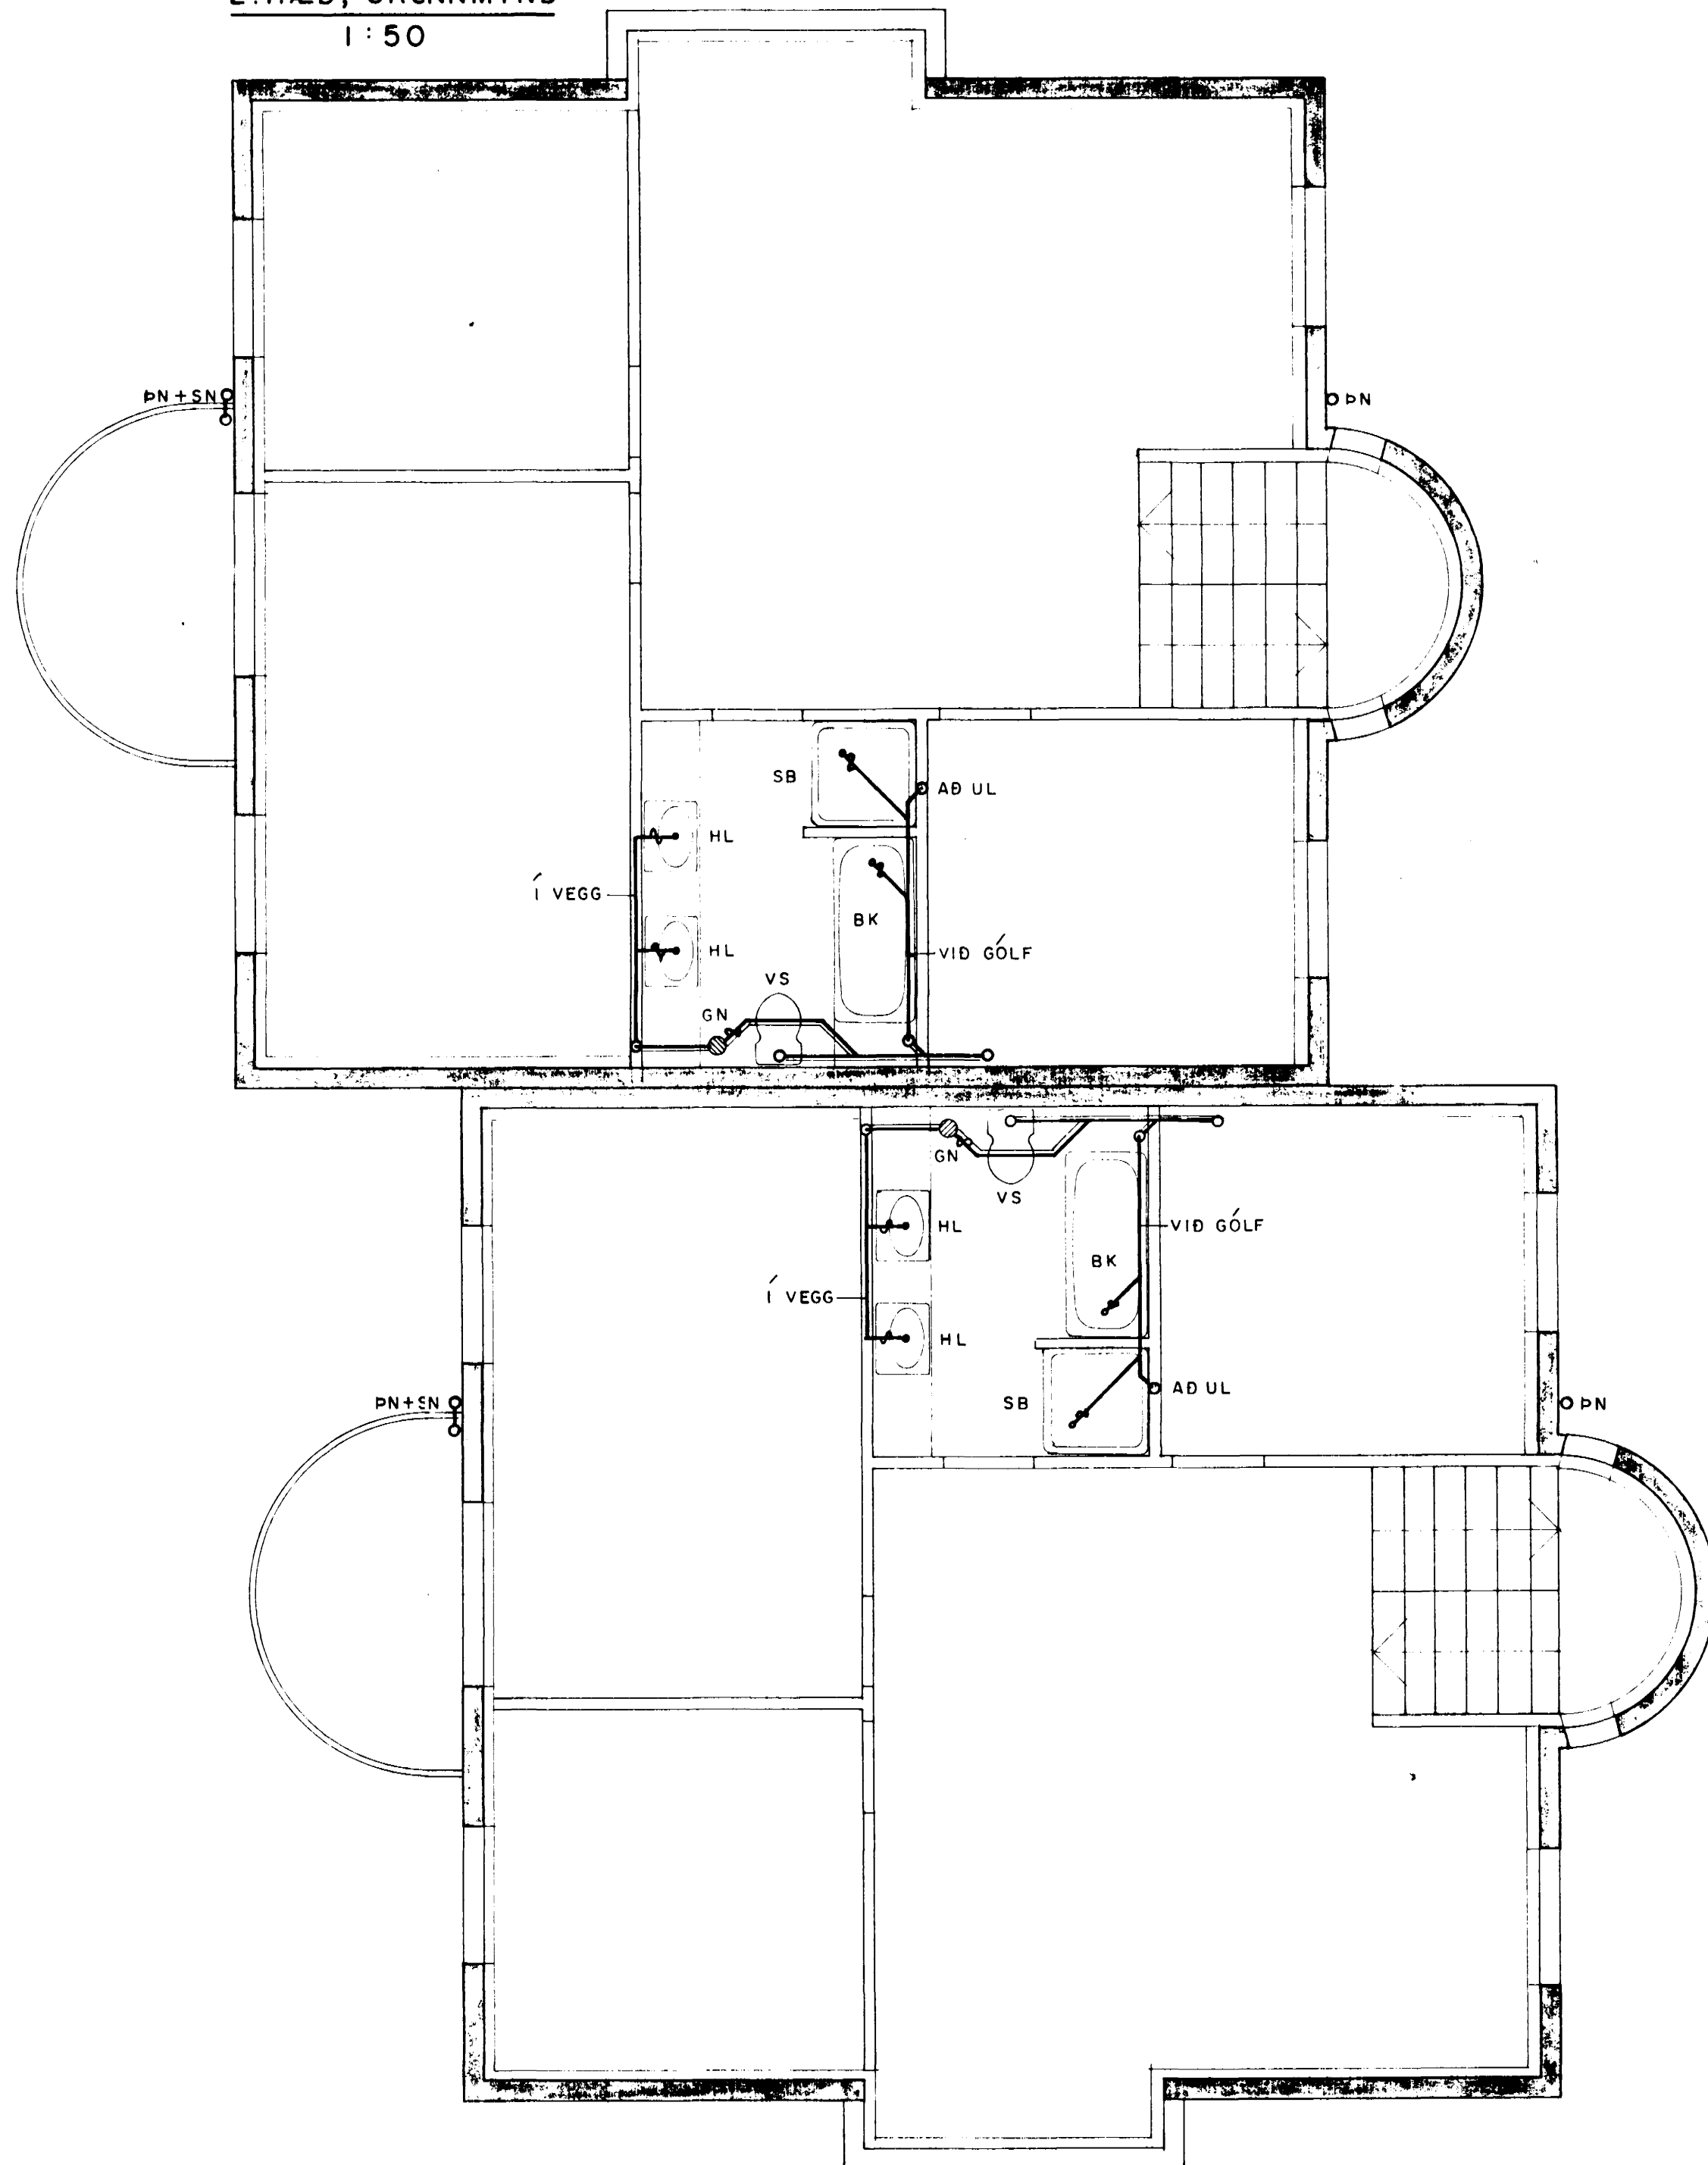


SKÝRINGAR:

— MERKIR AD LAGNIR SÉU INNSTEYPTAR.  
ÞYKKT STEYPU OFAN Á LÖGNUM  
SKAL VERA A.M.K. 2cm  
UTAN UM ÖLL SAMSEYTI SKAL VEFJA  
PLASTDÚK EÐA ÞUNNUM PAPP.  
INNSTEYPTAR PÍPUR SKAL ÞRYSTIÞRÓFA  
MEÐ 50 kpa. (5m VS).


EFTIR AD PLATA HEFUR VERIÐ STEYPT,  
SKAL SETJA LOK YFIR ALLA STÚTA Á  
INNSTEYPTRI LÖGN.

ÞESSAR LAGNIR ÞARF EKKI AD EINANGRA.

AFSTÖÐUMYND 1:500

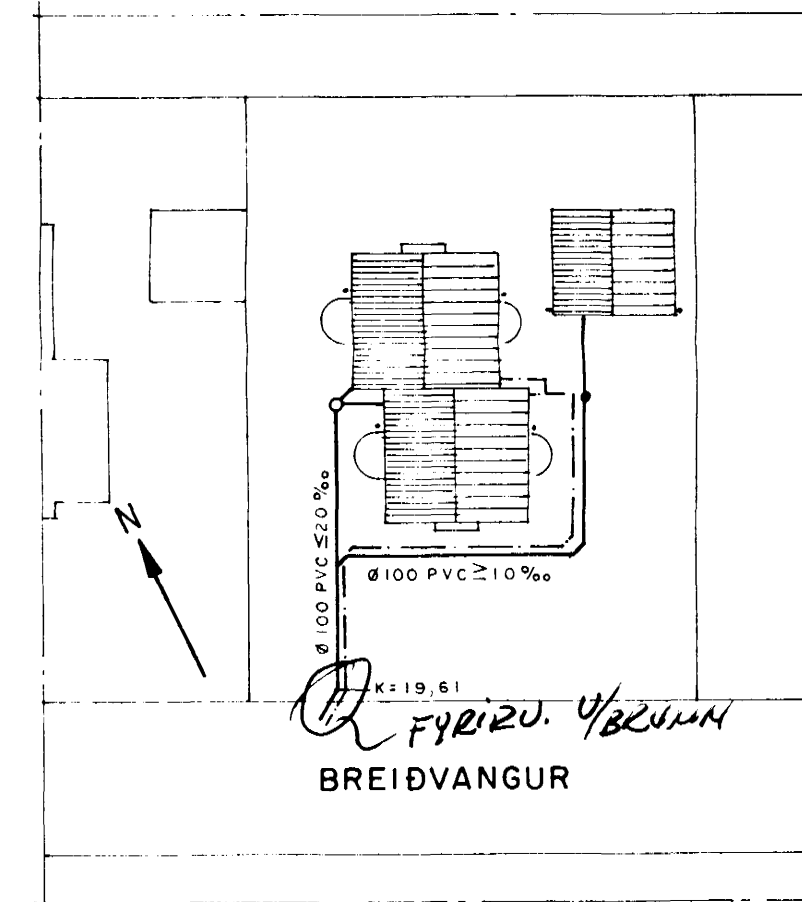

ADRAR SKÝRINGAR SJÁ TEIKN.NR.-201  
SÉRMYNDIR SJÁ TEIKN.NR.-203

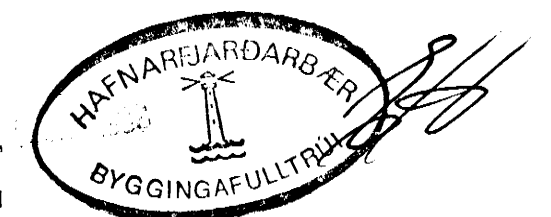

**hönnun hf** Ráðgjafarverkefni FRV · Síðumúla 1 · 108 Reykjavík  
Sími (91)84311 · Útibú: Reyðarfjörður · Hvolsvöllur

M.	BREIÐVANGUR 64 B	E
H.R.G.S.	HAFNARFIRÐI	D
T. Kaþo	FRÁBENNSLI LÖGN:	C
Y.	2. HÆÐ, GRUNNMYND	B
G. 31-39		A
DAGS	8.12.17	
SKAÐ		
MKV 1:500		
1:50		
		87.398-202