


I. HÆÐ, GRUNNMYND
1 : 50

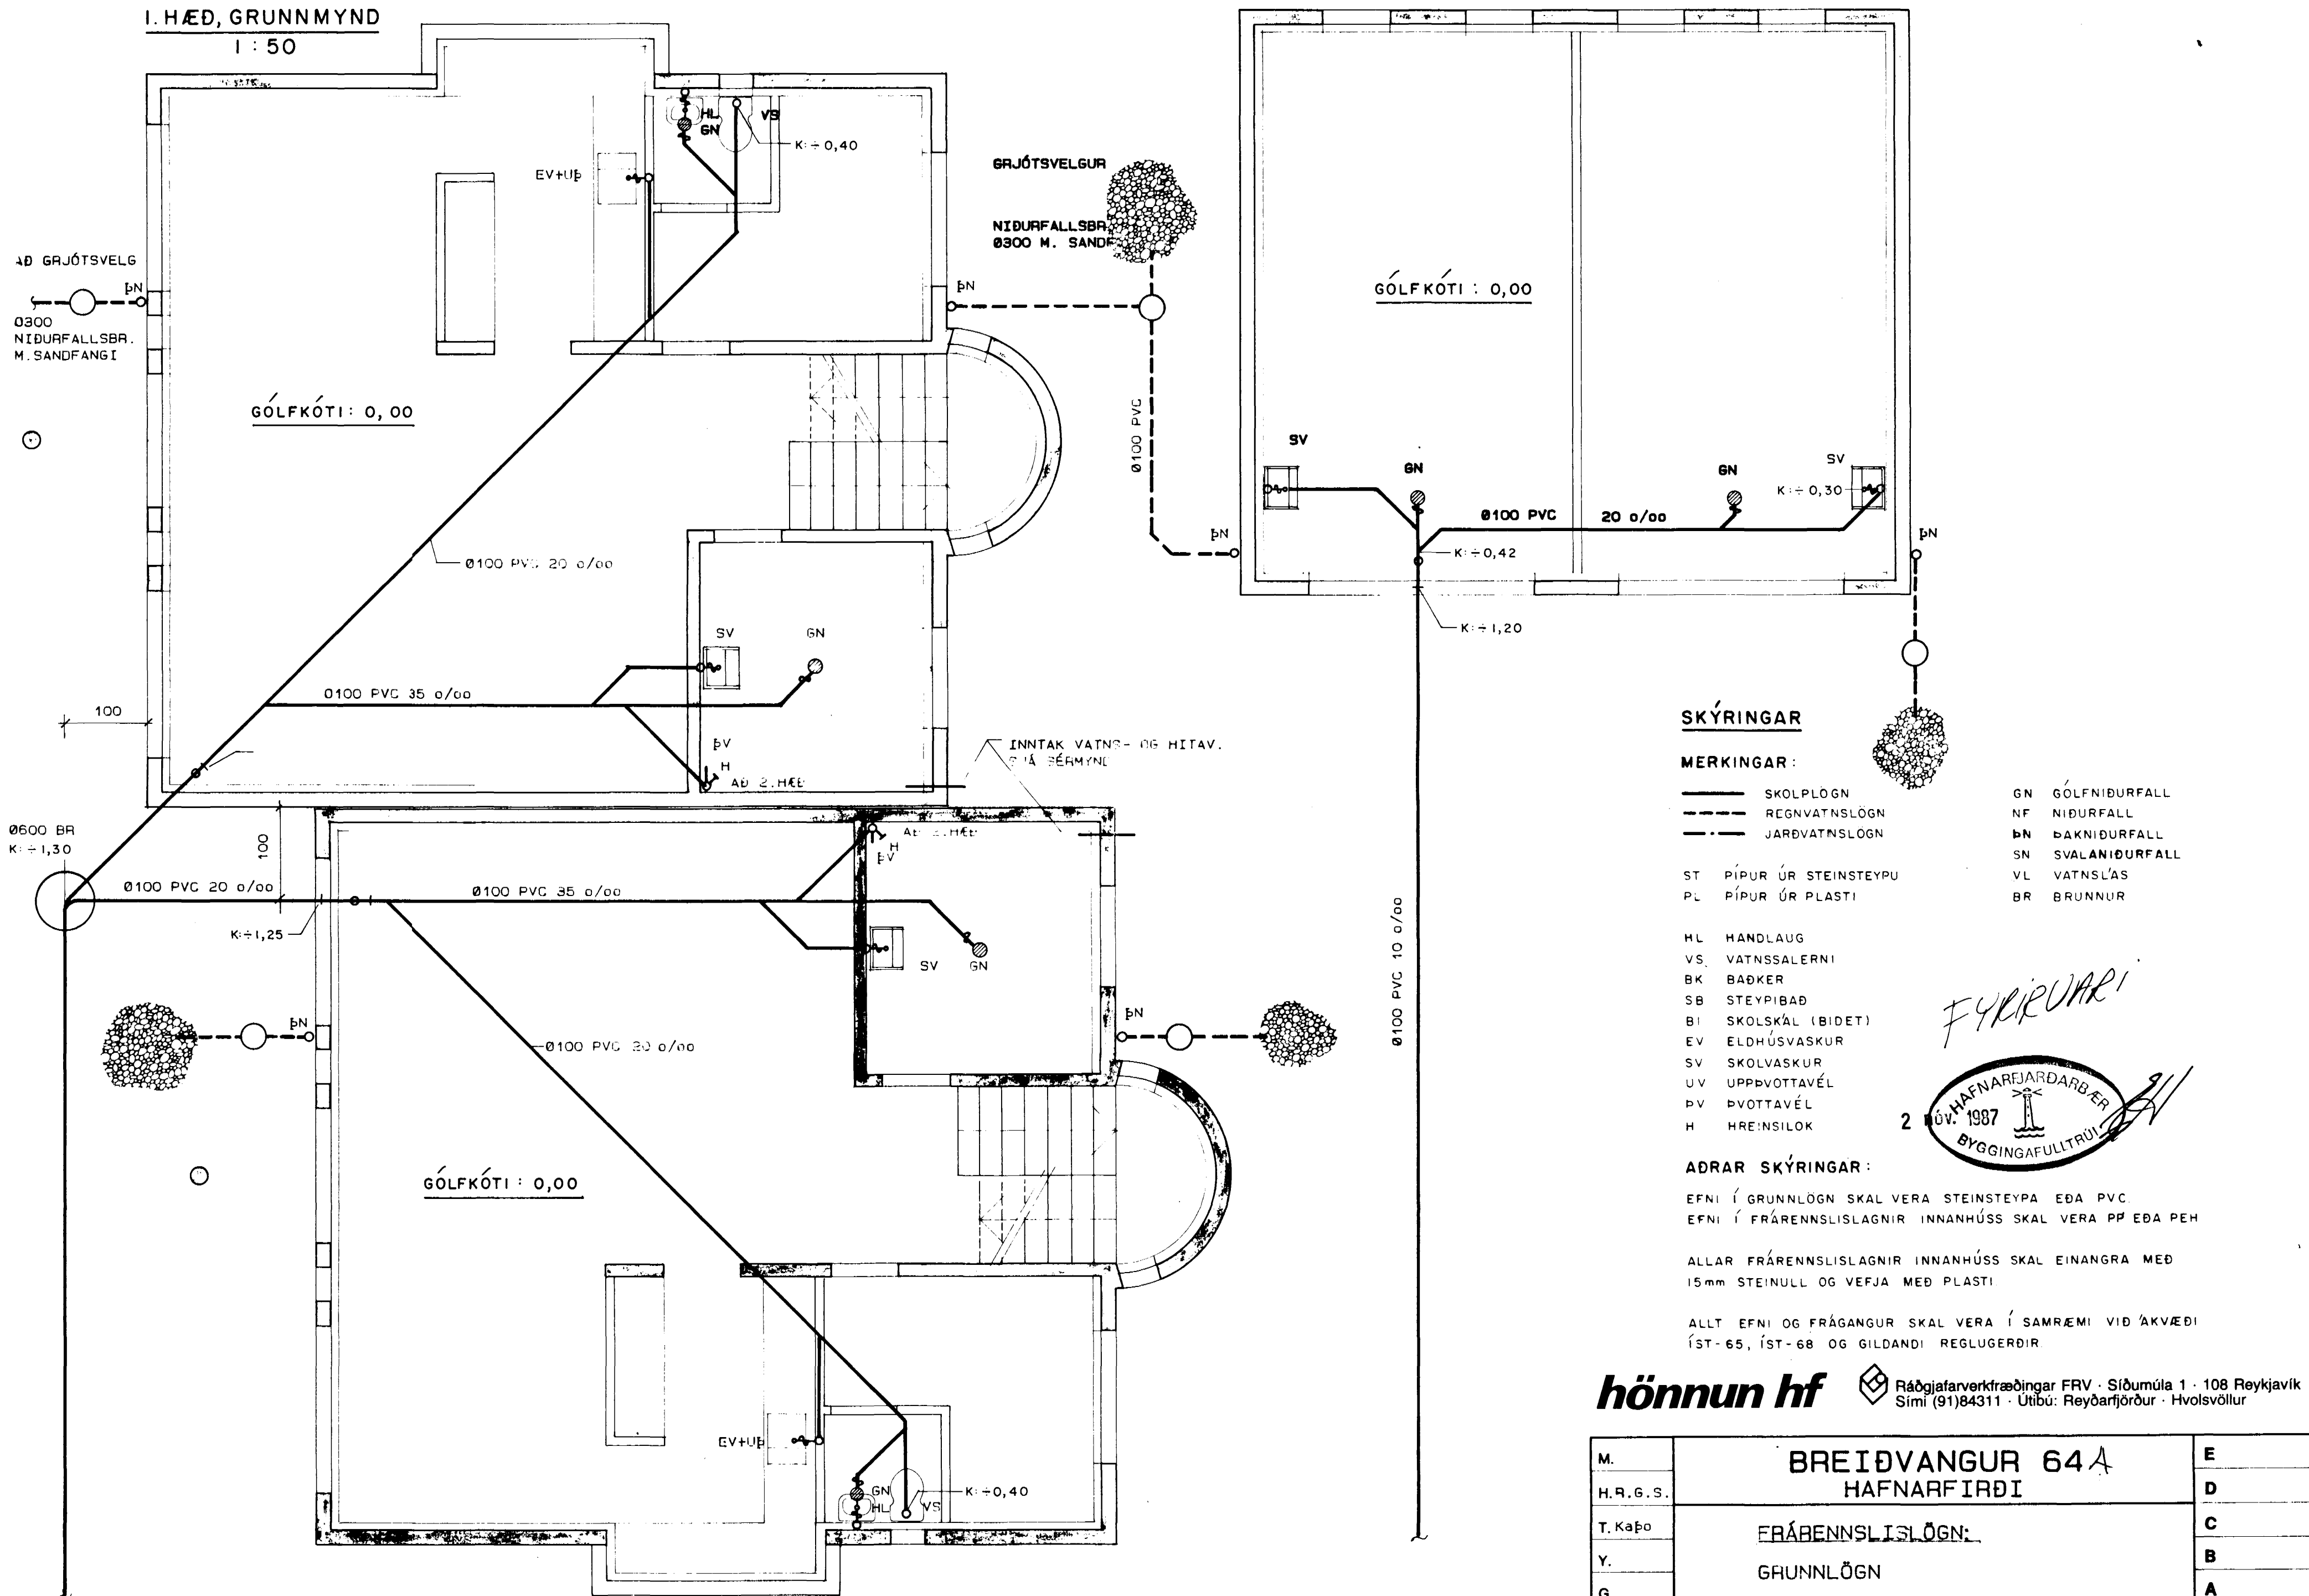

SKÝRINGAR

MERKINGAR:

- SKOLPLÖGN
- - - REGNVATNSLÖGN
- · - · - · JARÐVATNSLÖGN
- ST PÍPUR ÚR STEINSTEYPU
- PL PÍPUR ÚR PLASTI
- GN GÓLFNIDURFALL
- NF NIDURFALL
- BN ÞAKNIDURFALL
- SN SVALANIDURFALL
- VL VATNSLÁS
- BR BRUNNUR

- HL HANDLAUG
- VS VATNSSALERNI
- BK BAÐKER
- SB STEYPIBAÐ
- BI SKOLSKÁL (BIDET)
- EV ELDHÚSVASKUR
- SV SKOLVASKUR
- UV UPPÞVOTTAVÉL
- PV ÞVOTTAVÉL
- H HREINSILOK

ADRAR SKÝRINGAR:

EFNI Í GRUNNLÖGN SKAL VERA STEINSTEYPA EÐA PVC
EFNI Í FRÁRENNISLAGNIR INNAHÚSS SKAL VERA PP EÐA PEH

ALLAR FRÁRENNISLAGNIR INNAHÚSS SKAL EINGRÁ MEÐ
15mm STEINULL OG VEFJA MEÐ PLASTI

ALLT EFNI OG FRÁGANGUR SKAL VERA Í SAMRÆMI VIÐ ÁKVÆÐI
ÍST-65, ÍST-68 OG GILDANDI REGLUGERÐIR.

FYRIRVARI

2 HAFNARFJÁRDARBER
ÖV. 1987
BYGGINGAFULLTRÚI

hönnun hf Ráðgjafarverkfræðingar FRV · Síðumúla 1 · 108 Reykjavík
Sími (91)84311 · Útibú: Reyðarfjörður · Hvalsvíllur

M.	BREIÐVANGUR 64A	E
H.R.G.S.	HAFNARFIRÐI	D
T. Kaþo	FRÁBENNSLISLÖGN:	C
Y.	GRUNNLÖGN	B
G.		A
DAGS	SAMB	MKV
12 '87	Rún Sigurðsson	87.398-201