


OFNASKRA $\Delta T 40^\circ C$

NR	HITATAP KCAL/T	OFN - RUNTAL	TENGI	MESTA	
				HÆÐ i cm	LENGD i cm
1	980	3 VK 70 / 700	E F 10	70	70
2	980	2V 63 / 1200	A D 10	70	150
3	420	2 V 63 / 500	A B 10	90	50
4	900	2V 63 / 1100	C B 10	90	120
5	730	V 63 / 1500	A D 10	70	150
6	600	V 63 / 1200	A B 10	90	150
7	3385	3 VK 42 / 3800	C B 15	45	390
8	690	V 63 / 1400	C B 10	70	150
9	690	V 63 / 1400	C B 10	70	150
10	910	V K 70 / 1500	C B 10	70	150
11	2600	V 91 / 4000	A D 15	90	550
12	900	2 V 70 / 900	A B 10	70	90

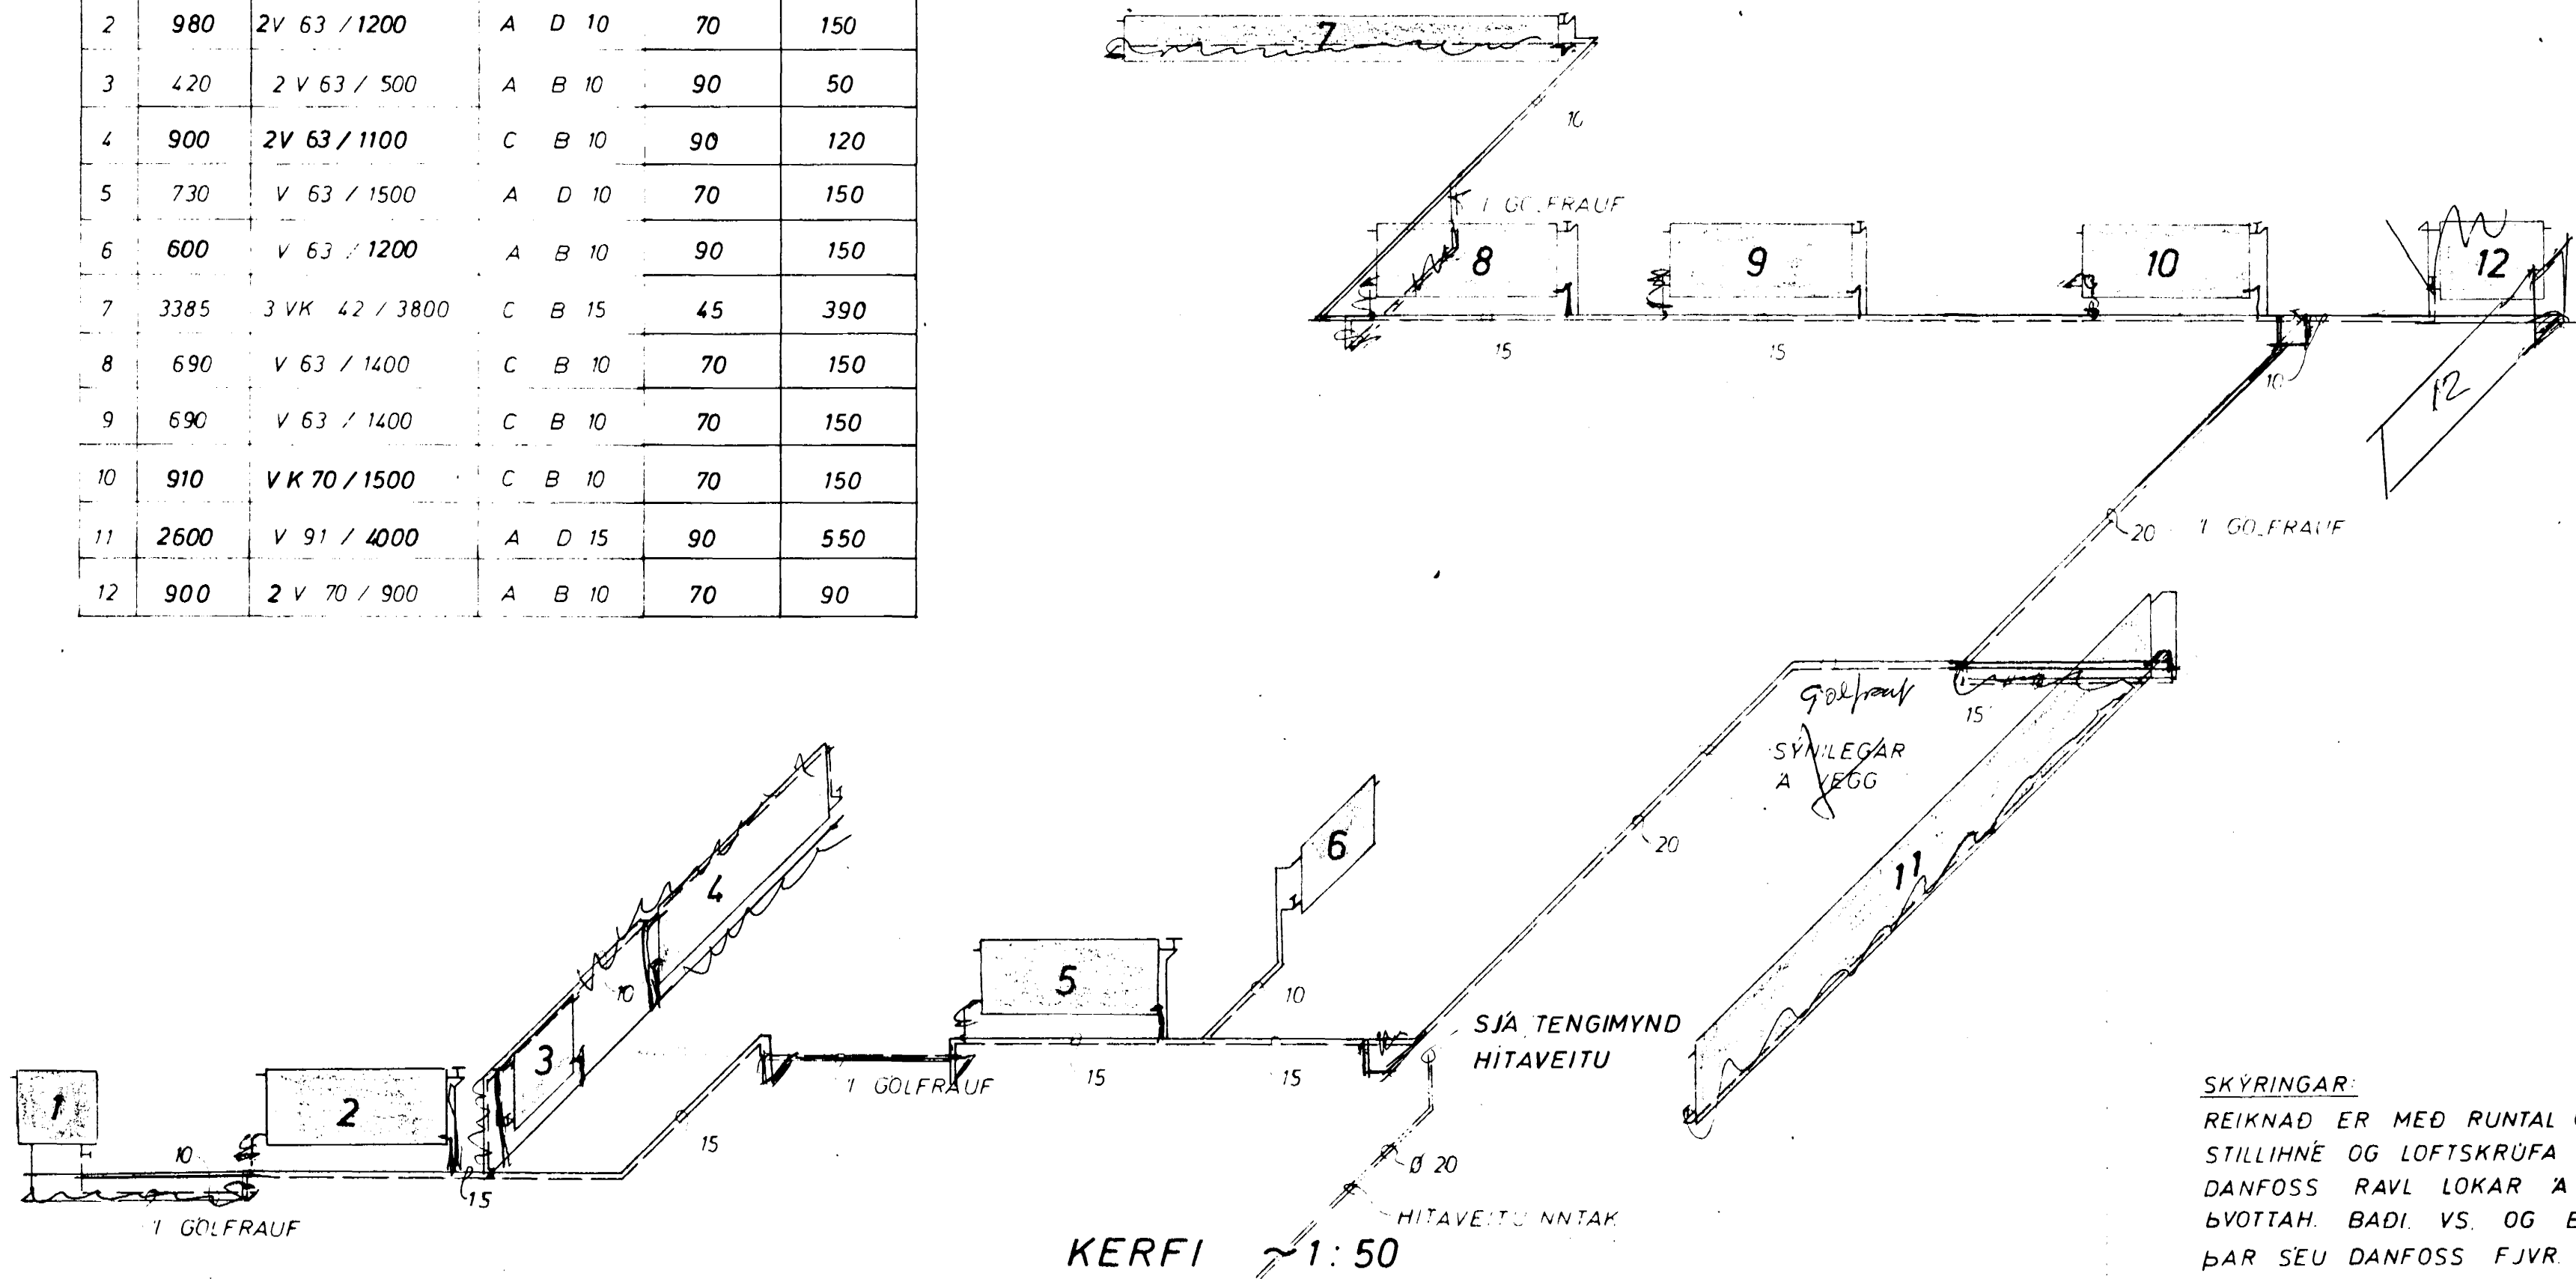

SKÝRINGAR:

REIKNAD ER MED RUNTAL OFNUM SJA OFNASKRA
 STILLIHNE OG LOFTSKRUFU A ÖLLUM OFNUM
 DANFOSS RAVL LOKAR A ÖLLUM OFNUM NEMA I ANDD.
 ÞVÖTTAÐ. BADI. VS. OG ÞILGEYMSLU
 ÞAR SEU DANFOSS FJVR PIPUR VENJULEGAR SVARTAR
 SKAL MALA MED ASFALTMALNINGU OG EINANGRA
 MED MINNST 20 mm GLERULLARHÖLKUM OG
 VEFJA MED PLASTDÜK.
 VEGGJAEINANGRUN A.M.K. 2 1/2" PLAST.
 ÞAKEINANGRUN A.M.K. 4"
 TVÖFALT GLER I GLUGGUM.
 PIPUR LIGGI I EINANGRUN ÚTVEGGJA EDA
 I GÖLFRAUFUM.
 ——— TAKNAR RAS (HEITAR PIPUR)
 - - - - - BAKRAS (KALDAR PIPUR)



BREIDVANGUR 65	MÆLIKVARDI ~1:50	VERK 7409	TEIKN NR 9
HITALÖGN KERFI	Hannað Teiknað: [Signature]	Yfirfarir: Samb: [Signature]	DAGS JUNI '74
JÓHANN GUNNAR BERGPÓRSSON VERKFR MVFI KÖLDUKINN 9 - HAFNARFIRÐI - Sími 52895	BREYTT		