





Samþykkt á fundi bygginga-
nefndar þ. 8/7 1992
BYGGINGAFULLTRÚINN
Í HAFNARFIRÐI
Sigríður Halldóttir

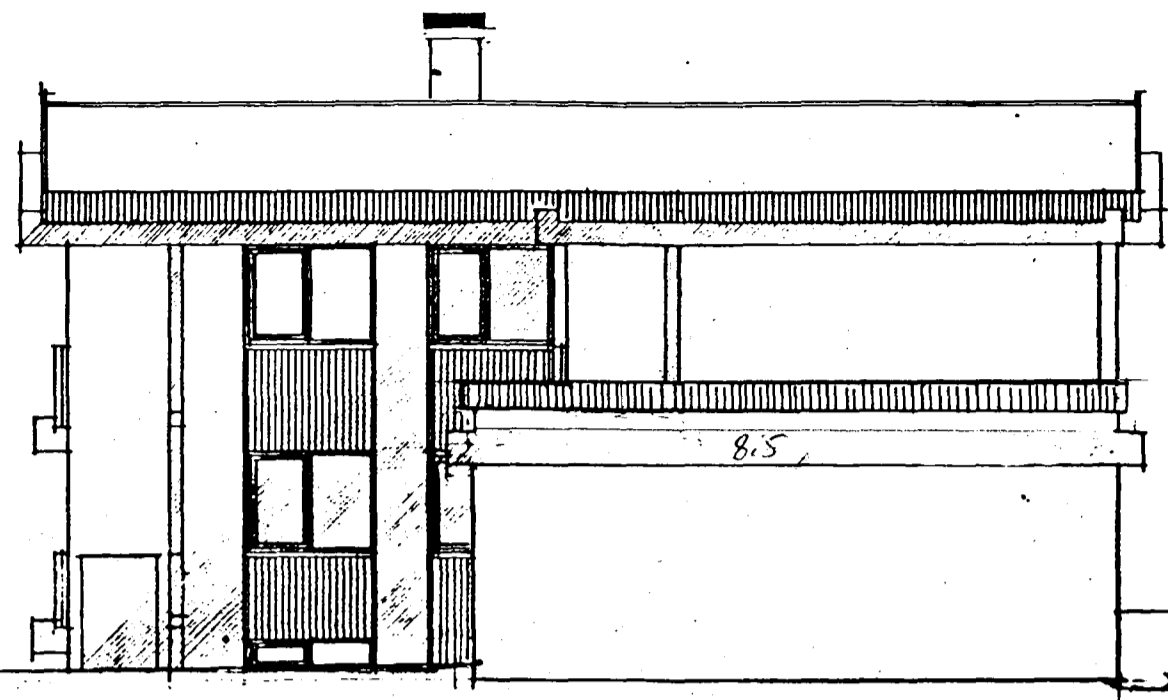


AUSTURHLÍÐ

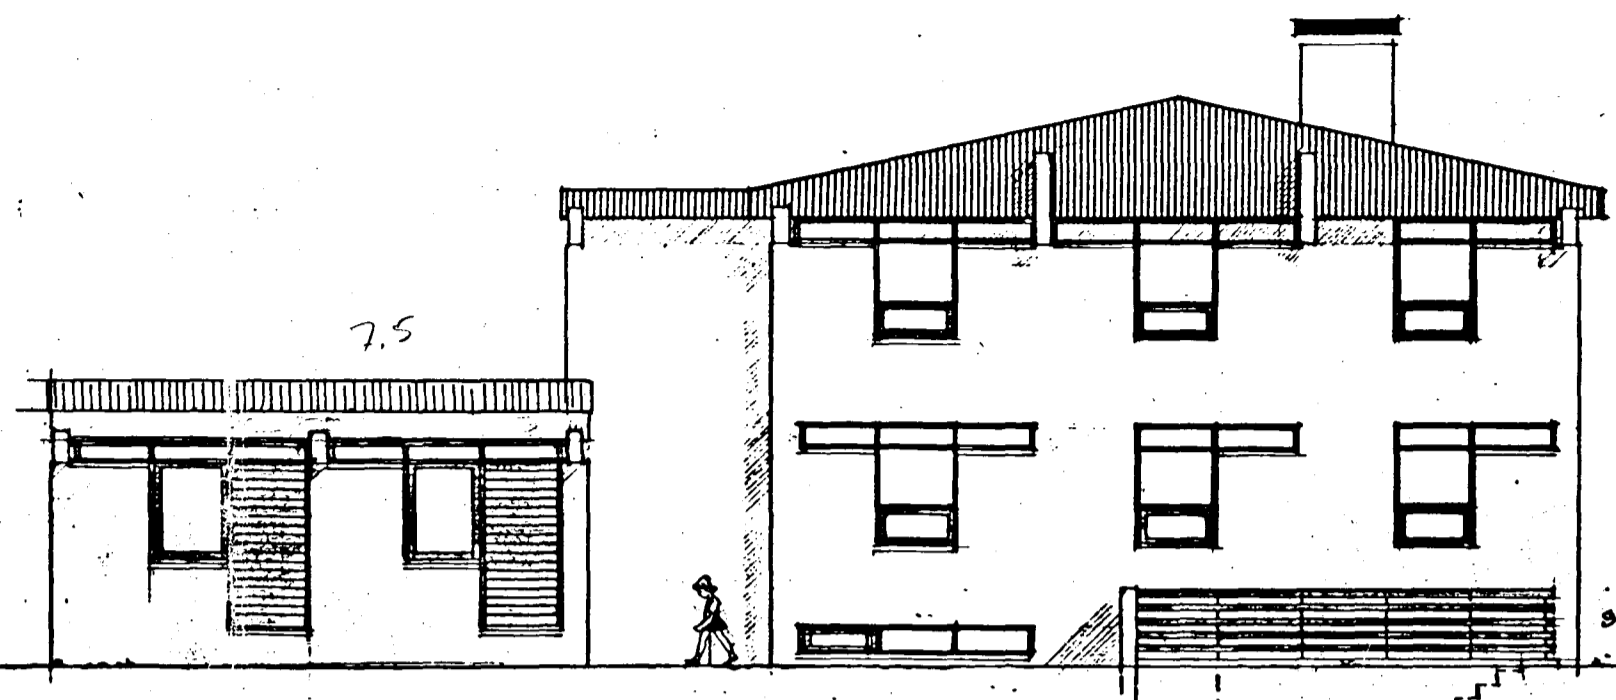

NORÐURHLÍÐ

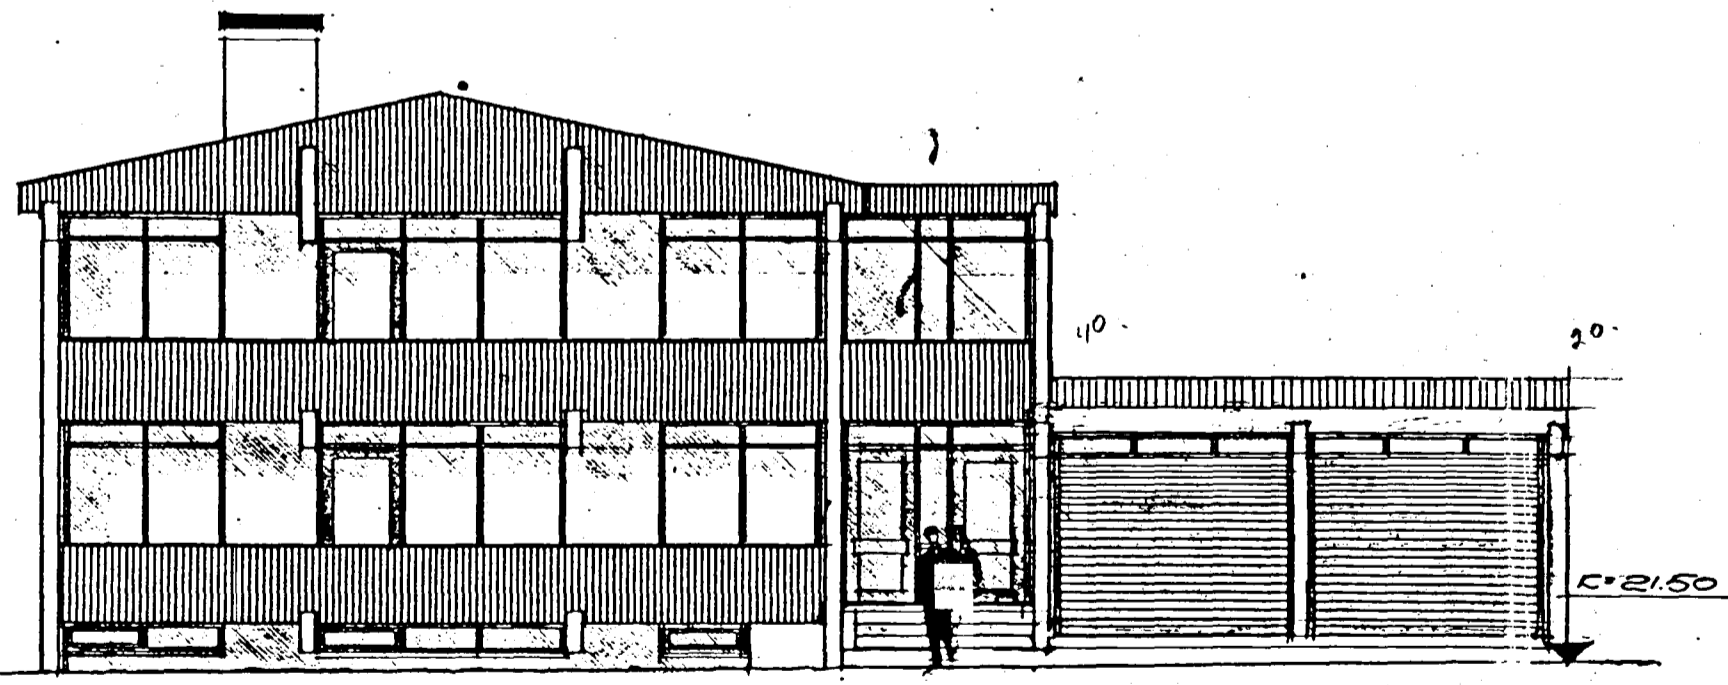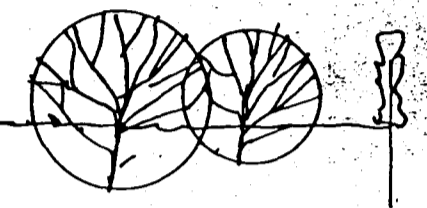

SUDURHLÍÐ AD GÖTU

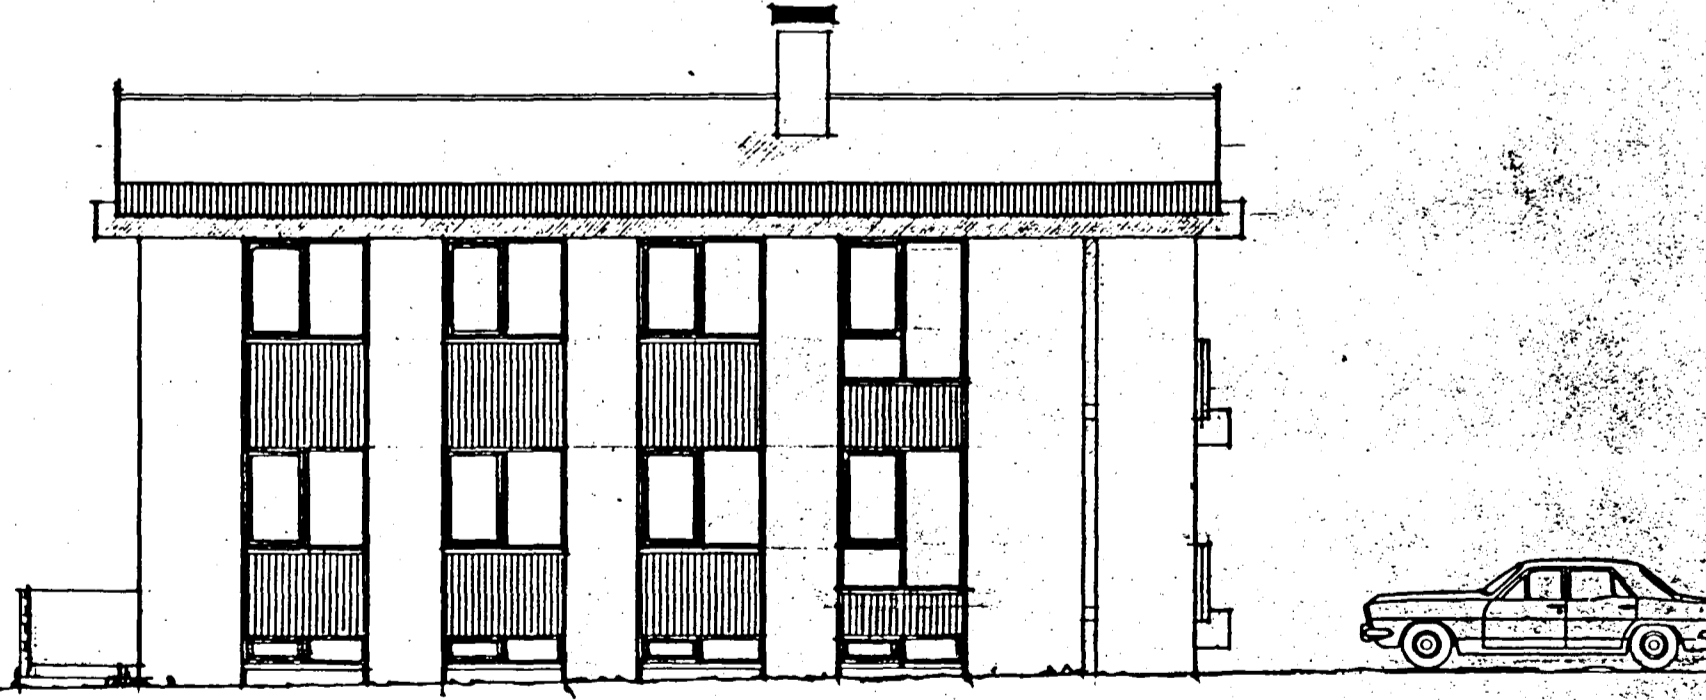

VESTURHLÍÐ

TILLAGA VEGNA BREYTINGA Á PAKI BÍLSKÚRA.

BREIÐVANGUR 66 Í HAFNARFIRÐI ER TVÍLVFT STEINHUS MEÐ
NIBURGRÖFNUM KJALLARA. NEDRI HÆÐ ER Í EIGU
ÁGUSTS PÉTURSSONAR OG HÖNNU SIGFÚSDÓTTUR.
EPRÍ HÆÐ ER Í EIGU INGVARSSONAR RÖGNVALDSSONAR OG
AUFAR HAUKSÓTTUR. KJALLARI ER SAMEIGI.

BREYTINGARTILLAGA ER VEGNA AFORNA UM AÐ SETJA LÉTT
TIMBURÞAK, EINWALLA, OFAN Á STEYPTA PLÖTU Á BÍLSKÚRUM.
ÞAKKANTUR Á BÍLSKÚR HEKKAR VEGNA ÞESSA UM 90 CM.
SAMÞYKKI EIGENDA:

Eigendur Breiðvangur 66
NEDRI HÆÐ Steinunn Guðjónsdóttir K. K. Róbertsson
EPRÍ HÆÐ H. Þ. Þ. B. Árnar

NEDRI HÆÐ: *Sigríður Halldóttir*
EPRÍ HÆÐ: *Ingvarsson, Ragnvaldsson, Laufur Hauksdóttir*

BREIÐVANGUR 66. HAFNARFIRÐI.
ÚTLITSTEIKNINGAR MKV 1:100.
SVANUR BJARNASON BYGGINGARTÆKNIFRÆÐINGUR F.T.F.Í.
TILLAGAN GERÐ Í KÖPAVOGI ÞANN 1.7.1992.
Svanur Bjarnason.