
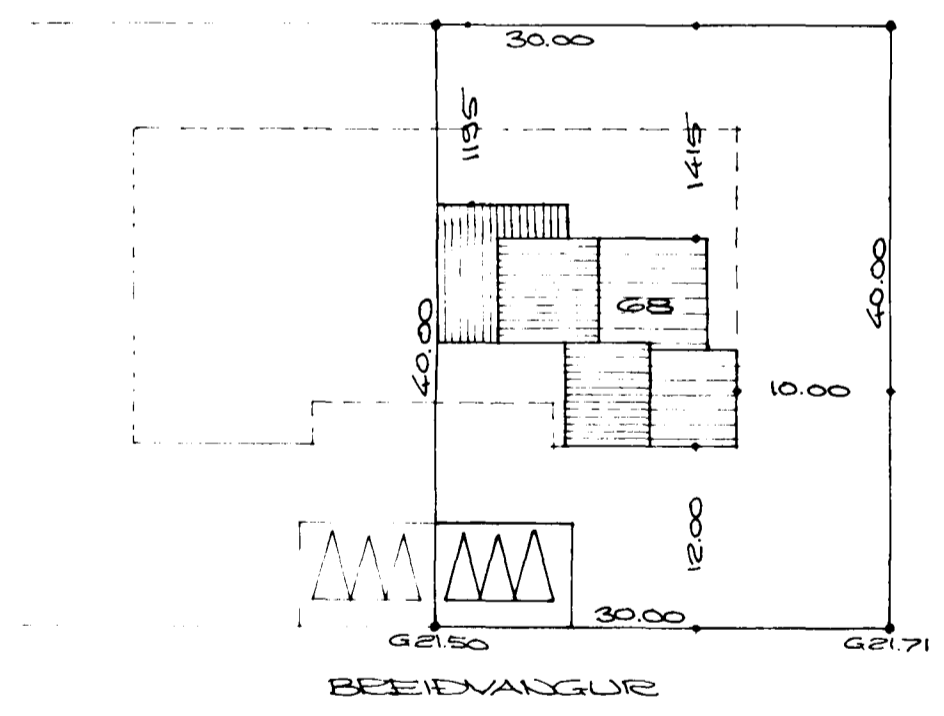


Samykkt á fundi bygginga-
nefndar þ. 515 1976
BYGGINGAFULLTRÚIN
Í HAFNARFÉLLI
7.1.1976

Áskilið að set verði fyrir loftþotum
úr grynthekki og hafi þilly. samræm
þilly. nr 66 við Þorndu.

Verði höfð á milli vegna afstöðu

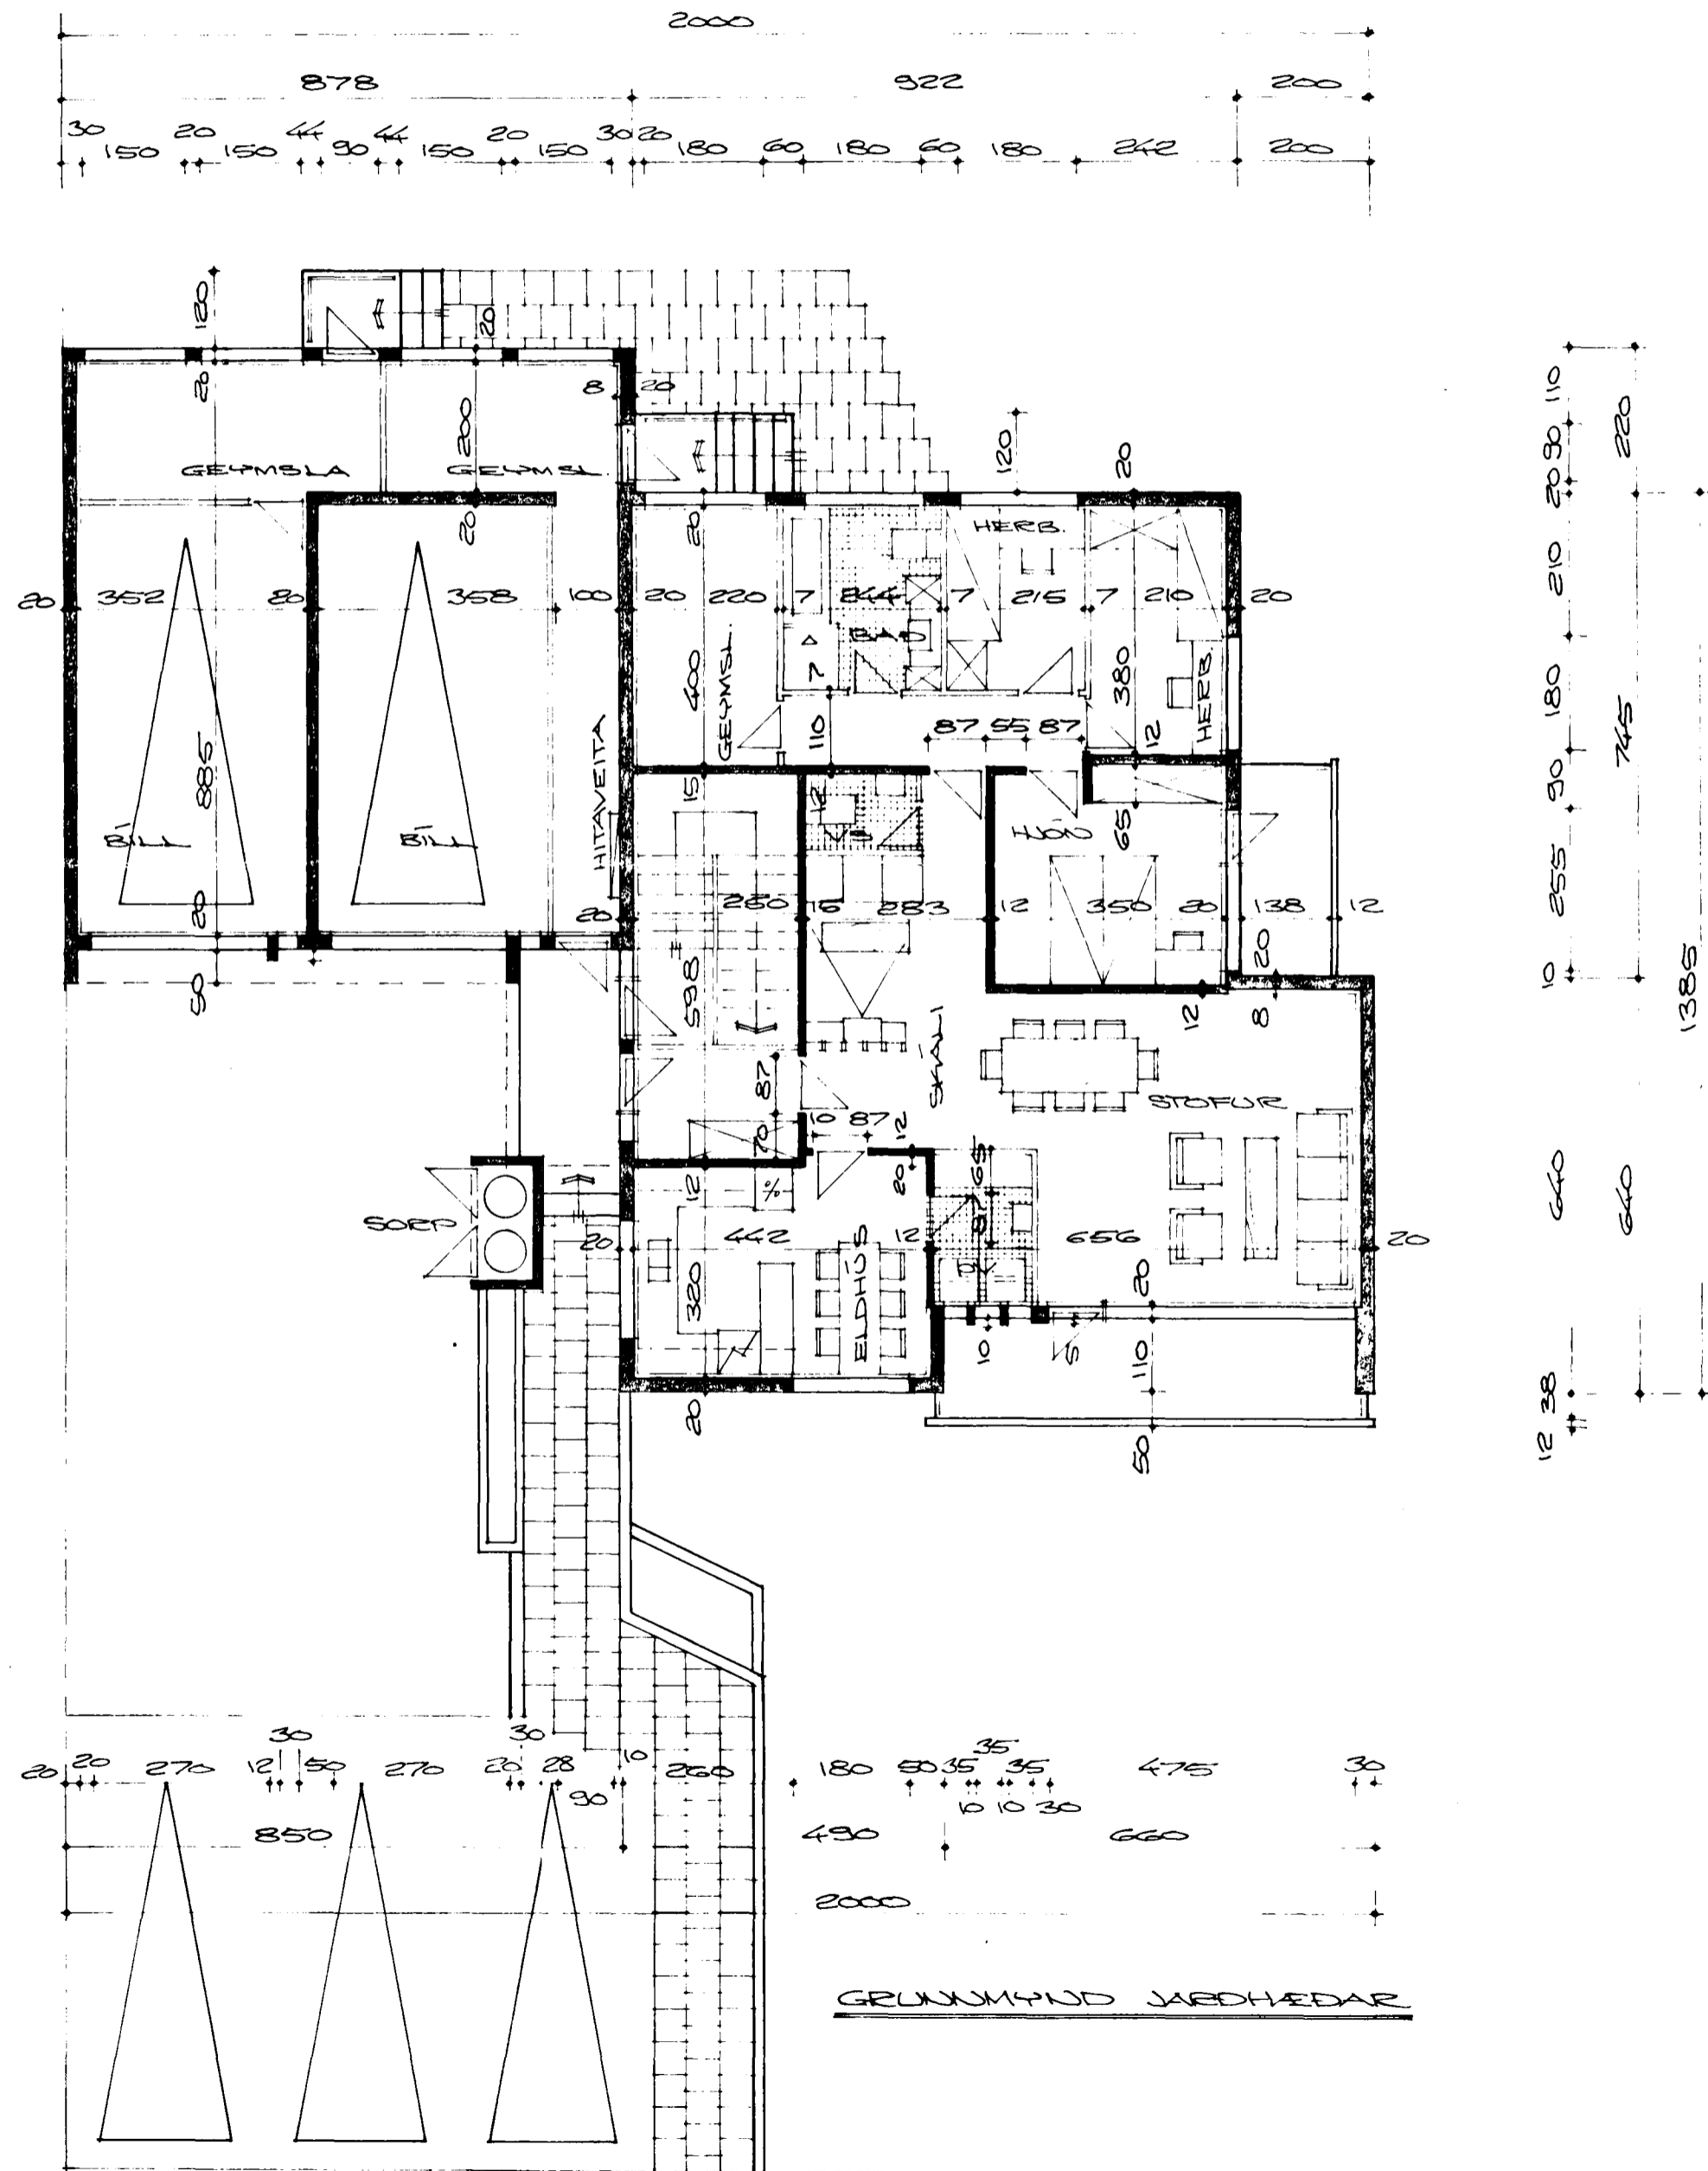

AFSTÖÐUMYND, M=1:8500
FLATAFMÁL HÚSS : 136.96 M².
FLATAFMÁL BÍLSKÚRA : 78.62 M².

BREIDVANGUR NR. 68, M=1:8500
HAFNARFÉLDI Í APRÍL 1976
AÐNARHEIÐ 47, 50587
Agnes Magnúsdóttir