
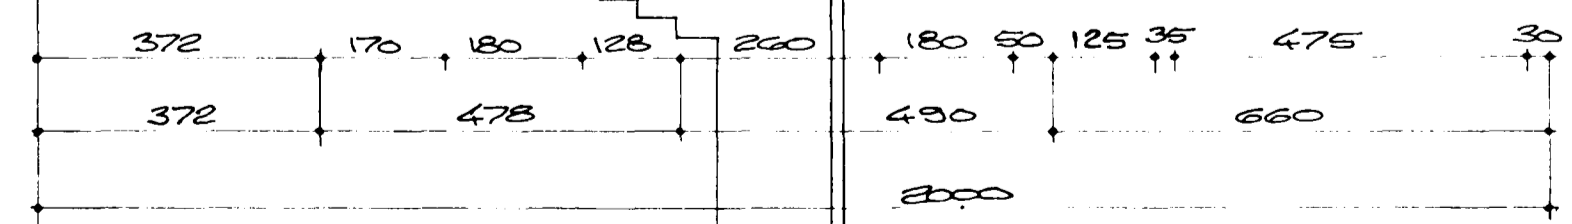
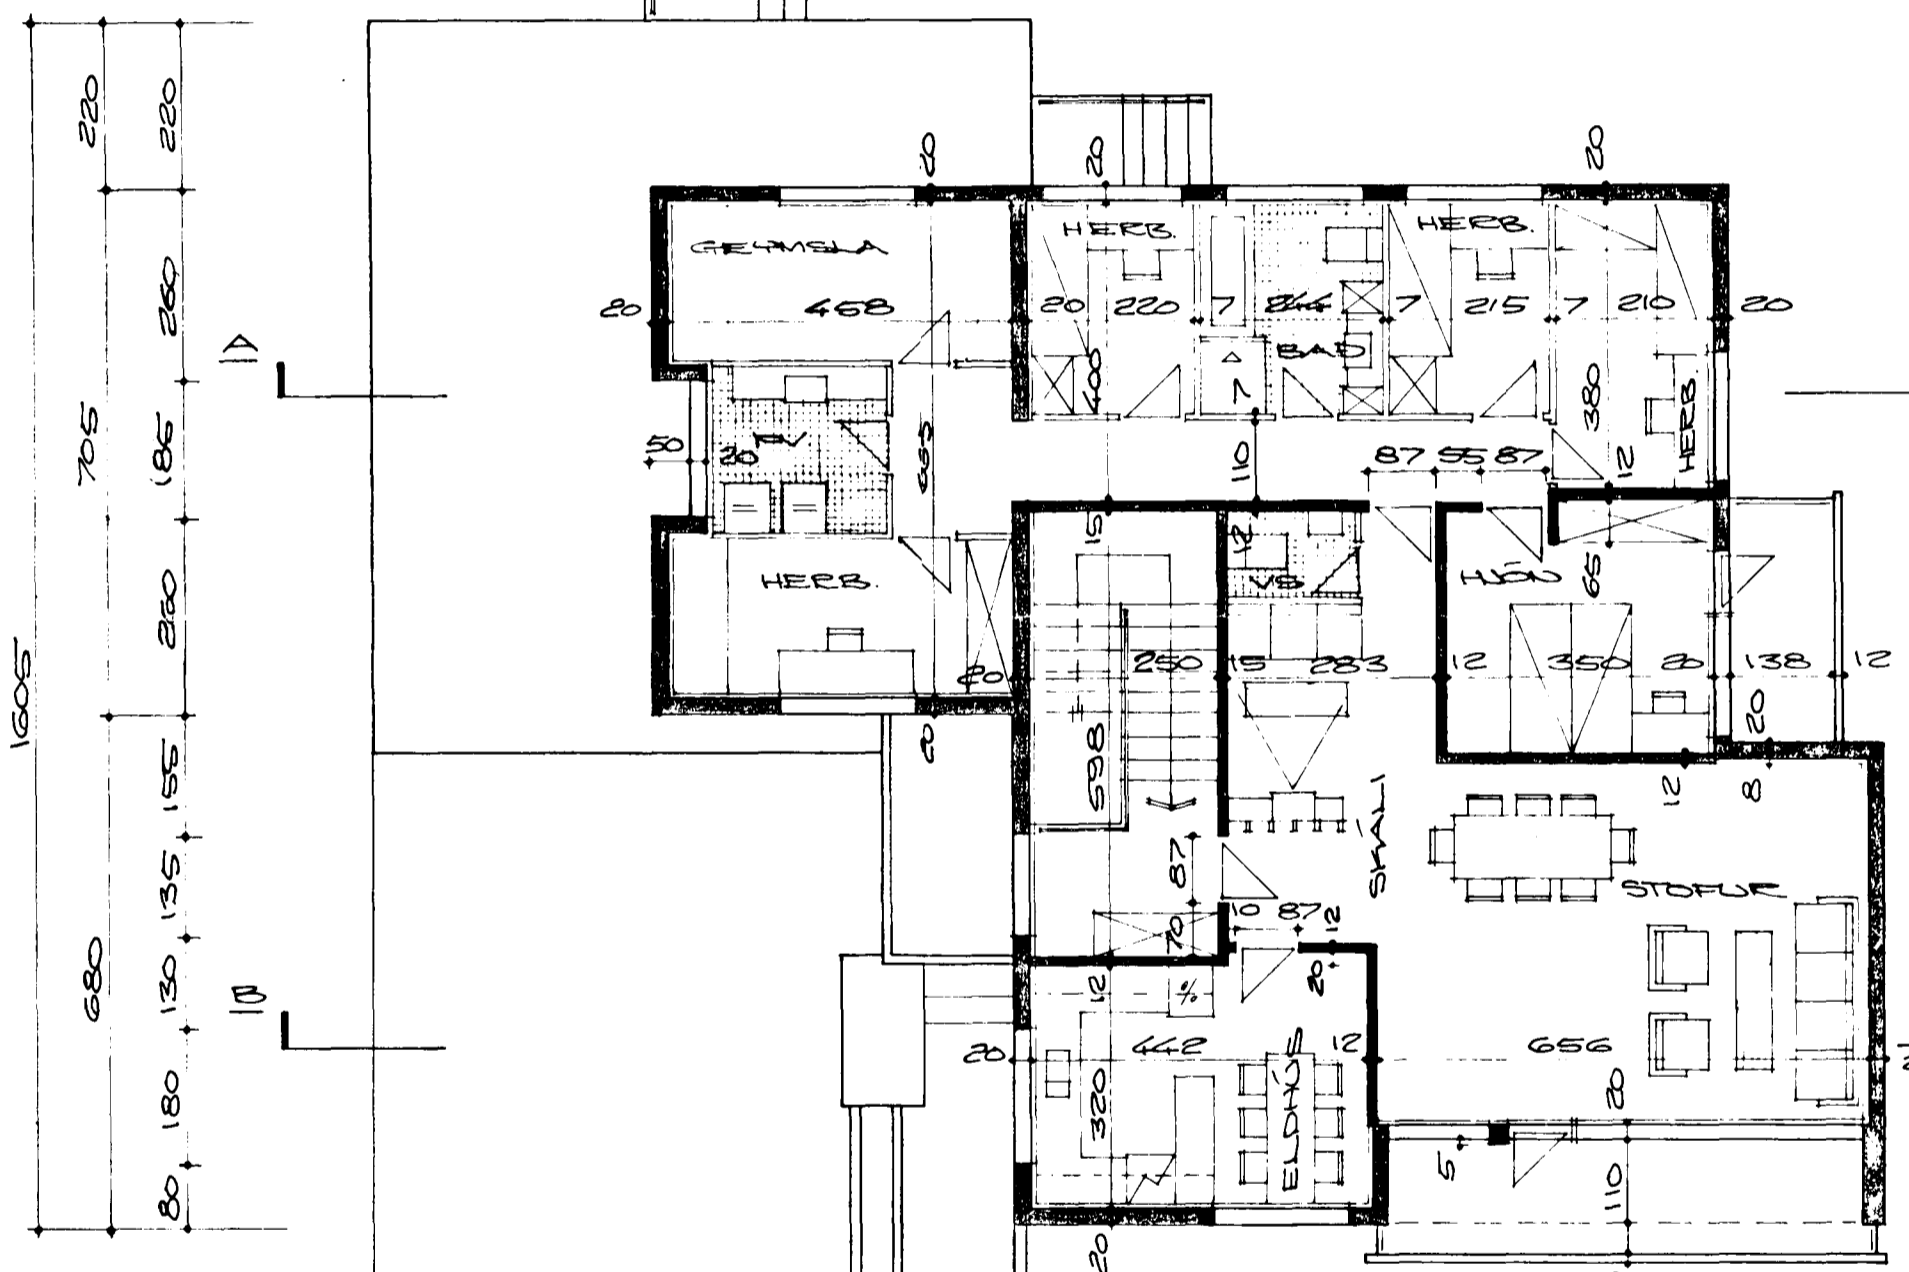




Samþykkt á fundi bygginga-
nefndar þ. 515 1976
BYGGINGAÞULLTRÚN
Í HAFNAFIRÐI
[Signature]




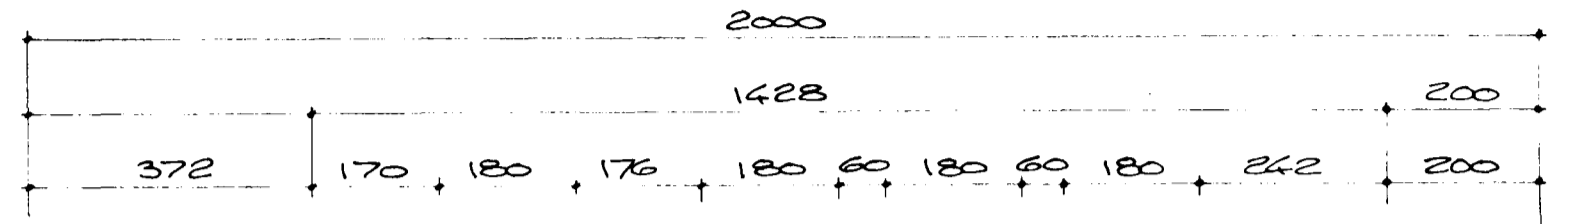


GRUNNMYND 2. HEDAR

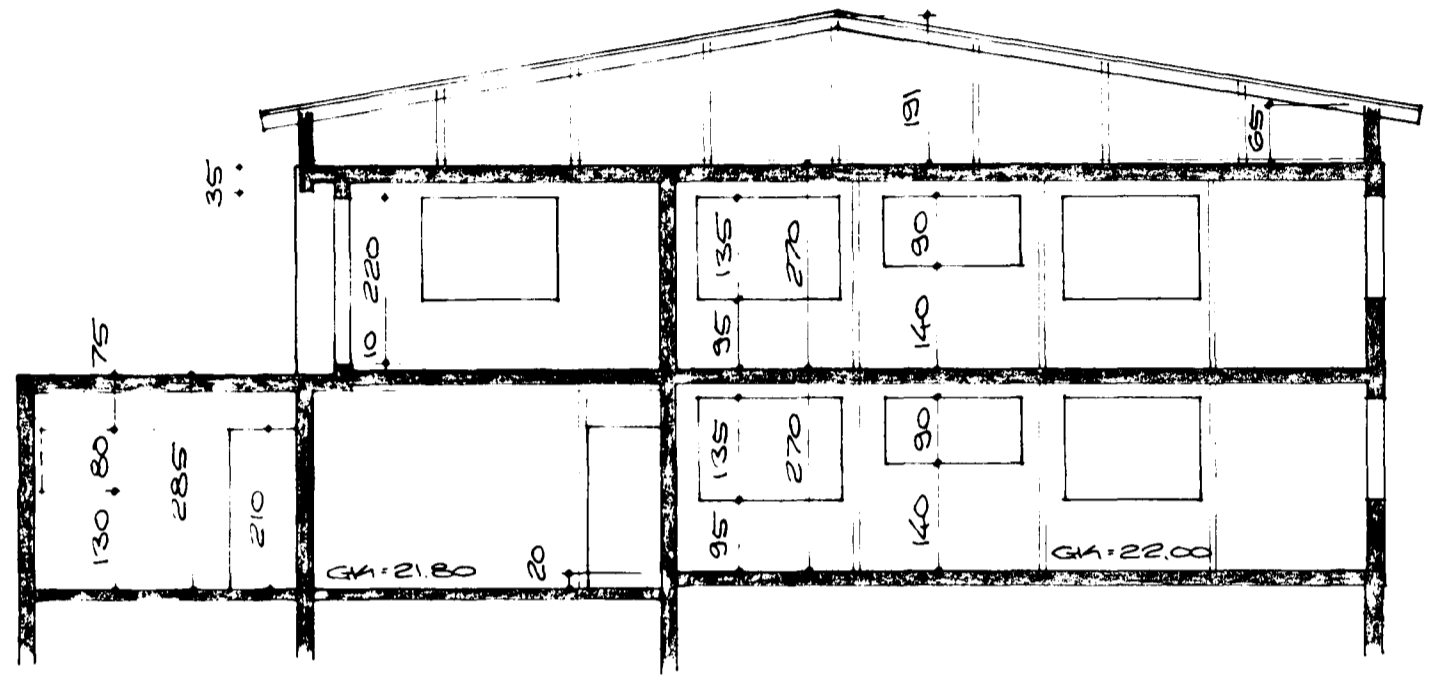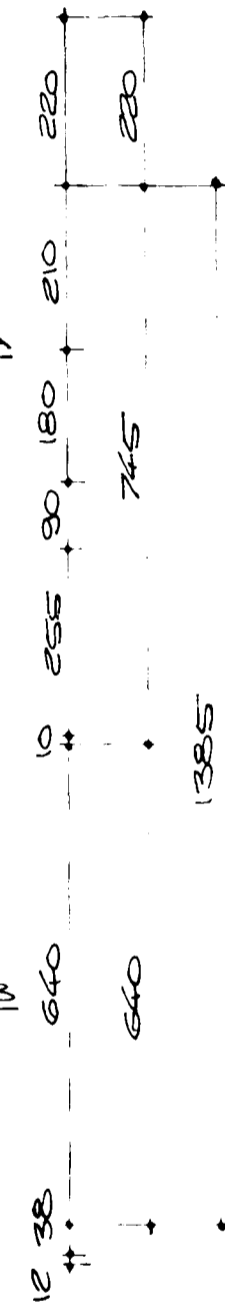

SKAÐUR A-A

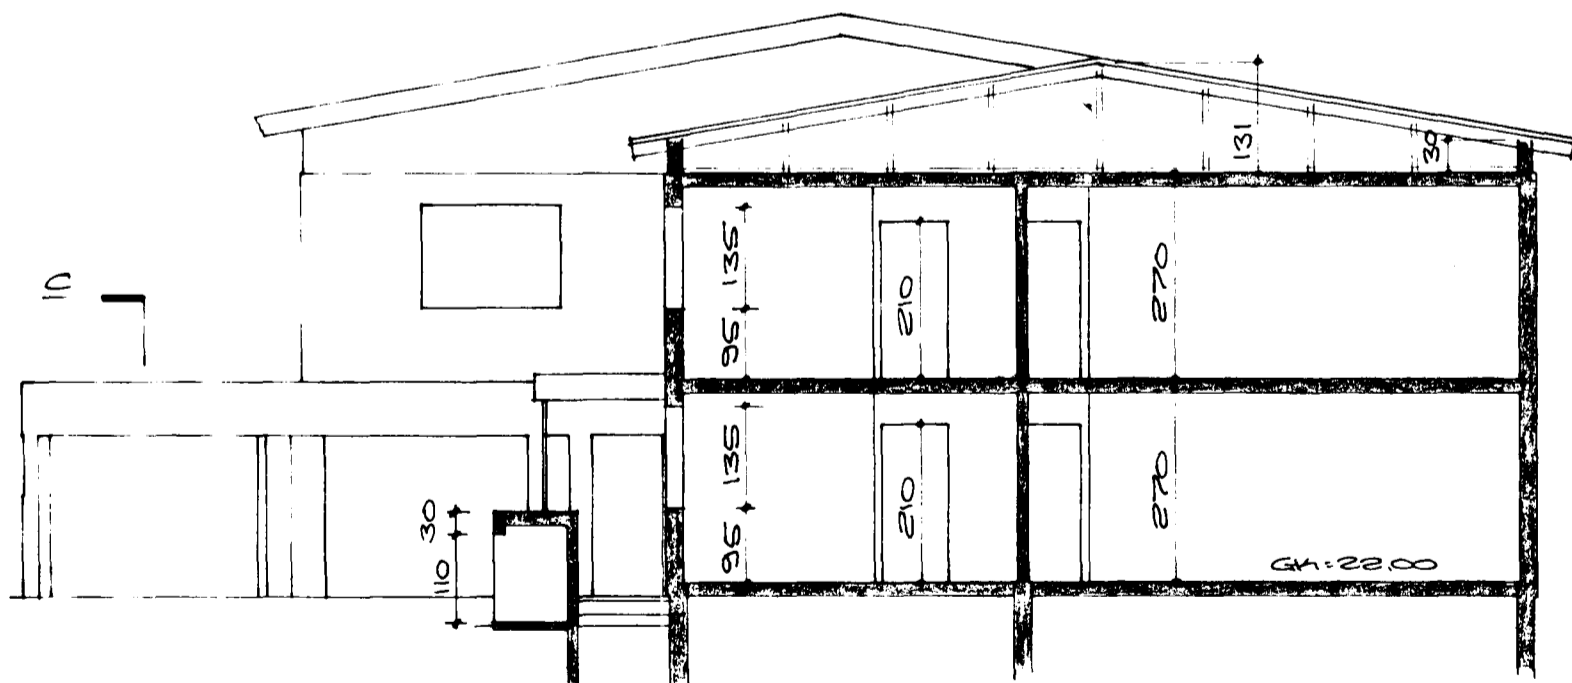

SKAÐUR B-B

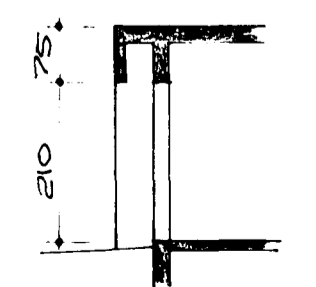

SKAÐUR C

BREIÐVANGUR NR. 68, M=1:100
HAFNAFIRÐI Í APRÍL 1976
ARVABREYDNI 47, 50587

Ágúst Magnússon RVEI