


OFNASKRÁ  $\Delta T 40 C^{\circ}$


NR	HITATAP KCAL/T	TENGI	MESTA	
			HÆÐ 'I CM	LENGD 'I CM
1	1000	C D 10	70	70
2	900	C B 10	70	150
3	400	C D 10	90	50
4	800	C D 10	90	120
5	690	C B 10	70	150
6	690	C B 10	70	150
7	4400	A D 15	45	390
8	750	C B 10	70	150
9	800	A D 10	70	100
10	1400	A D 10	70	150
11	1000	C D 10	70	90
12	2300	C B 15	90	550

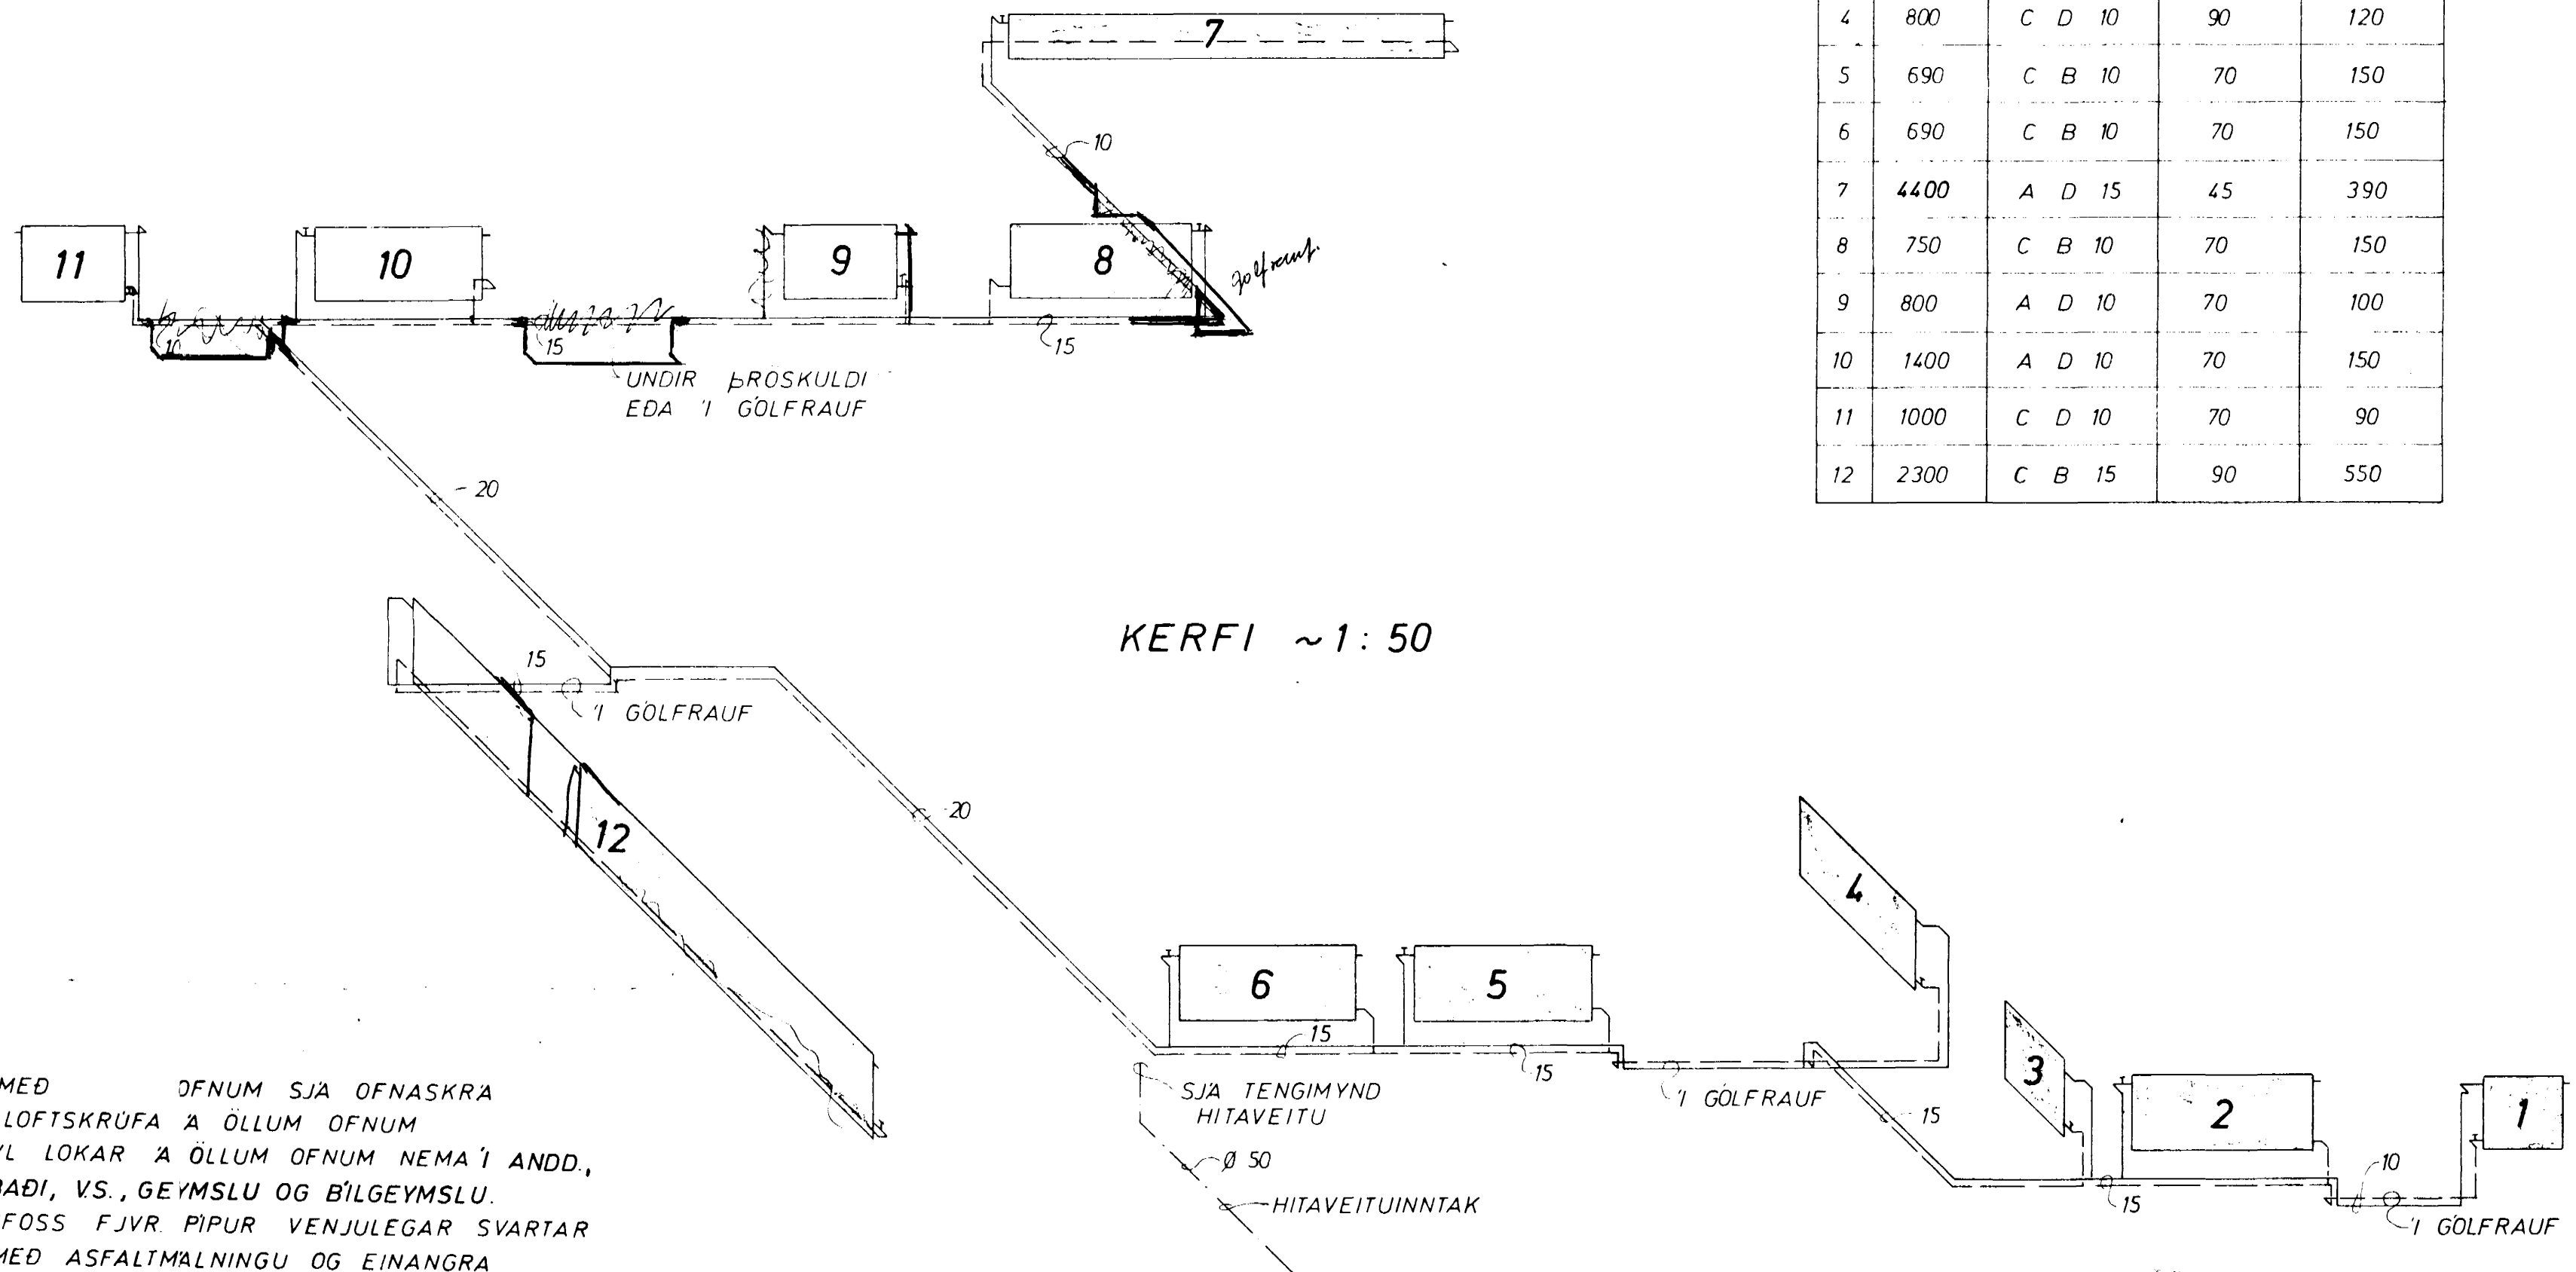

SKÝRINGAR:

REIKNAD ER MED OFNUM SJA OFNASKRÁ  
 STILLIHNE OG LOFTSKRUFU A ÖLLUM OFNUM  
 DANFOSS RAVL LOKAR A ÖLLUM OFNUM NEMA 'I ANDD,  
 ÞVOTTAHÚSI, BAÐI, VS., GEYMSLU OG BILGEYMSLU.  
 ÞAR SEU DANFOSS FJVR PIPUR VENJULEGAR SVARTAR  
 SKAL MÁLA MED ASFALTMALNINGU OG EINANGRA  
 MED MINNST 20 mm GLERULLARHÖLKUM OG  
 VEFJA MED PLASTDÜK.  
 VEGGJAEINANGRUN A.M.K. 2 1/2" PLAST.  
 ÞAKEINANGRUN A.M.K. 4"  
 TVÖFALT GLER 'I GLUGGUM.  
 PIPUR LIGGI 'I EINANGRUN ÚTVEGGJA EDA  
 'I GÖLFRAUFUM.

— TAKNAR RAS (HEITAR PIPUR)  
 - - - - - BAKRAS (KALDAR PIPUR)

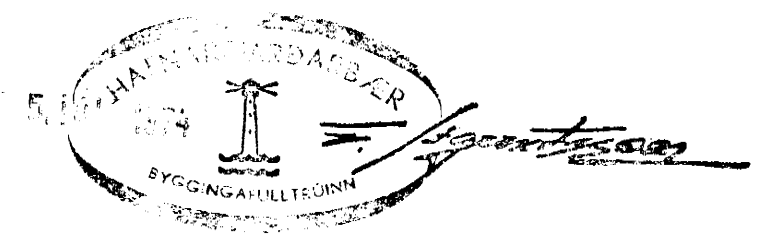

BREIDVANGUR 71	MÆLIKVARÐI ~1:50	VERK 7412	TEIKN NR 9
HITALÖGN KERFI	Hannað: <i>JSB</i> Teiknað: <i>JM</i>	Yfirfarið: <i>JSB</i> Samb: <i>JSB</i>	DAGS JÚNÍ '74.
JÓHANN GUNNAR BERGÞÓRSSON VERKFR MVFI STRANDGÖTU 11 — HAFNARFIRÐI — SÍMI 53315	BREYTT		